


**TÁKN:**

- Veggir og hæðaskil með merktri brunamótstöðu.  EI-60
- Hurðir og gluggar með merktri brunamótstöðu.  EI-60
- Rýmingarleið.
- Útljós.  ÚT
- Björgunarp.
- Stjórnstöð brunavarnakerfis
- Reykskynjari
- Neyðarljós
- Brunaslanga
- Rýmisnúmer  01-01
- Lofræst rými
- Gölfniðurfall
- Hilaveita
- Vatnsveita
- Rafmagnsveita
- Aðgengi hjólastóla
- Handlaug
- Borðúnaðarvaskur
- Áhaldavaskur
- Matvælavaskur

HEILBRIGÐISEFTIRLIT  
HAFNARFJARÐAR  
OG KÓPAVOGSSVÆÐIS  
jarðargrá 5 - 210 Garðabæ  
15.05.15  
Sigrún Þórunn Halldóttir



Yfirráð af  
brunahönnun  
Gunnar H. Kristjánsson  
brunavakningaábyrgingur  
15.5.2015

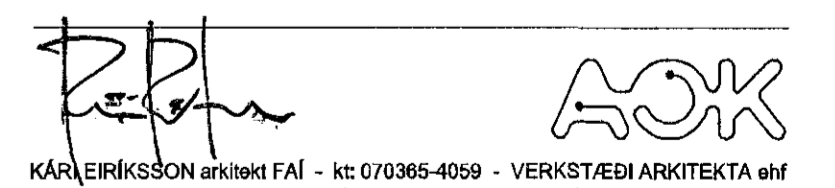

KÁR, EIRIKSSON arkitekt FAI - kt 070365-4069 - VERKSTÆÐI ARKITEKTA ehf  
Gunnarsund 5 - 220 Hfl. - sími: 699 0999 - email: aok@aok.is - www.aok.is  
JARNARVÉLLIR 3, HAFNARFIRÐI  
HÓTEL OG ÞJÓNUSTA  
ADALUPPDRATTUR  
grunnmynd jarðhæðar

15/03

mkv: 1:100

0201

Grunnmynd jarðhæð  
mkv. 1:100

hanað: KE teiknað: KE dags: 20.apríl.2015

brýting A:  
brýting B:  
brýting C:  
brýting D:

A1 ATH: Öll mál eru í millimetrum. Öll varastöð skul berandi hönnuð.  
Málavékk er teikningum. Öll mál ætluð að staðnum.  
Öll áhrif og áhrifun teikningar, að hluta eða í heild, er að skilríkja hönnuð.