




SNID A-A

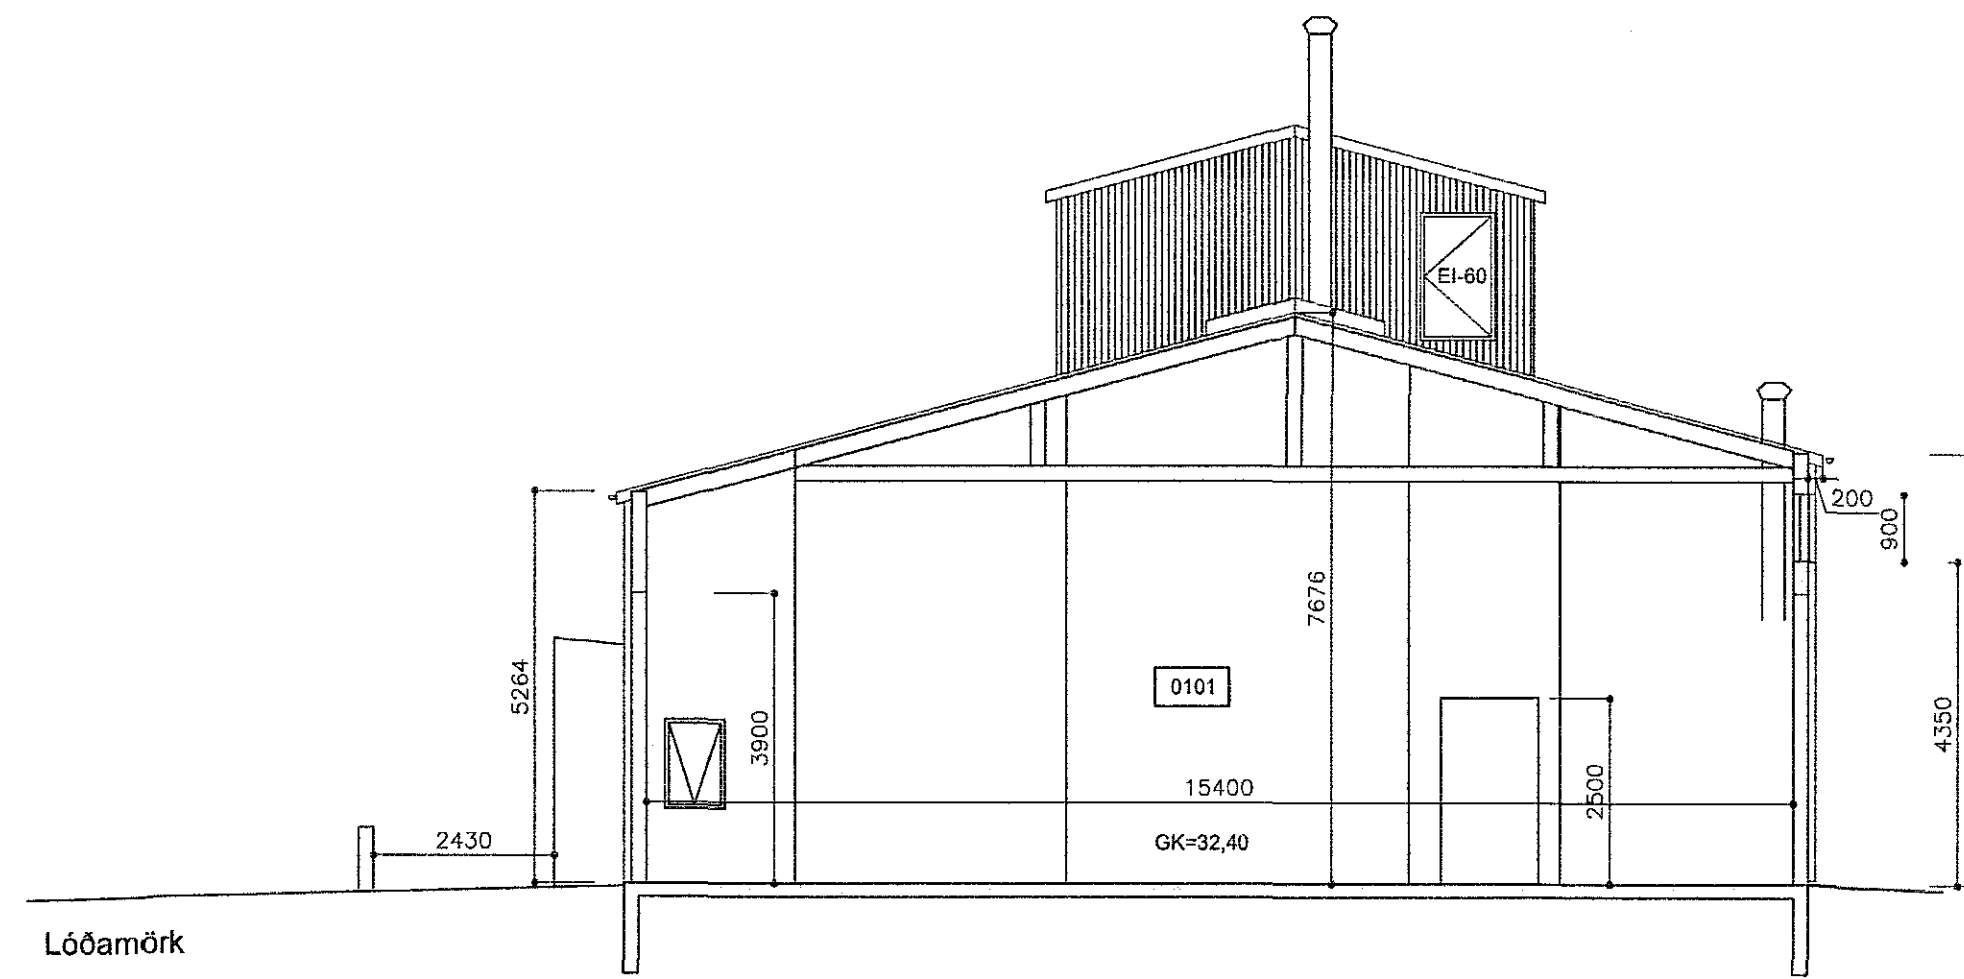

SNID B-B

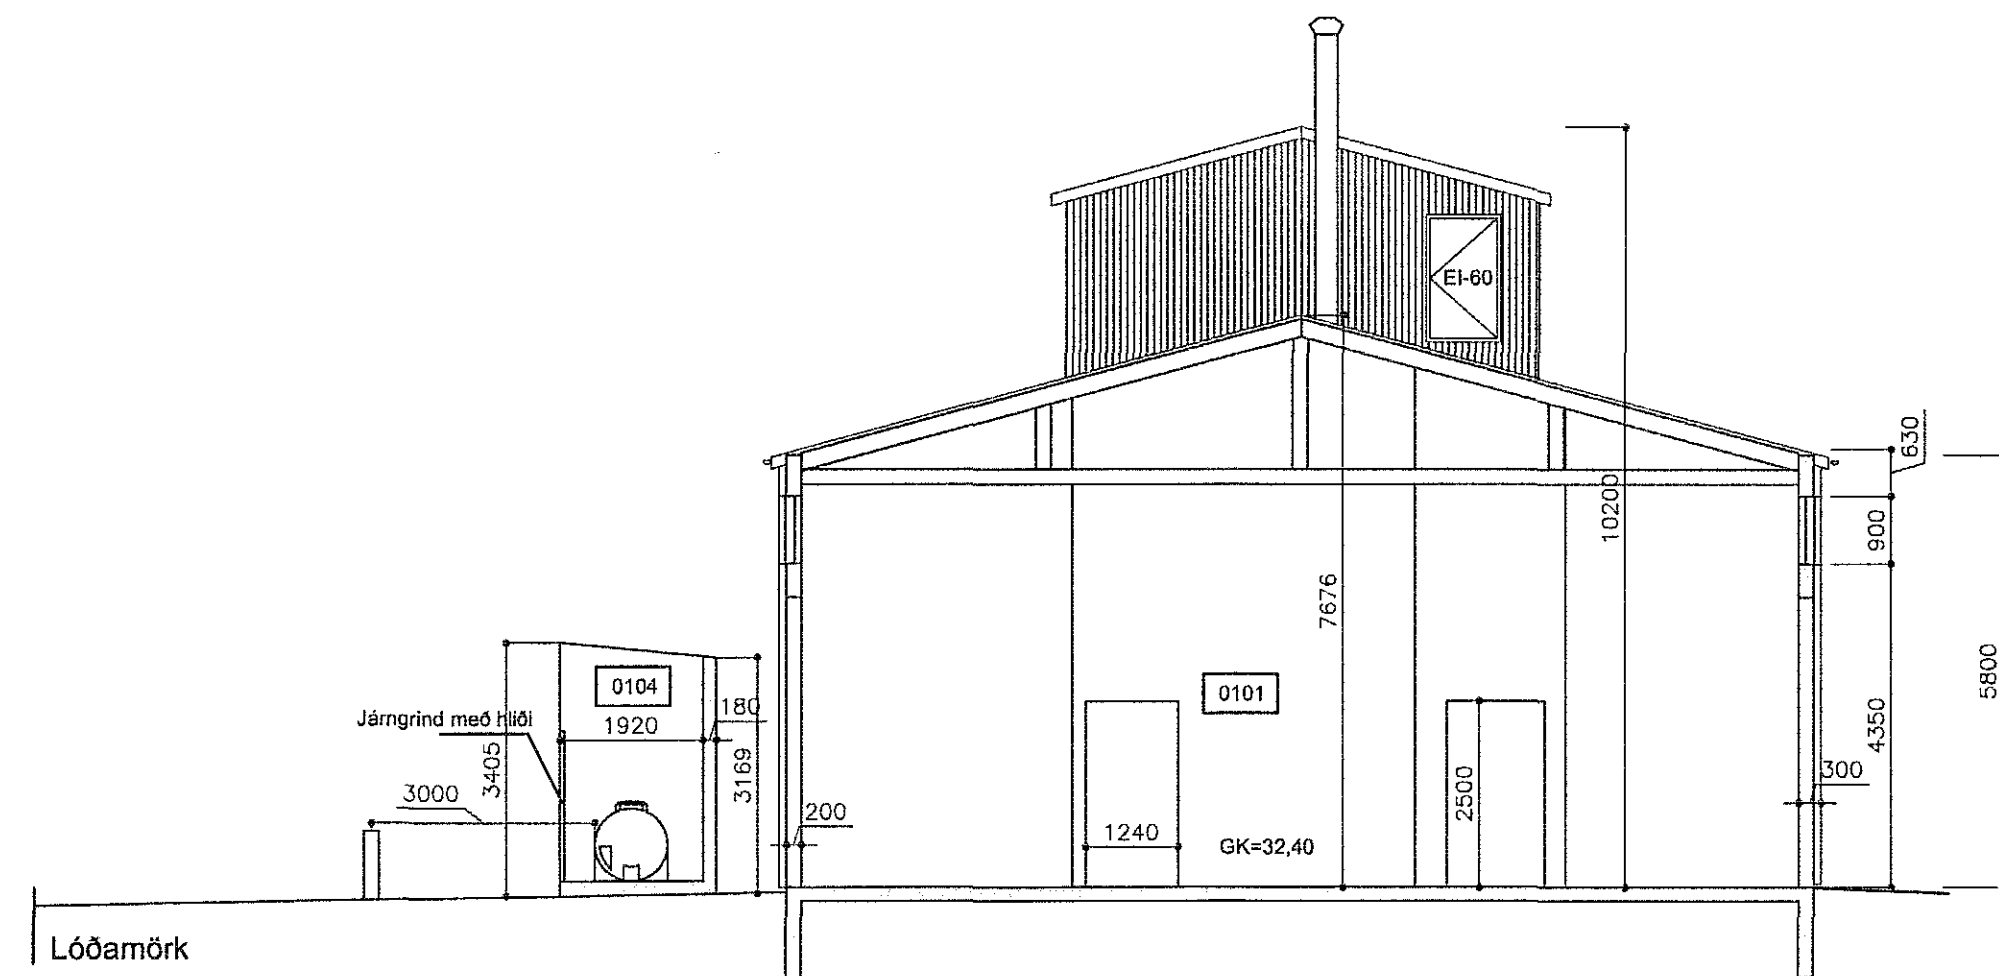

SNID C-C

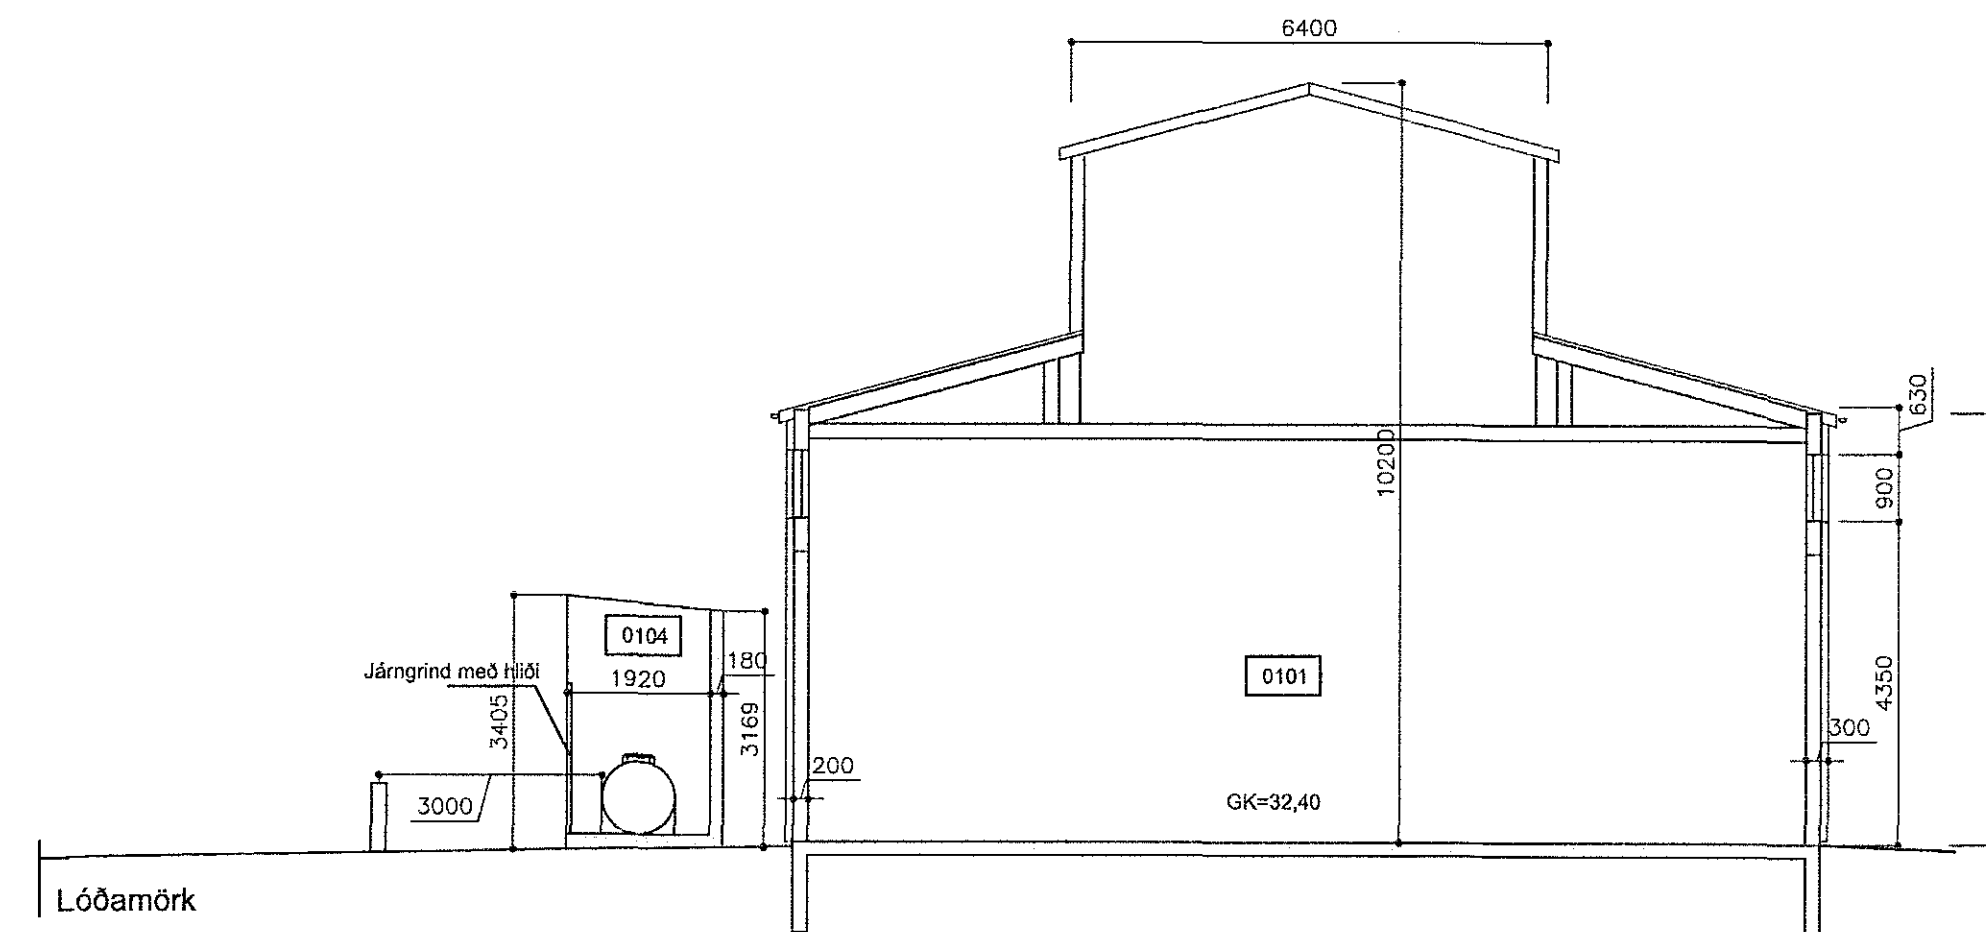


SNID D-D

BREYTING	DAGS	TEKNAÐ	YFRF
----------	------	--------	------

Jens Karl Bernharðsson
Byggingafræðingur, B.Sc. BFI
Lækjargata 32 - 220 Hafnarfjörður
Sí: 559 0432 - GSM: 894 6100
jkbyggingar@internet.is

STAPAHRAUN 11.
BREYTINGA & REYNDARTEIKNING
SNID A-A, B-B, C-C, D-D

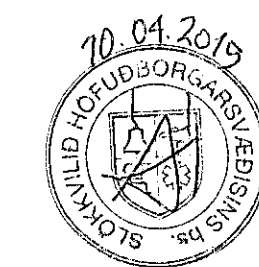

Óskar Þorsteinsson
2015-04-09 13:04:16

Hannað	Teknað JB	M. 1:100
Samþ. Jens K. Bernharðsson	Nr.	060856-3709
Dagur 22.03.2015	Nr.	2014-02-03