




DAGS:	NR:	BREYTINGAR:	SAMP.:

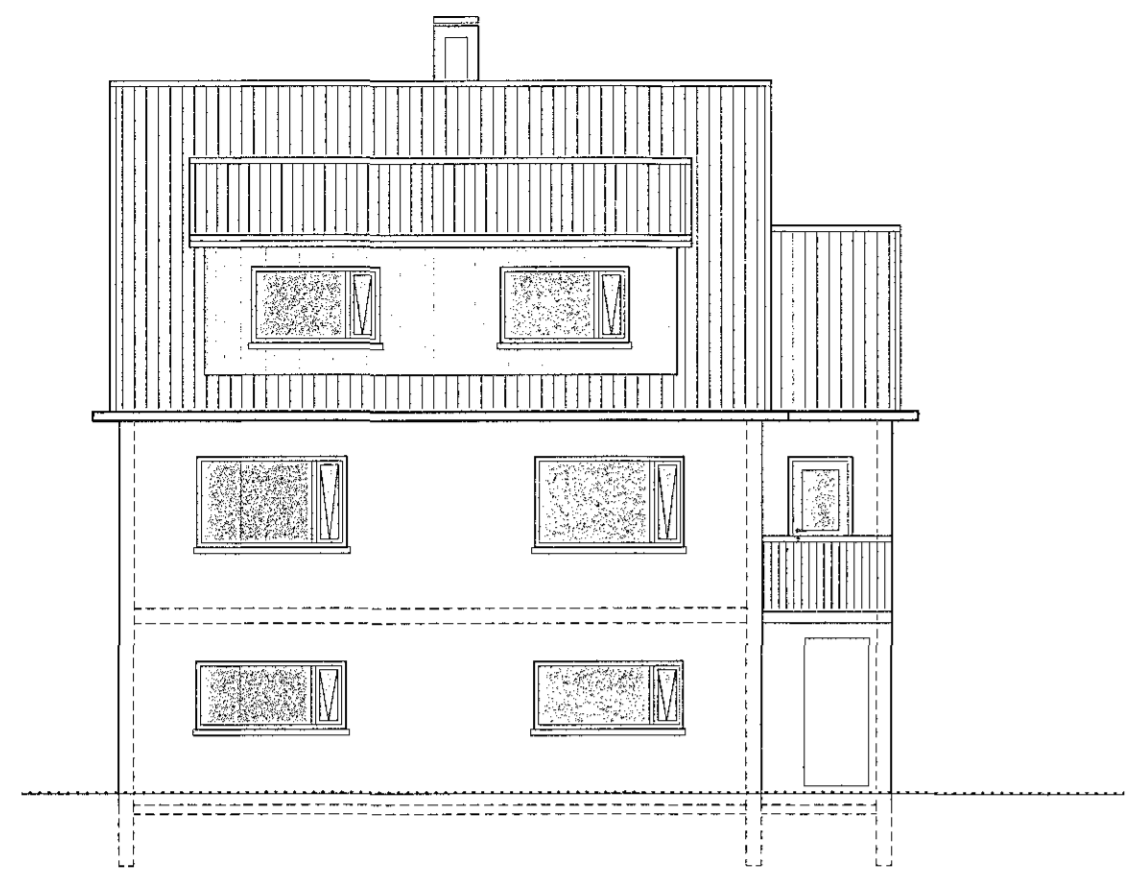


Núverandi útlit - Suðvestur  
 Mkv. 1:100

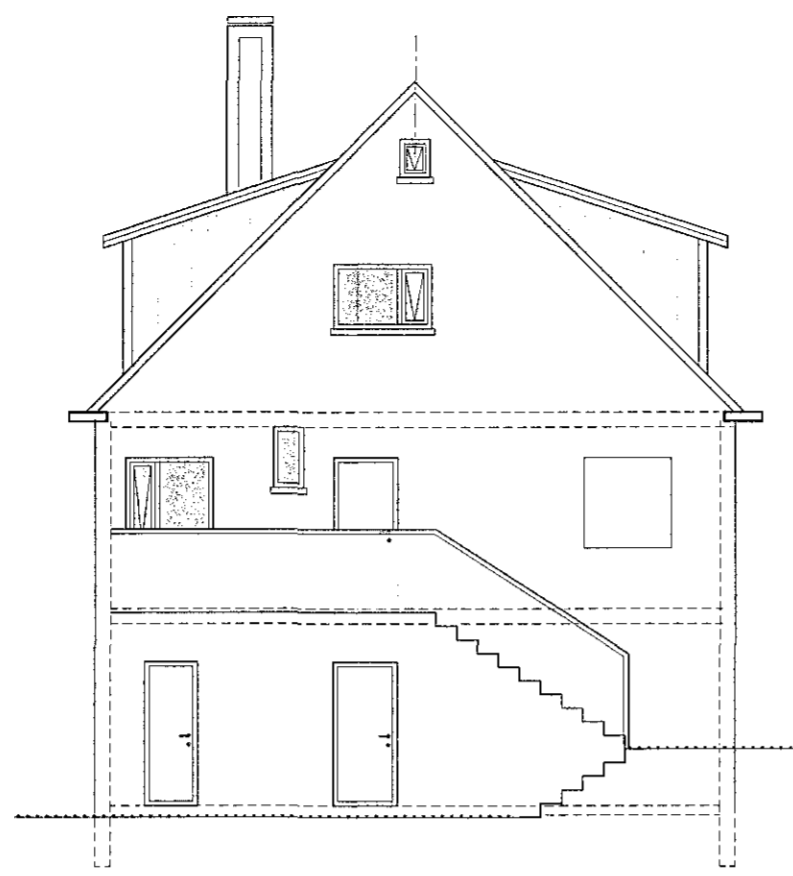


Núverandi útlit - Norðvestur; óbreytt  
 Mkv. 1:100

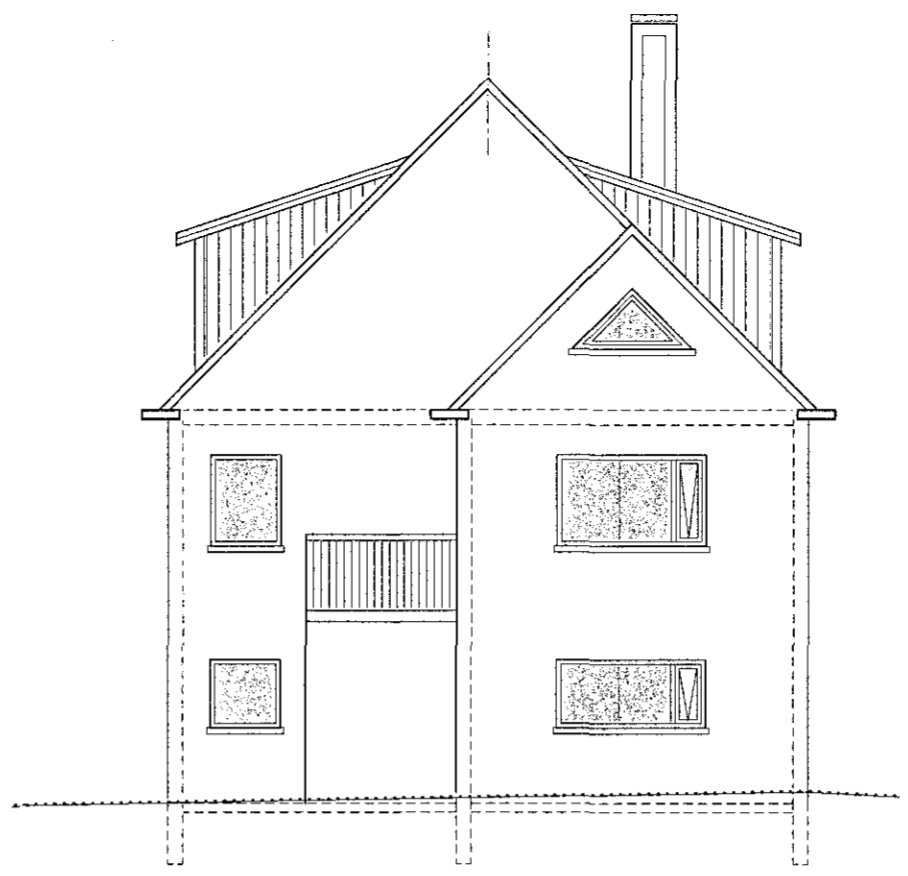



Núverandi útlit - Suðaustur  
 Mkv. 1:100

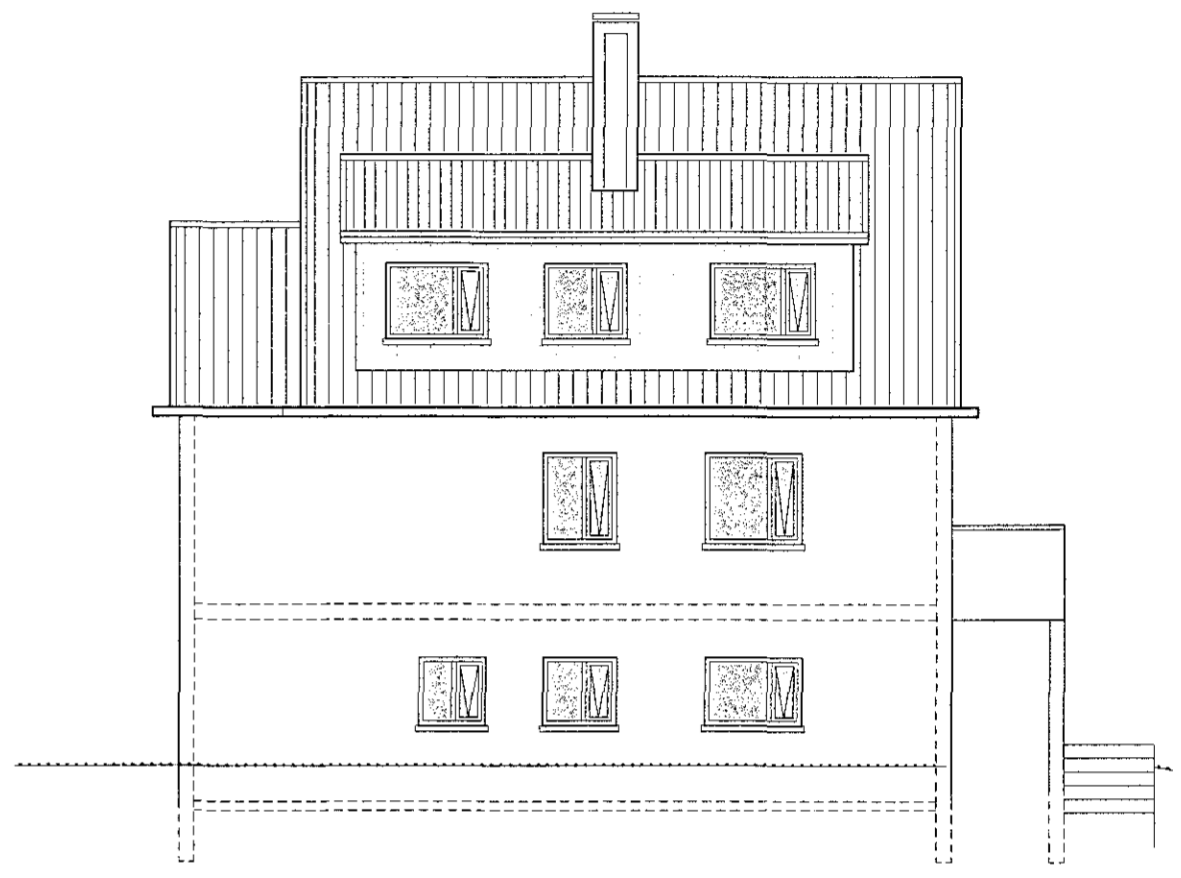

Núverandi útlit - Norðaustur  
 Mkv. 1:100

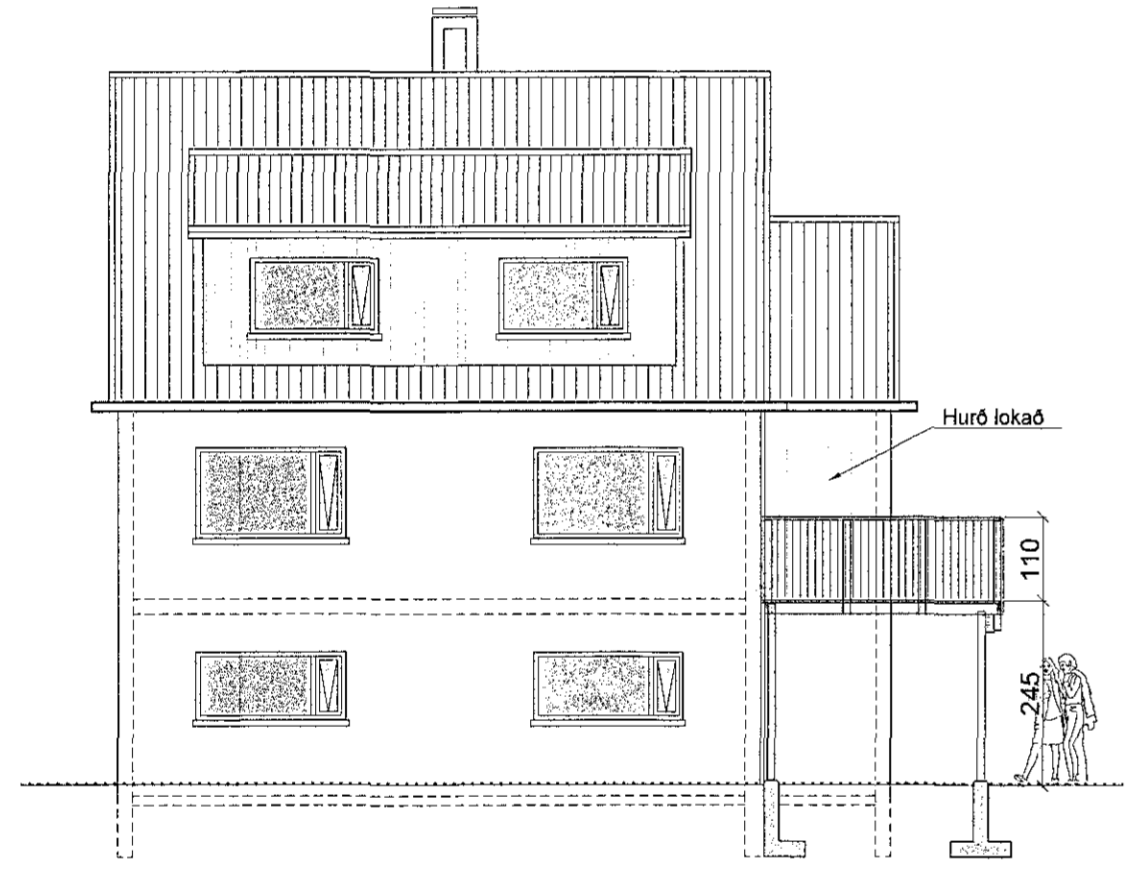

Nýtt útlit - Suðvestur  
 Mkv. 1:100

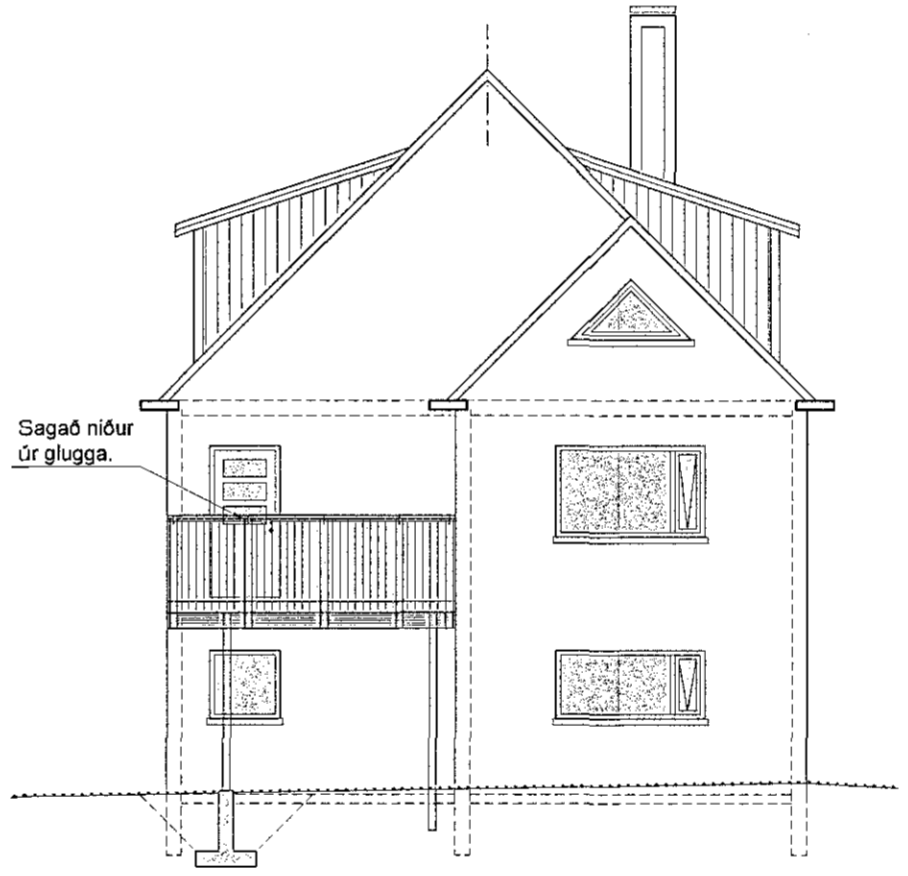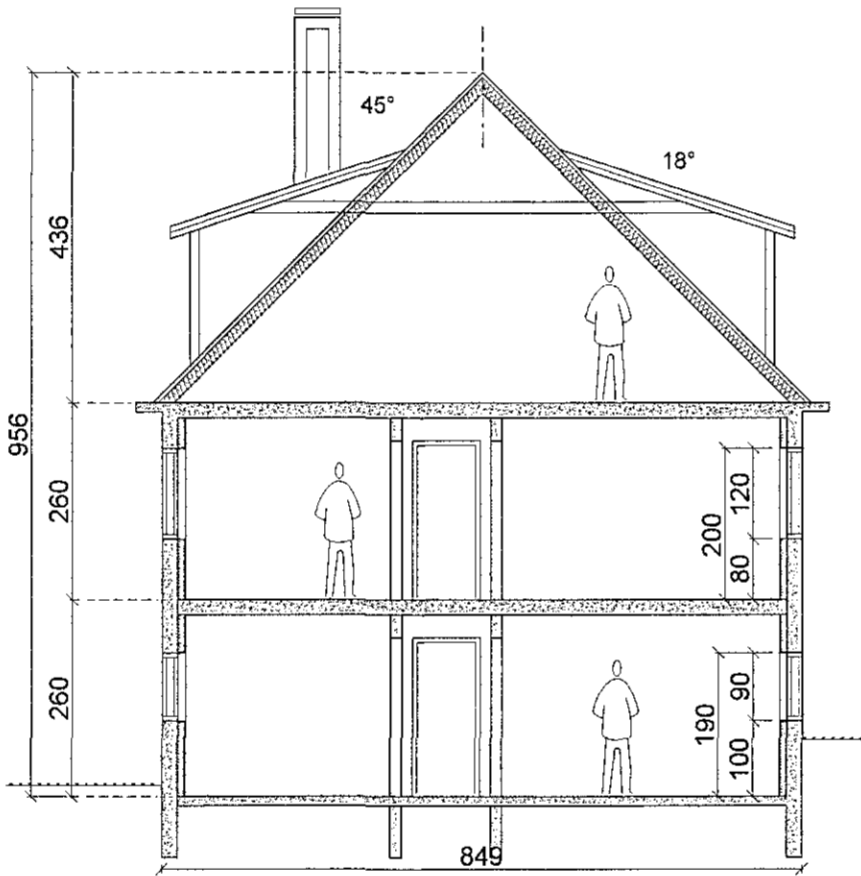

Nýtt útlit - Suðaustur  
 Mkv. 1:100


Skýringar  
 Sótt er um að gera svalor út frá 1. hæð. Svalor verða gerðar úr timbri á steypar undirstöður.

Við eigendur að Fögrukinn 17 eru samþykktir þeim breytingum sem farið verður í samkvæmt þessum teikningu.



Eigandi 2. hæðar

Eigandi 1. hæðar


Eigandi kjallara

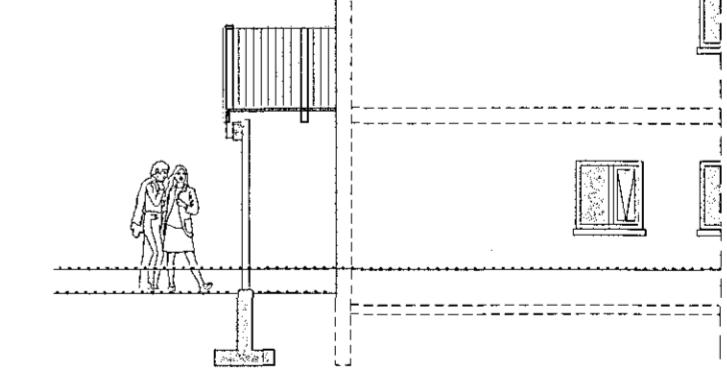


Nýtt útlit - Norðaustur  
 Mkv. 1:100

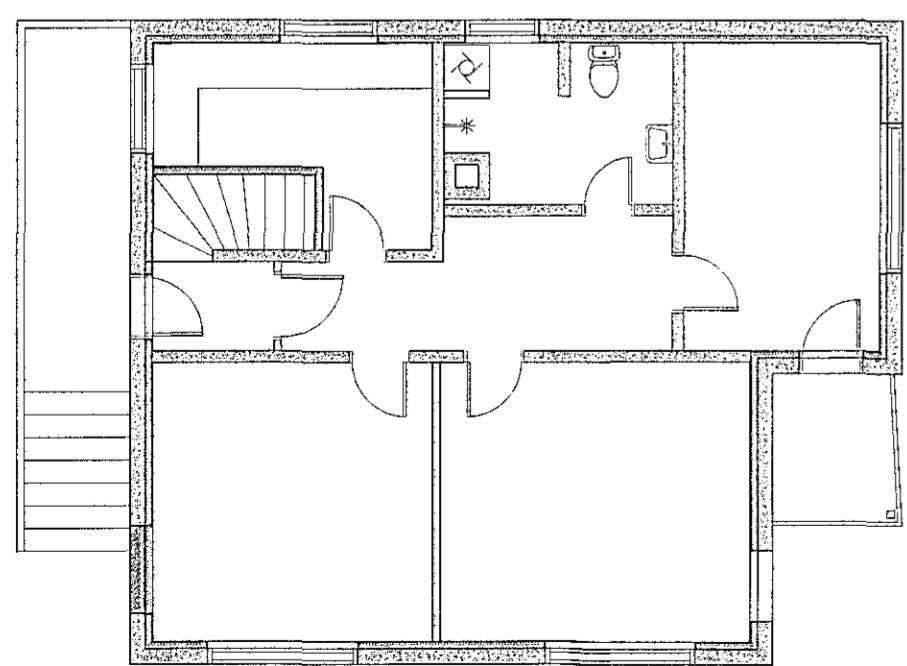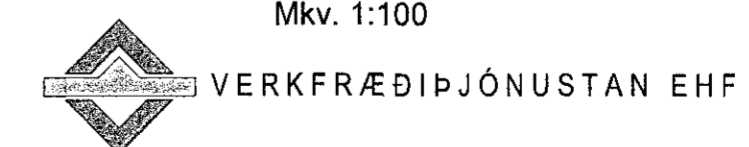

Núverandi grunnmynd - 1. hæð  
 Mkv. 1:100

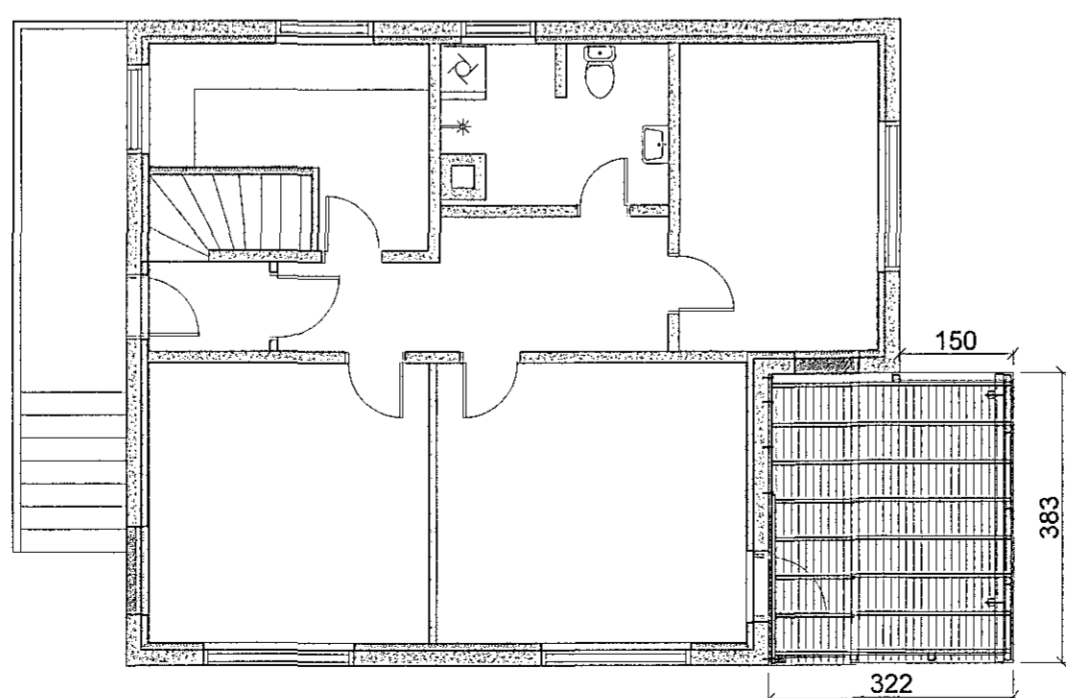

Ný grunnmynd - 1. hæð  
 Mkv. 1:100

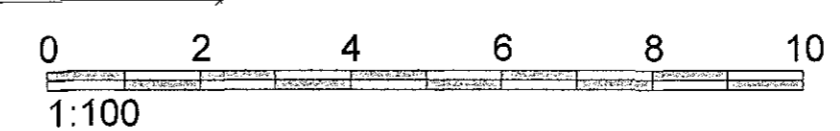

HEITI VERKS: <b>Fagrakinn 17</b> Hafnarfjörður		HOFFNUNIR: Guðmundur Hansson 151283-3649 Svarar M. Sigurjónsson 180967-3419	DAGS: 11.05.2015
HEITI TEIKNINGAR: Nýjar svalor Útlit og grunnmyndir Snið		SAFMYKKT: Bjarki Johannesson	VERKNUMER: 201 15-27
HAFFNAD: SMS	TEIKNARI: SMS	MÆLI: YFIRFARI:	MÁLKYR: 1:100
			UTGÁFA: 101