


Samþykkt
 29 APR 2015
 Bjarni Johannesson
 Skipulags- og byggingartull




SUÐ-VESTUR



NORÐ-VESTUR (AÐ GÖTU)

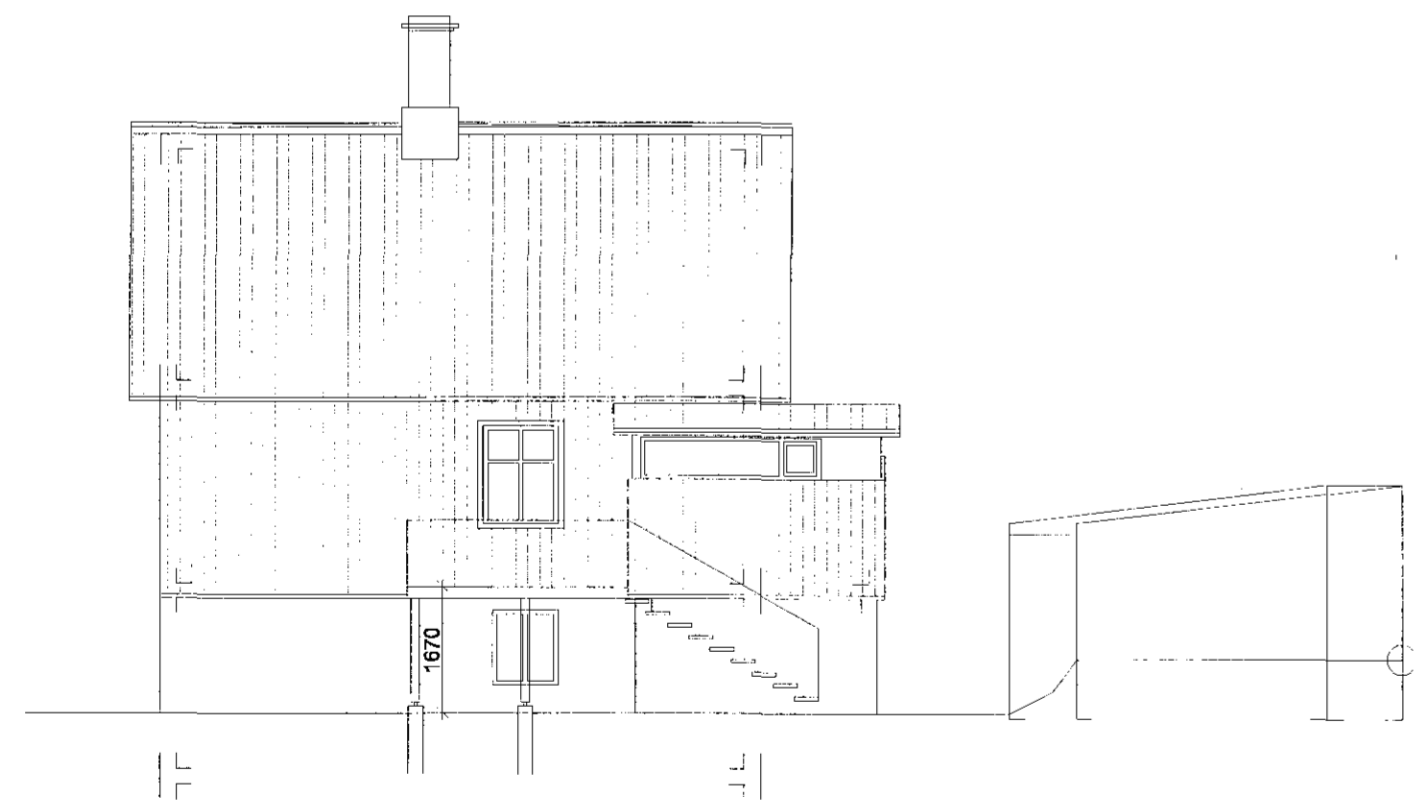

SUÐ-AUSTUR

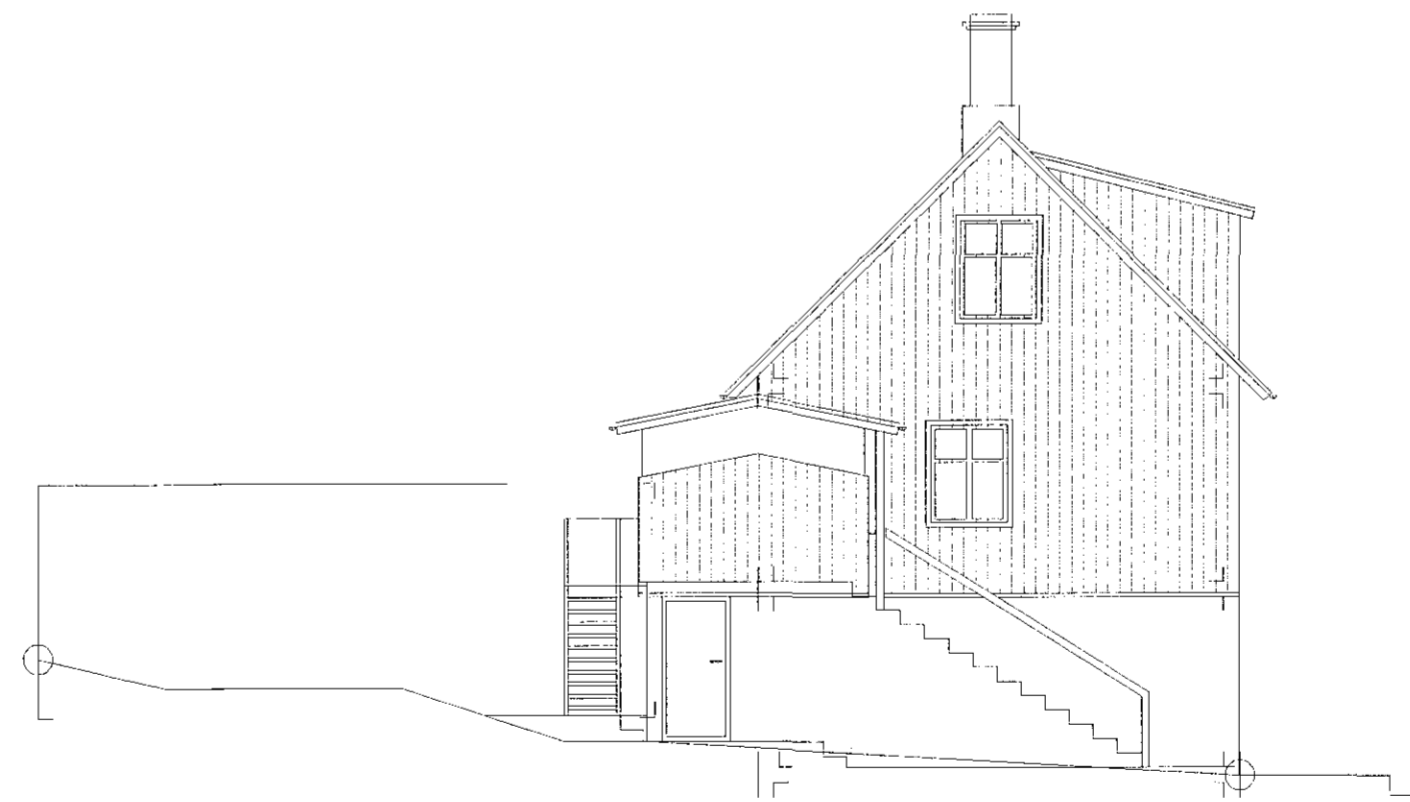

NORÐ-AUSTUR

Br. 21.04.2015 þailur v. aðalinnng 120 cm, skráningartafli
 Br. 02.02.2015 skráningartafli
 Br. 02.02.2015 NÝTT ANDDYRI SÓLPALLUR GLUGGAPÓSTAR

Þorsteinn Atalheimsen
 SUÐURGATA_71_HAFNARFIRÐI BLO3



ÞRÍÐJA HÆÐIN, ARKITEKTAR – SICURÞÓR AÐALSTEINSSON FAÍ
 AÐALTEIKNING (RAUNTEIKNING)
 ÚTLIT

LANGALHA 7, 210 GARDABE
 SÍMAR: 5554611 864 1168
 XÍ: 250144-3939
 NETFANG: si@islandia.is
 VERKHIR:

HANNAÐ: TEIKNAD: SA DAGS: 02.02.2015 MKV: 1:100