



Byggingarfulltrúi
samþykkir erindið.
14. DES. 2001
Bent skal á að samþykkt þessi verður ekki virk, fyrr en eftir skráningu eignaskipta-
yfirlýsingarinnar hjá Fasteignamati
ríkisins og þinglýsingu hennar.

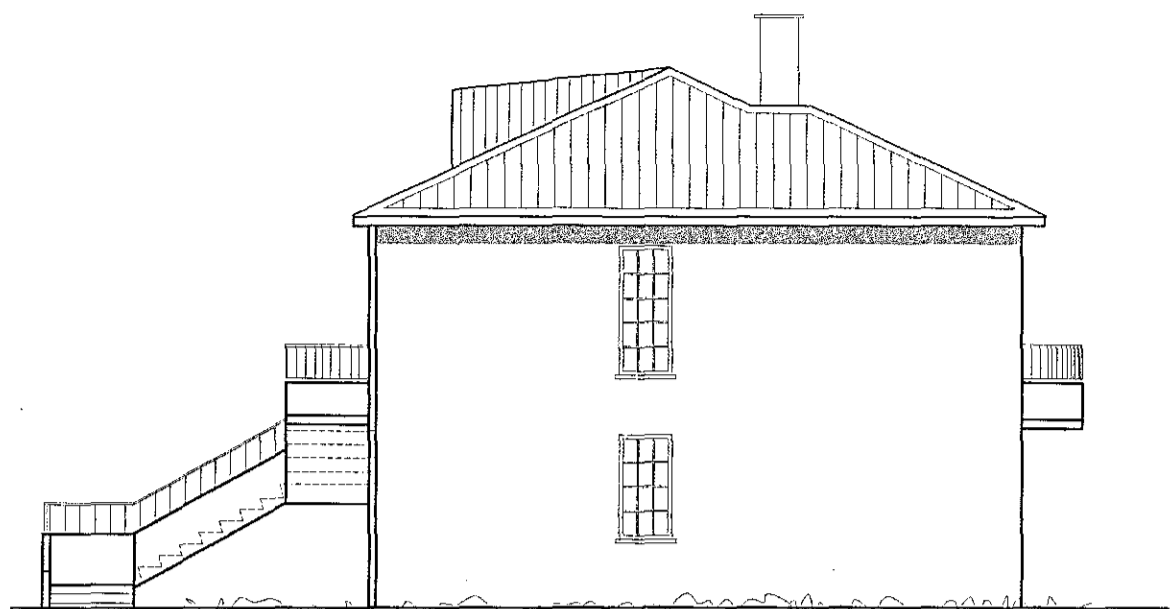

Norðvestur

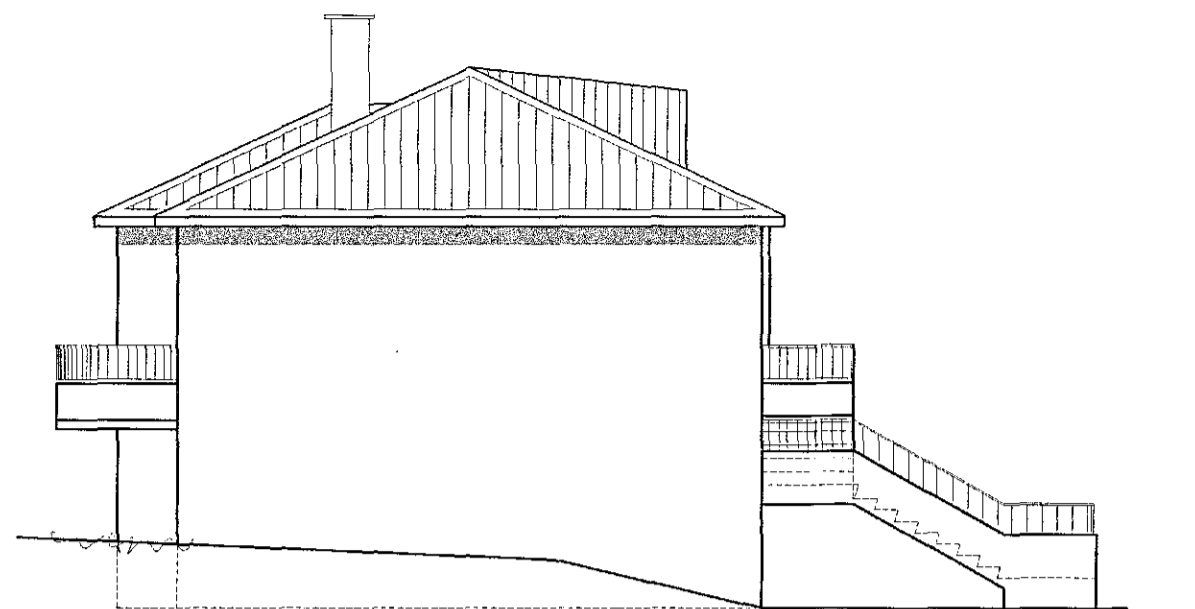


Suðaustur




Norðaustur




Suðvestur

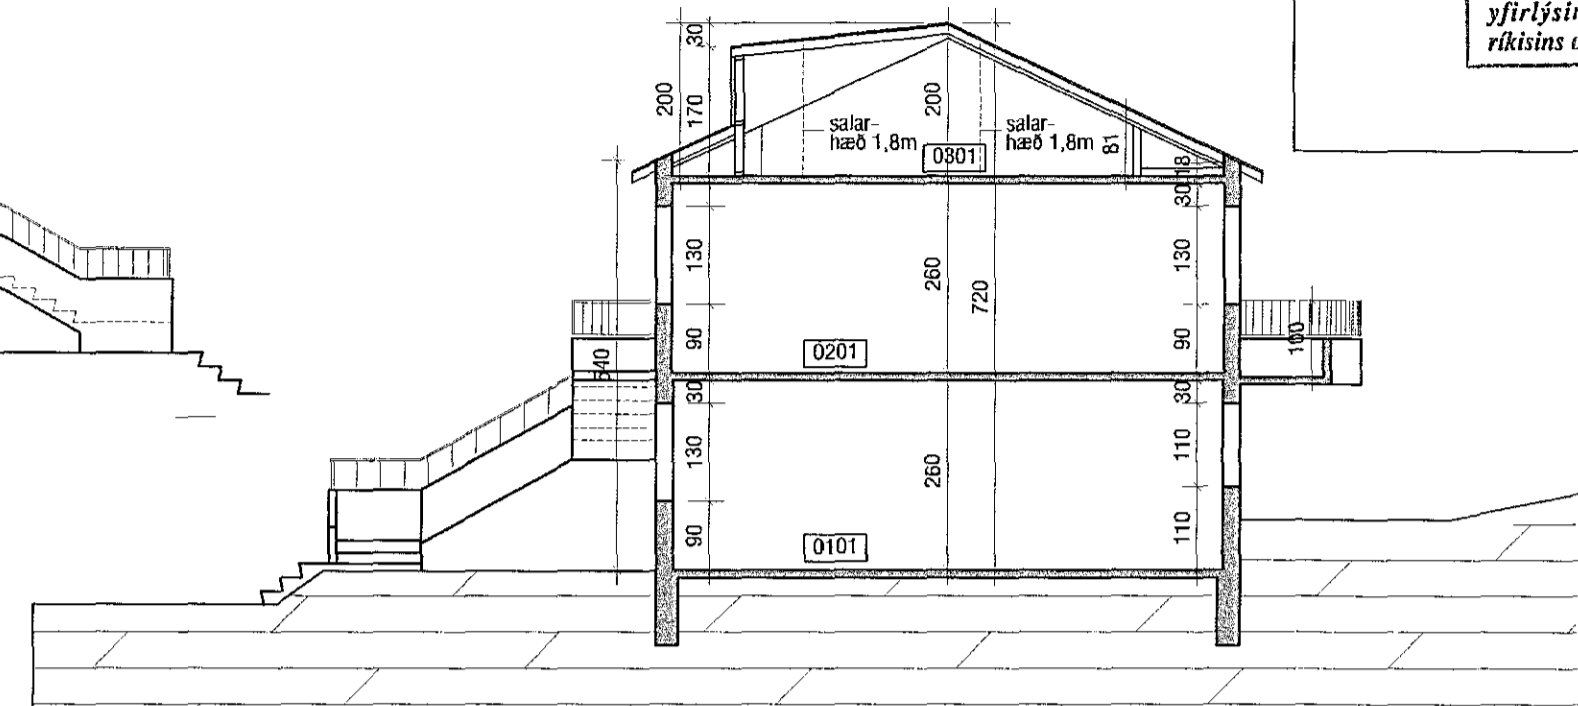


ÞVERSNIÐ A-A

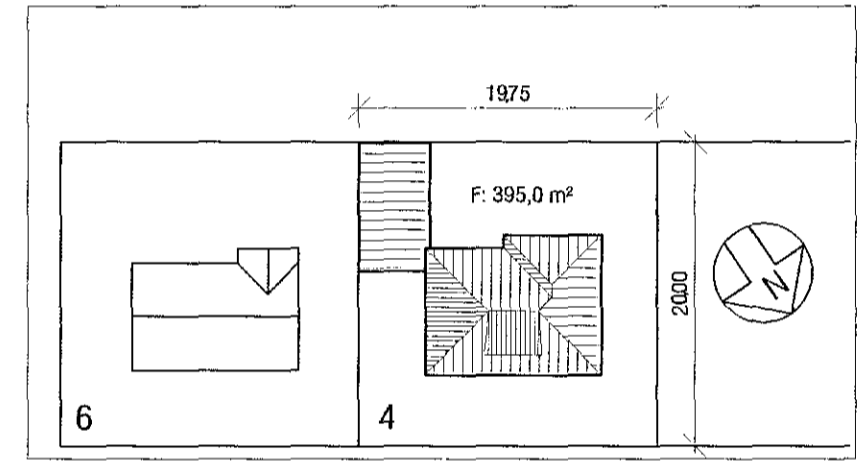


Afstöðumynd 1:500

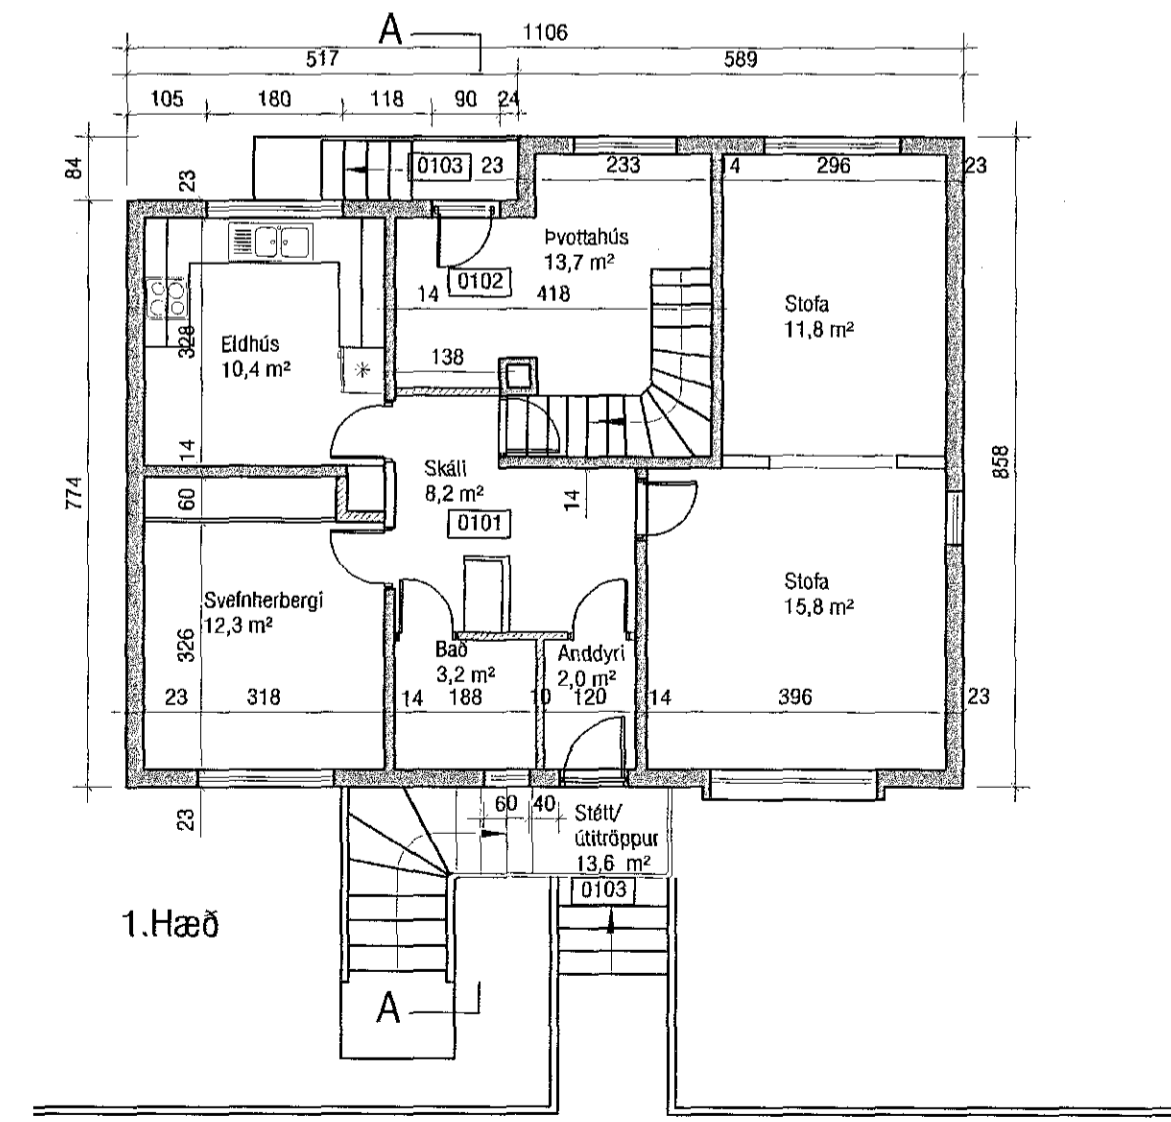

1. Hæð

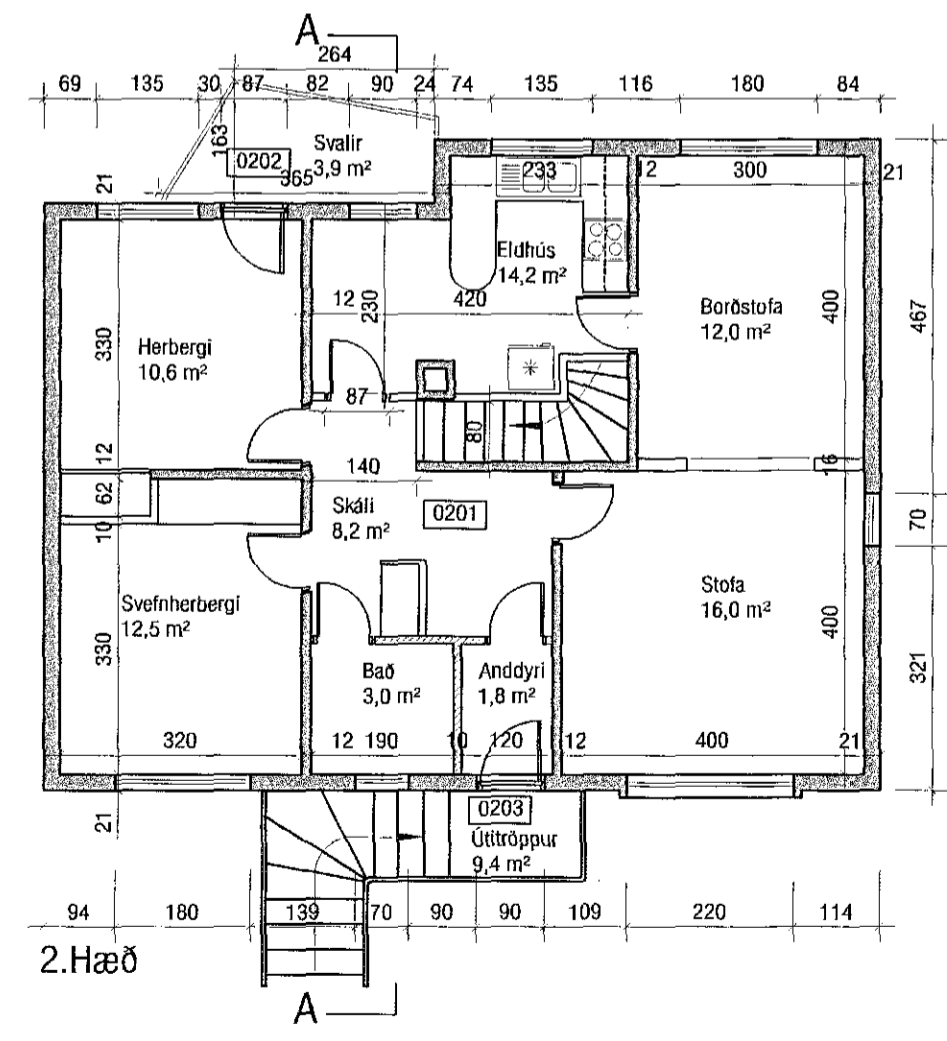

2. Hæð

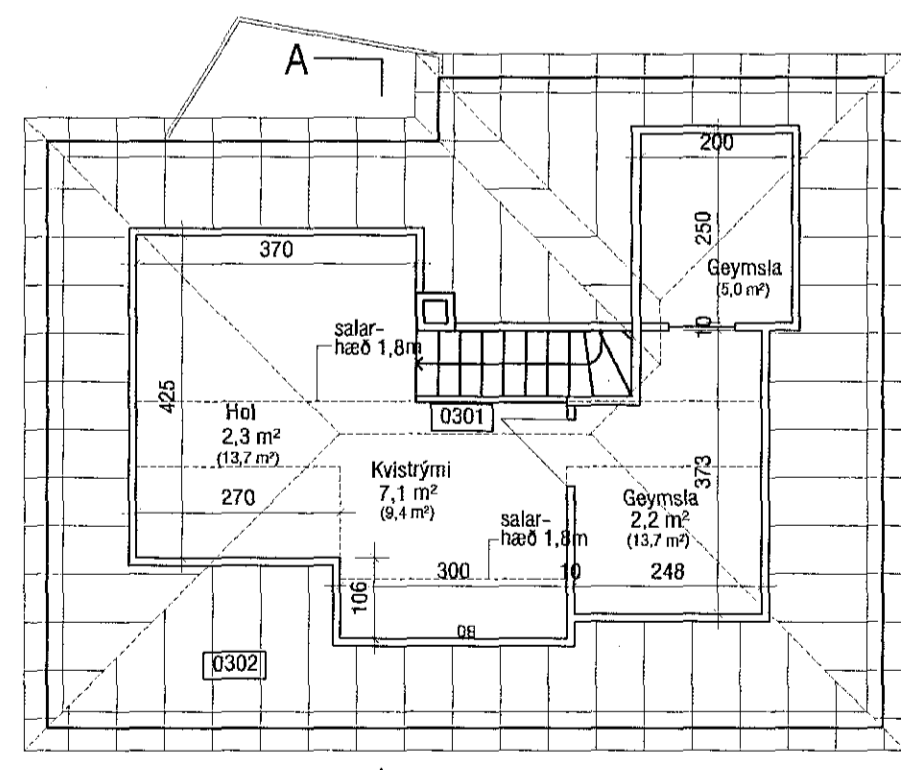

Grunnmynd þakhæðar

Reyndarteikning

<p>VEKTOR - hönnun og ráðgjöf - Nýbýlavegi 6, 200 Kópavogi.</p>		<p>Ríkharður Oddsson byggingaræðingur Kl. 270261-5159 sími: 554-6650 fax: 554-6689</p>		<p>Fagrakinn 4, Hafnarfirði Reyndarteikning Grunnmyndir, snið, útlit og afstöðumynd</p>	
Teikn. nr.	Tilvisun á teikningu	Br.	Dags.	Hannaf.	Teiknað
Samþykkt	<i>Ríkharður Oddsson</i>			JHH	MA
				Dagsetning	Teikn. nr.
				16.11.01	1:100/1:500 A-01