


ERLUÁS 46 HAFNARFIRÐI

Samþykkt þann
 27 MAY 2015
 Byggingafulltrúinn í Hafnarfirði
 F.h. Sigurður Steinar Jónsson

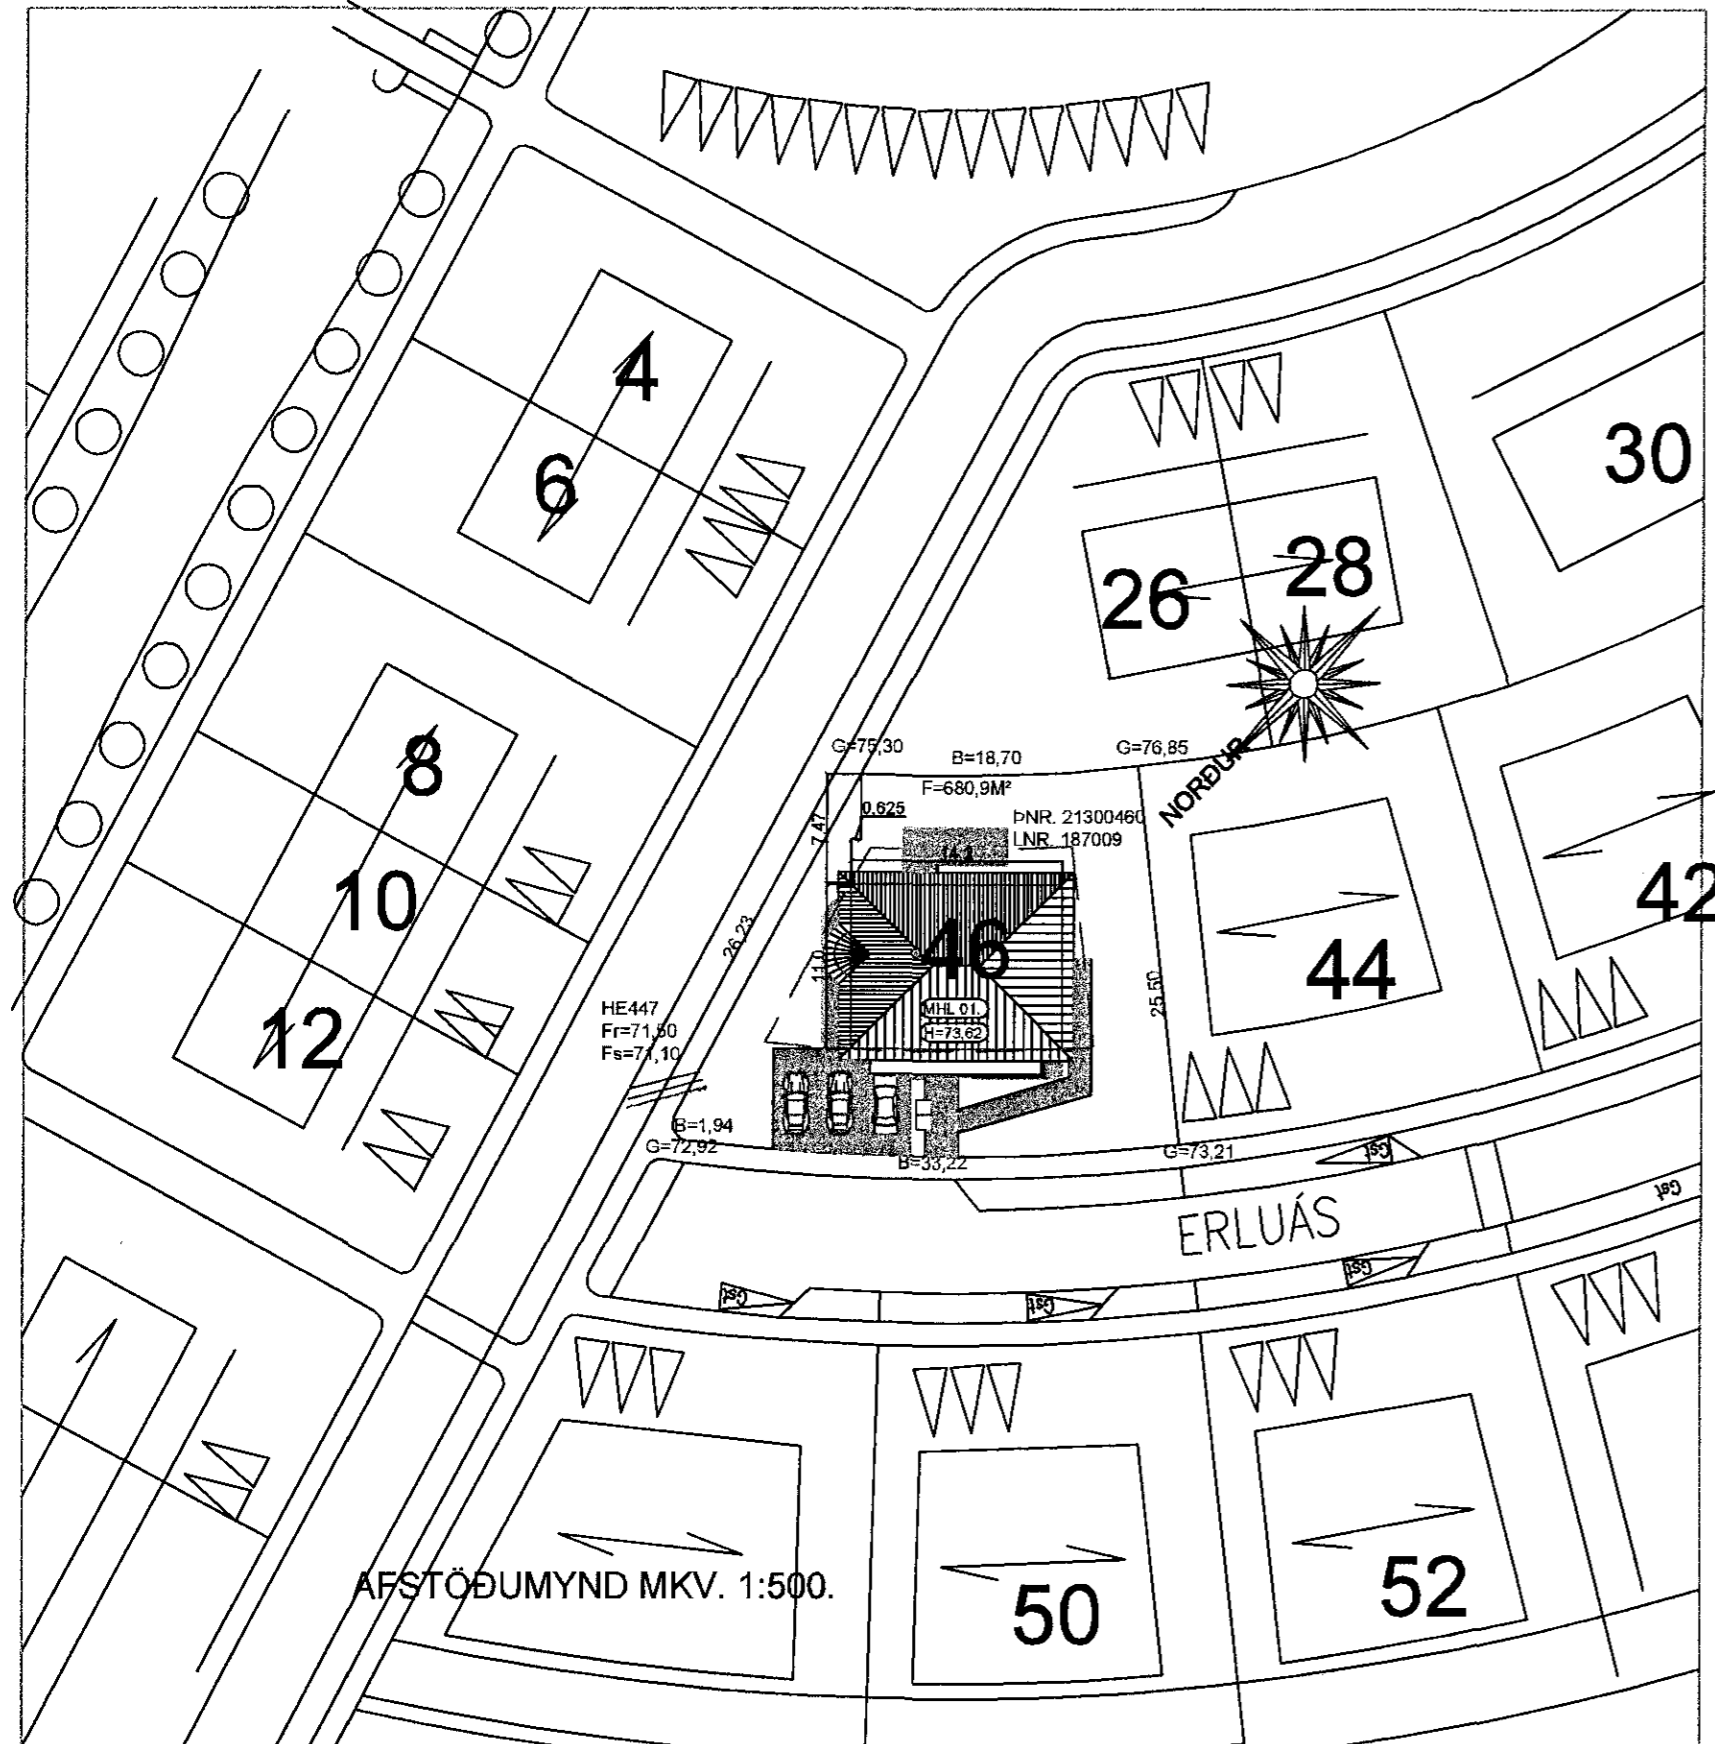

Skráningartafla: Erluás 46 Hafnarfirði					Skrásetjari: Sigurður Þorvarðarson												
Landnúmer: 187009					Kennitala: 141250-4189												
Matslutanúmer: 01					Útgáfa: 4.01b												
Dags: 2.2.2015					Dags: 2.2.2015												
Uppskipting og lýsing					Stærðir												
D0	D1	D2	D3	D4	D5	D6M	D6	D7	D8	D9	D10a	D10b	D11	D12	D16	D17	
Lokun	Rými	Notkun	Höfuð-	Eignar-	Brúflötur	Míflötur	Stígar	Op	Brúflötur	Brúflötur	Salarhæð	Salarhæð	Brúttó	Nettóflötur	Brú flatar	Rekintala	Skipa-
	hæð-rób	texti	flökkun	heiti	mf	mf	mf	mf	mf	sh < 1,8	mm	max	rúmmál mf	mf	mf	skiptarúmmál	rúmmál mf
		Matshúsið			460,4	0,0	6,8	6,8	295,0	0,0			960,2	249,7	295,0		699,360
		Botn											31,7				
	01	1. hæð			143,2	0,0	6,8	0,0	143,2	0,0			391,3	114,7	143,2		
A	0101	Ibúð	N	0201	96,2		6,8		96,2		2,70	2,70	259,7	75,0	96,2	2,70	202,500
A	0102	Bilgeymsla	B	0102	34,5				34,5		2,80	2,80	96,8	29,6	34,5	2,80	82,880
A	0103	Geymsla	N	0201	12,5				12,5		2,80	2,80	35,0	10,1	12,5	2,80	28,280
	02	2. Hæð			158,6	0,0	0,0	6,8	151,8	0,0			428,2	135,0	151,8		
A	0201	Ibúð	N	0201	158,6			6,8	151,8		2,70	2,70	428,2	135,0	151,8	2,70	364,500
C	0202	Svalir	S	0201	21,2				21,2							1,00	21,200
	03	Þak			158,6	0,0	0,0	0,0	0,0	0,0			109,0	0,0	0,0		
A	0301	Þakrymi	V	0201	158,6						0,15	1,57	109,0				
Athugasemdir																	
Bílfélagseignir merkt 02-02 tilheyra íbúð merkt 01-01.																	
Sameignir sumra																	
Eignarhald																	
	Eignar-	Notkun	Brú flatar	Skiptarúmmál													
	hald	texti	mf	Séirgn	Séirgn og												
			mf	mf	saméign												
	0102	Bilgeymsla	34,5	82,880	82,880												
	0201	Ibúð	260,5	616,480	616,480												
		Alls	295,0	699,360	699,360												

Breytingar:			
Efni:	Dags:	Teikn:	Yfirf.:
Opinni geymslu á 1. hæð breytt í A rými.	02.02.2015	SP	SP
Innra skýplag 1. og 2. hæðar reyndarteiknað.	02.02.2015	SP	SP

Erluás 46 Hafnarfirði.
 Landnúmer: 187009

Aðaluppdráttur. Númer. 4 af 4

Efni: Afstöðumynd og skráningartafla.
 Mælikvarði: 1 : 500
 Frumstaerð blaðs: A2
 Teiknað: Sig. Þ. Verk nr: 00000
 Yfirfarið: Sig. Þ. Teikn. nr: 4
 Dagsetning útgáfu: 10-03-2002 Endursk:

STH. teiknistofan ehf. Strandgötu 11.
 220 Hafnarfirði.
 Áritun aðalhönnuðar. kt. 510298-2769.
 Sími 5651510.
 teiknistofan@simnet.is.

Sigurður Þorvarðarson byggingafræðingur bfl. kt. 141250-4189.

Varðandi frekari málsetningar, sjá sérteikningar aðalhönnuðar í mkv. 1:50.
 Séruppdrættir skulu unnir þegar aðaluppdrættir hafa verið samþykktir af byggingaryfirvöldum.