


ERLUÁS 46 HAFNARFIRÐI

Skýringar vegna eldvarna:

- > BO. táknað björgunarop, samkv. reglugerð um brunavarnir og brunamál.
- Táknað rýmingarleið, samkv. reglugerð um brunavarnir og brunamál.
- ⊗ Reykskynjari, staðsetjast samkv. teikningu.

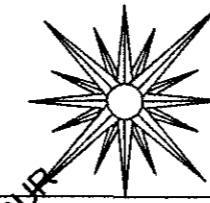

Samþykkt þann


27 MAY 2015

Byggingafrúinn í Hafnarfirði
F.h. Sigurður Steinar Jónsson

G=76,85

NORÐUR

G=75,30

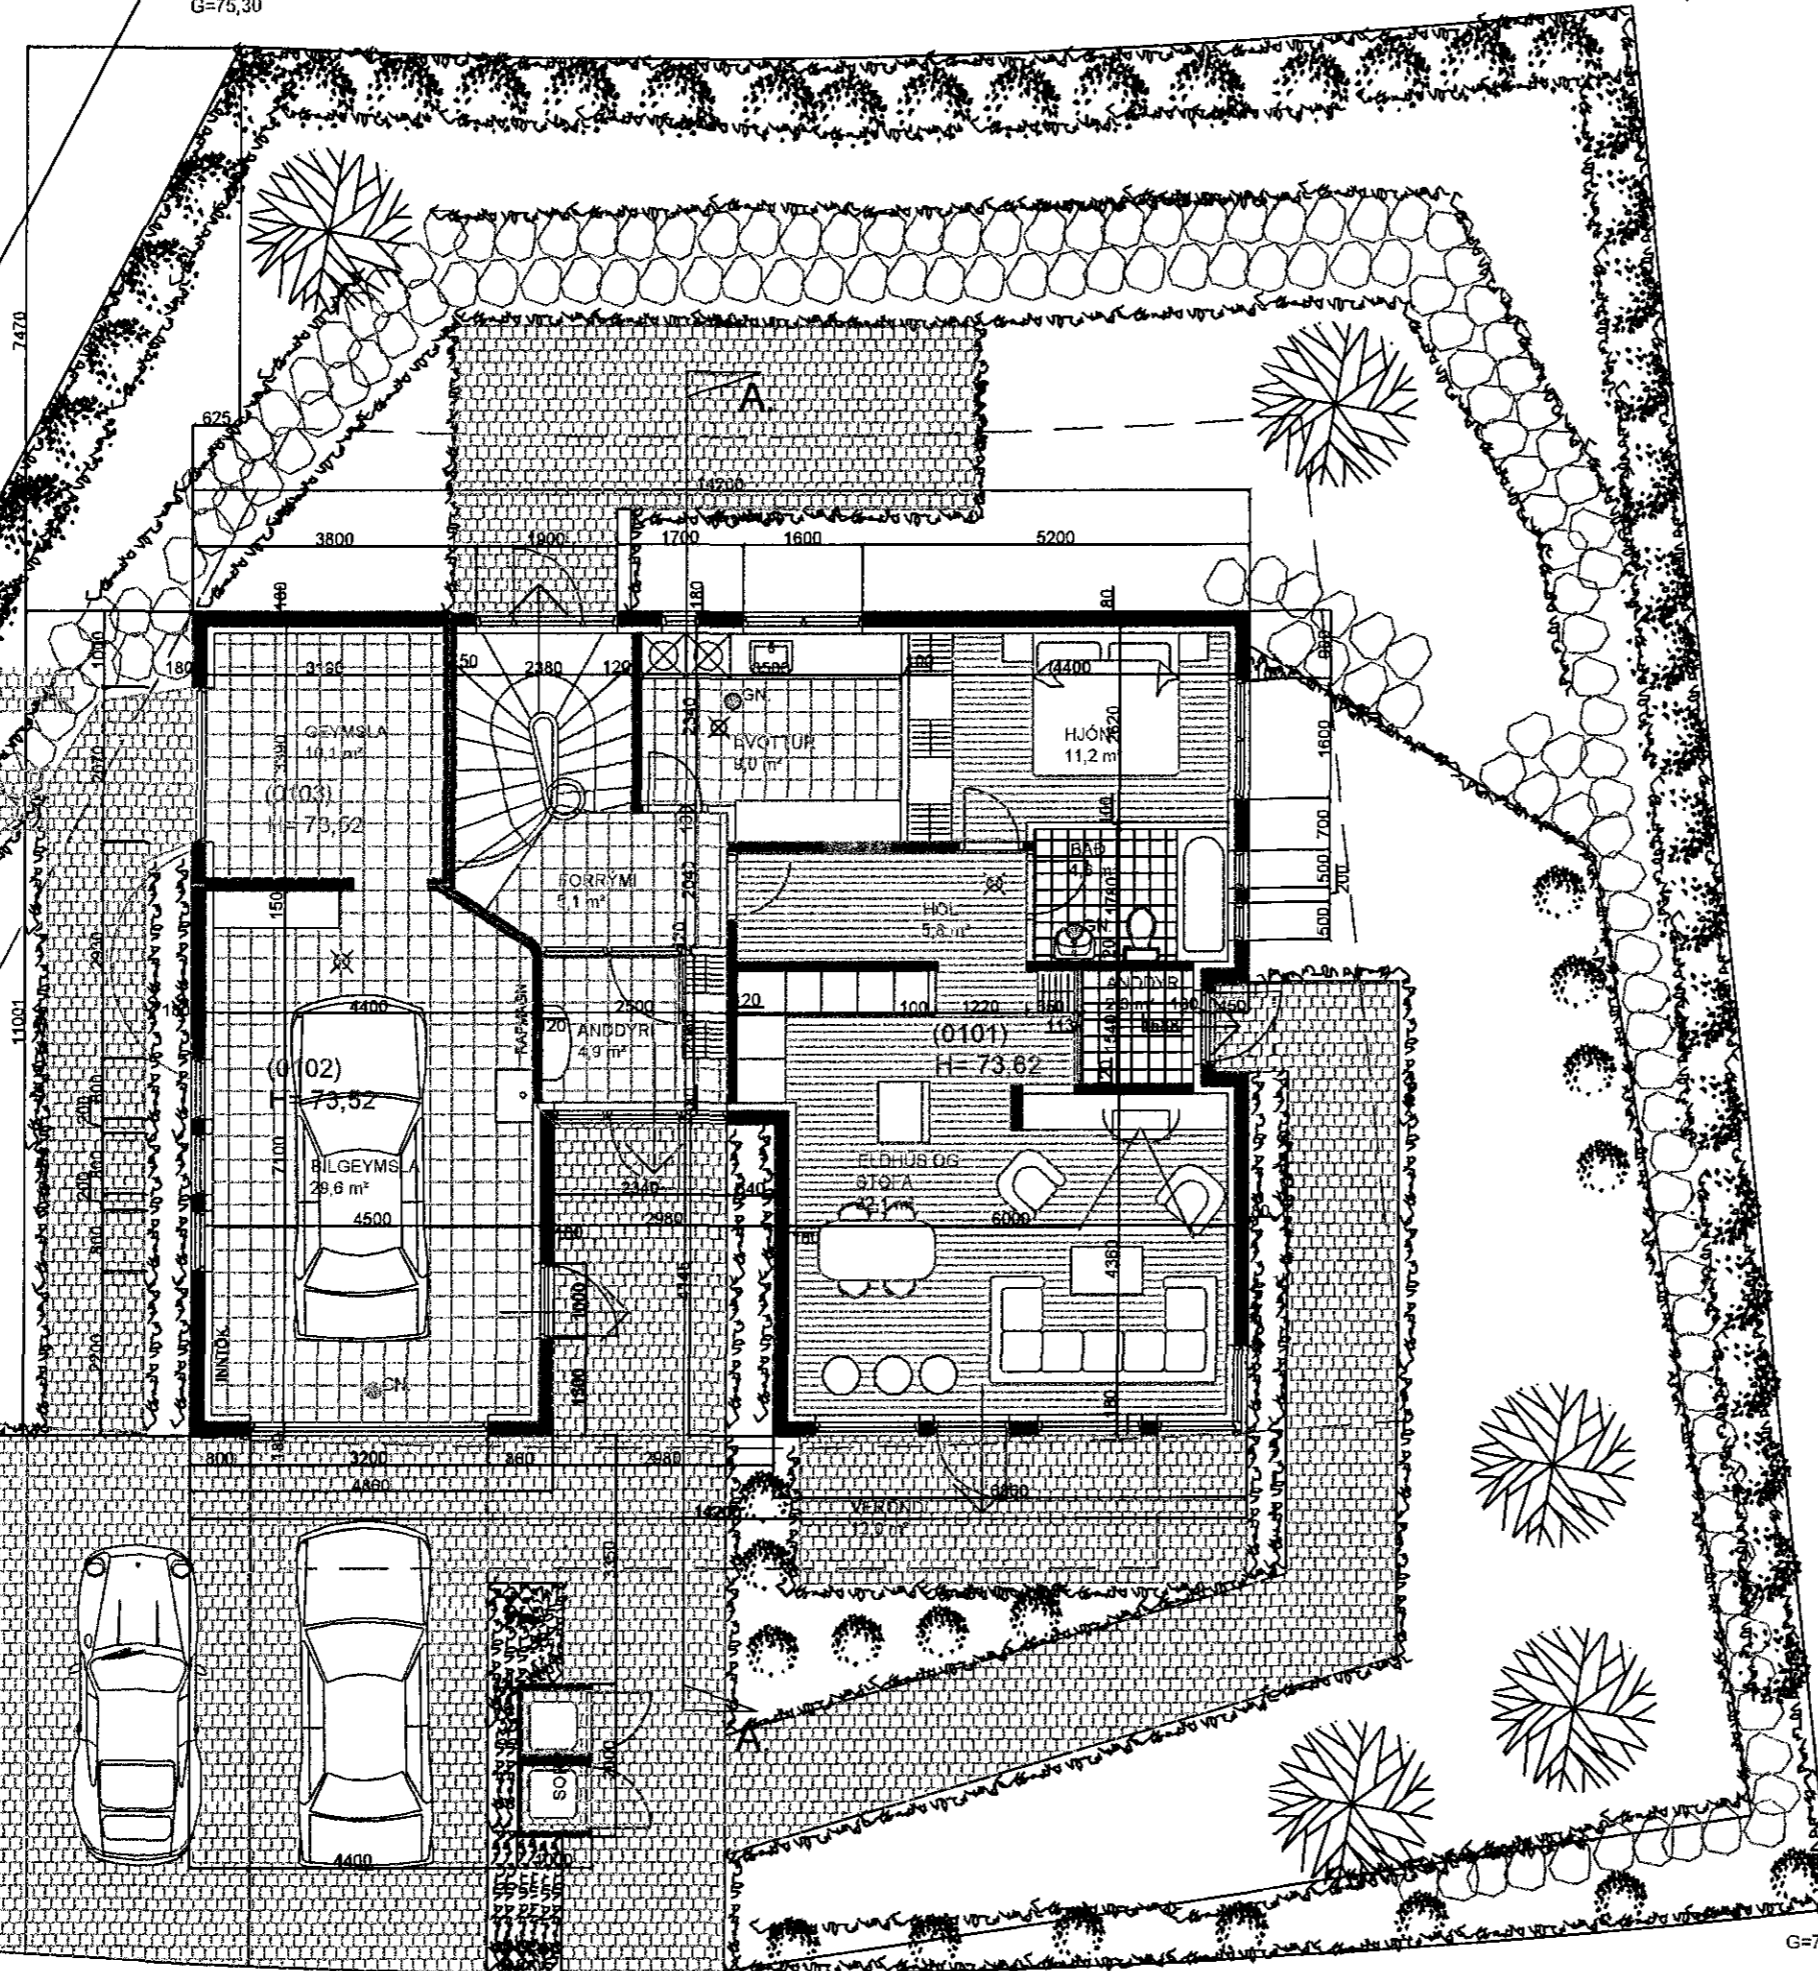

G=72,92

G=73,21

GRUNNMYND 1. HÆÐAR. MKV. 1:100.

GRUNNMYND 1. HÆÐAR. MKV. 1:100.

Varðandi frekari málsetningar, sjá sérteikningar aðalhönnuðar í mkv. 1:50.
Sérupprættir skulu unnir þegar aðaluppdrættir hafa verið samþykktir af byggingaryfirvöldum.

Breytingar:	Dags.	Teikn.	Yfirf.:
Efni:			
Opinni geymslu á 1. hæð breytt í A rými.	02.02.2015	Sp.	Sp.
Innra skipulag 1. og 2. hæðar reyndarteknað.	02.02.2015	Sp.	Sp.

Erluás 46 Hafnarfirði.
Landnúmer: 187009

Aðaluppdráttur. Númer. 1 af 4

Efni: Grunnmynd 1. hæðar.
Mælikvarði: 1 : 100
Frumstærð blaðs: A2
Teiknað: Sig. Þ. Verk nr.: 00000
Yfirfarið: Sig. Þ. Teikn. nr.: 1
Dagsetning útgáfu: 10-03-2002 Endursk:

STH. teiknistofan ehf. Strandgötu 11.
220 Hafnarfirði.
kt. 510298-2769.
Sími 5651510.
teiknistofan@simnet.is.

Sigurður Þorvarðarson byggingafræðingur bfi. kt. 141250-4189.