
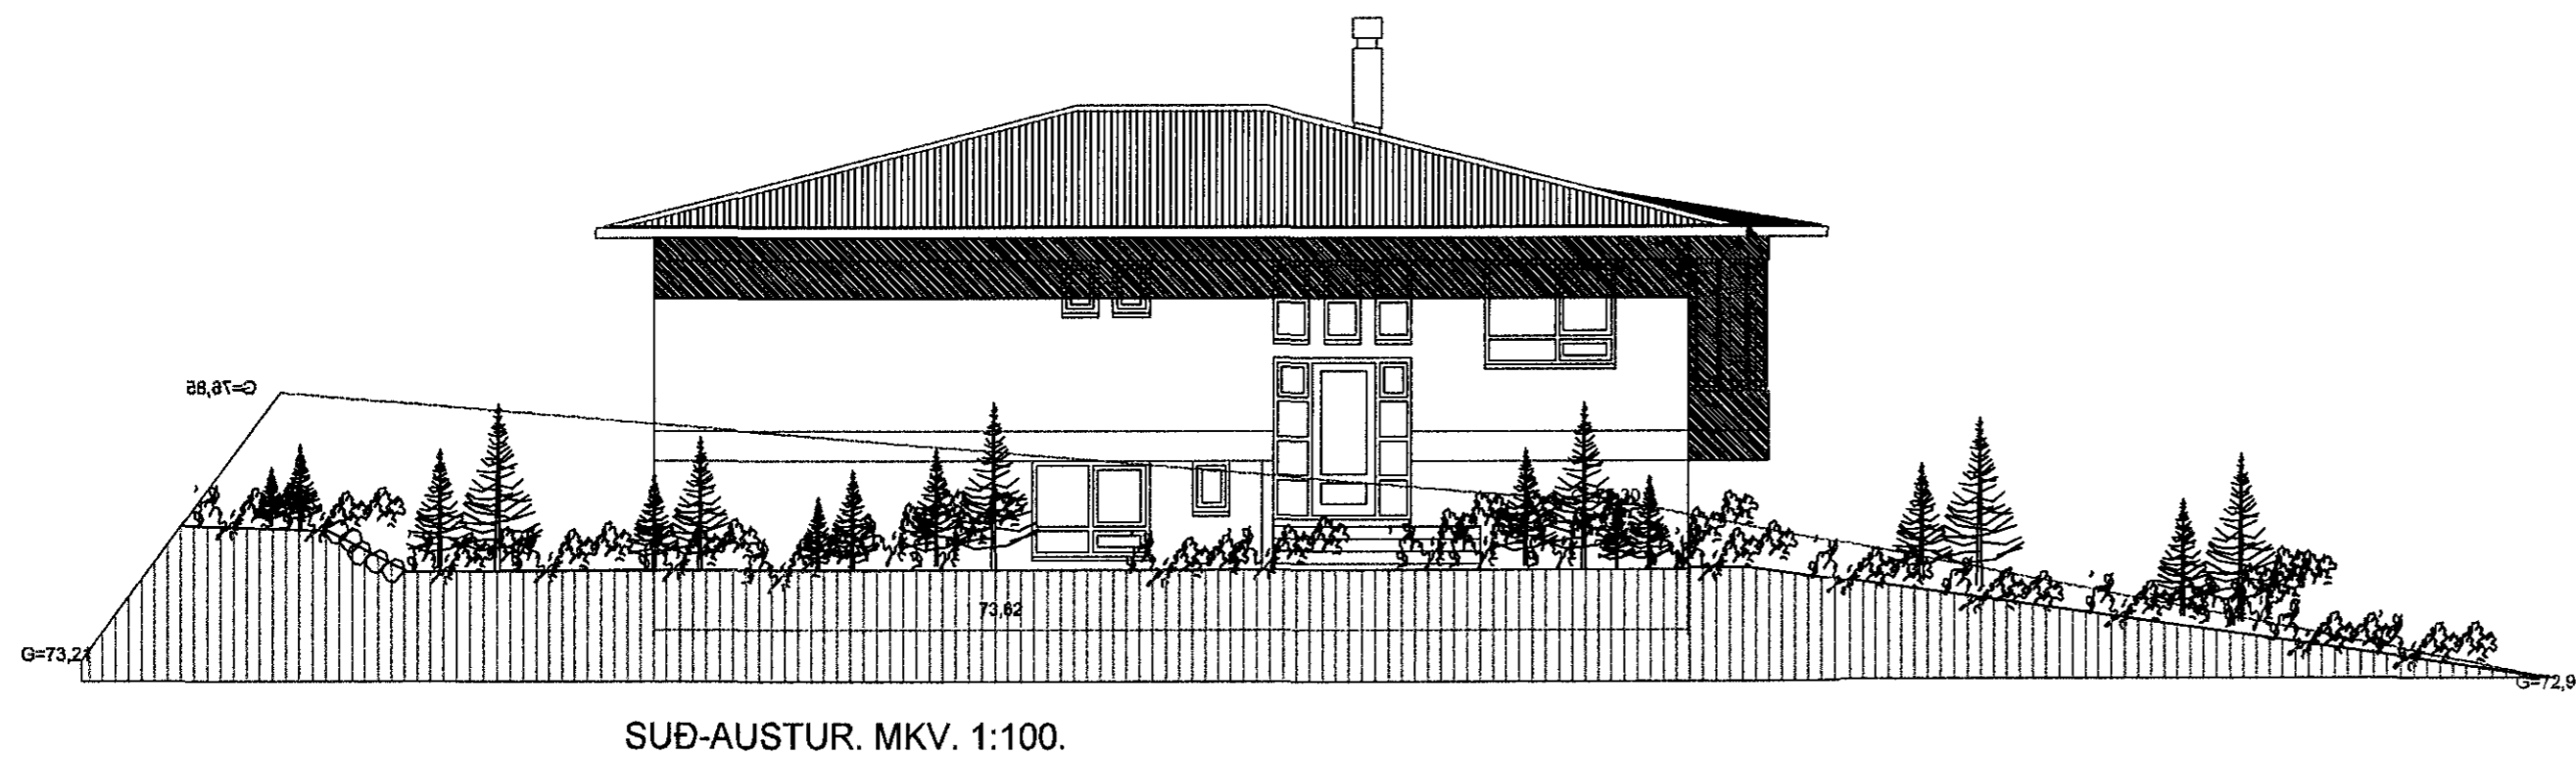
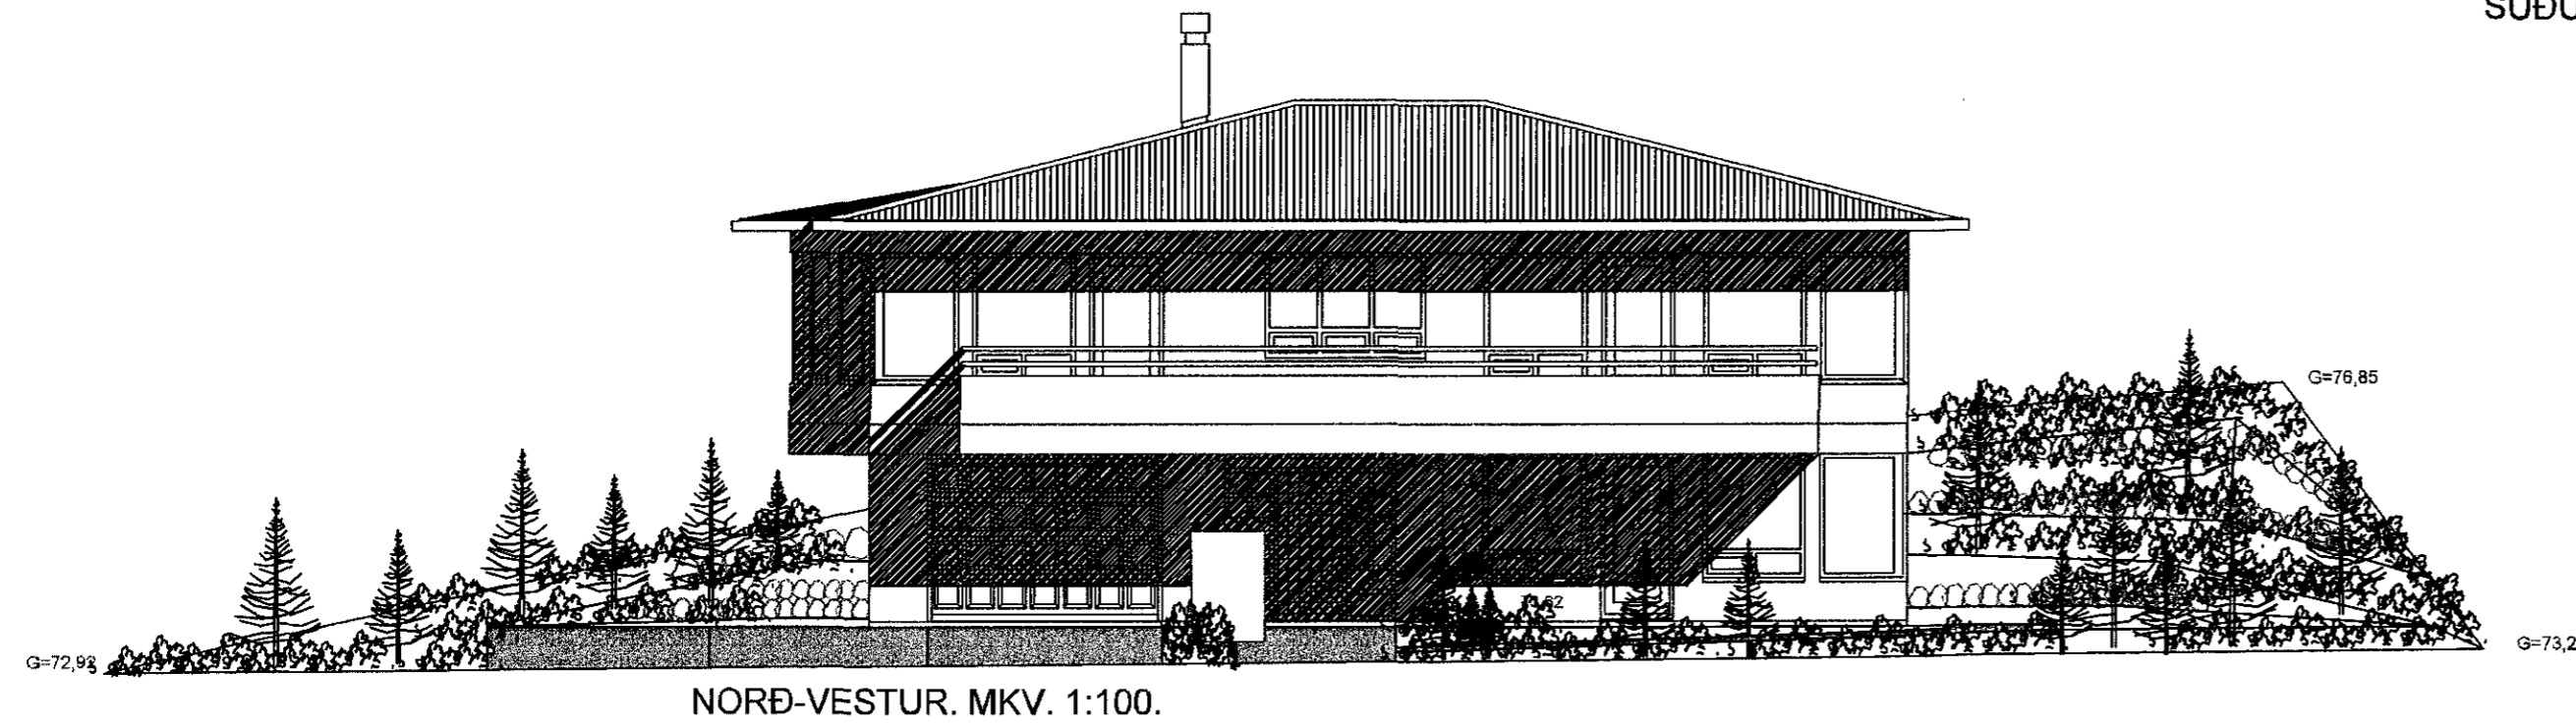
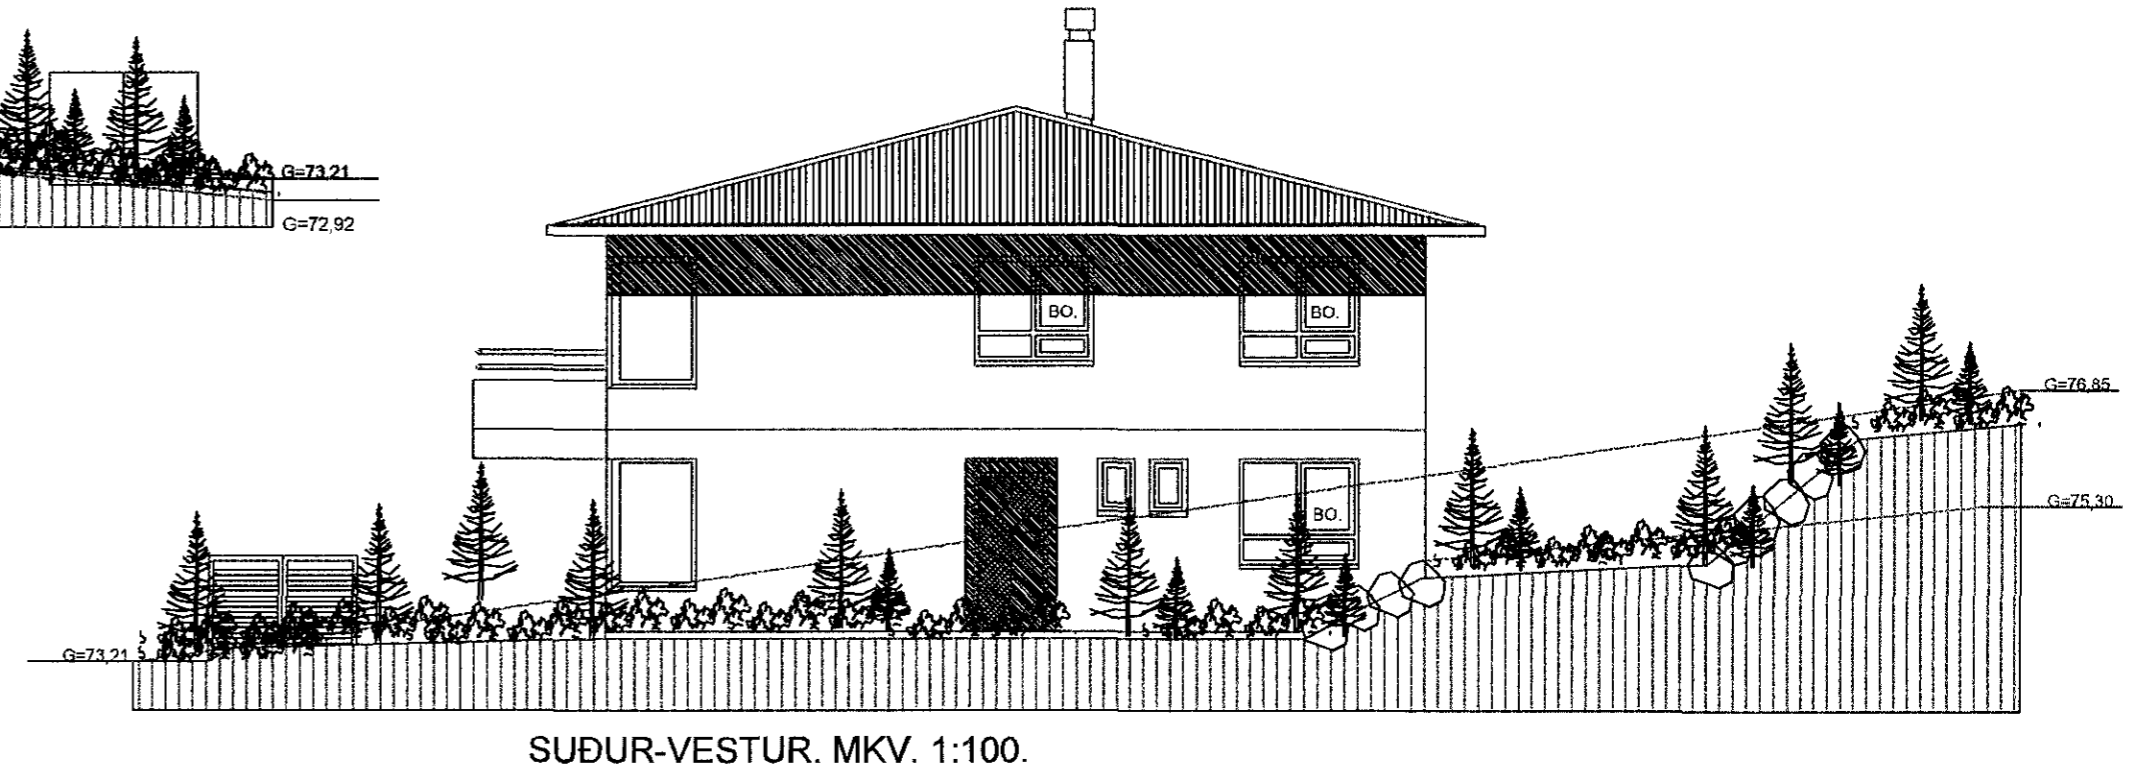


ERLUÁS 46 HAFNARFIRÐI

Samþykkt þessi
 27 MAY 2015
 Byggingafulltrúinn í Hafnarfirði
 F.h. Sigurður Steinar Jónsson

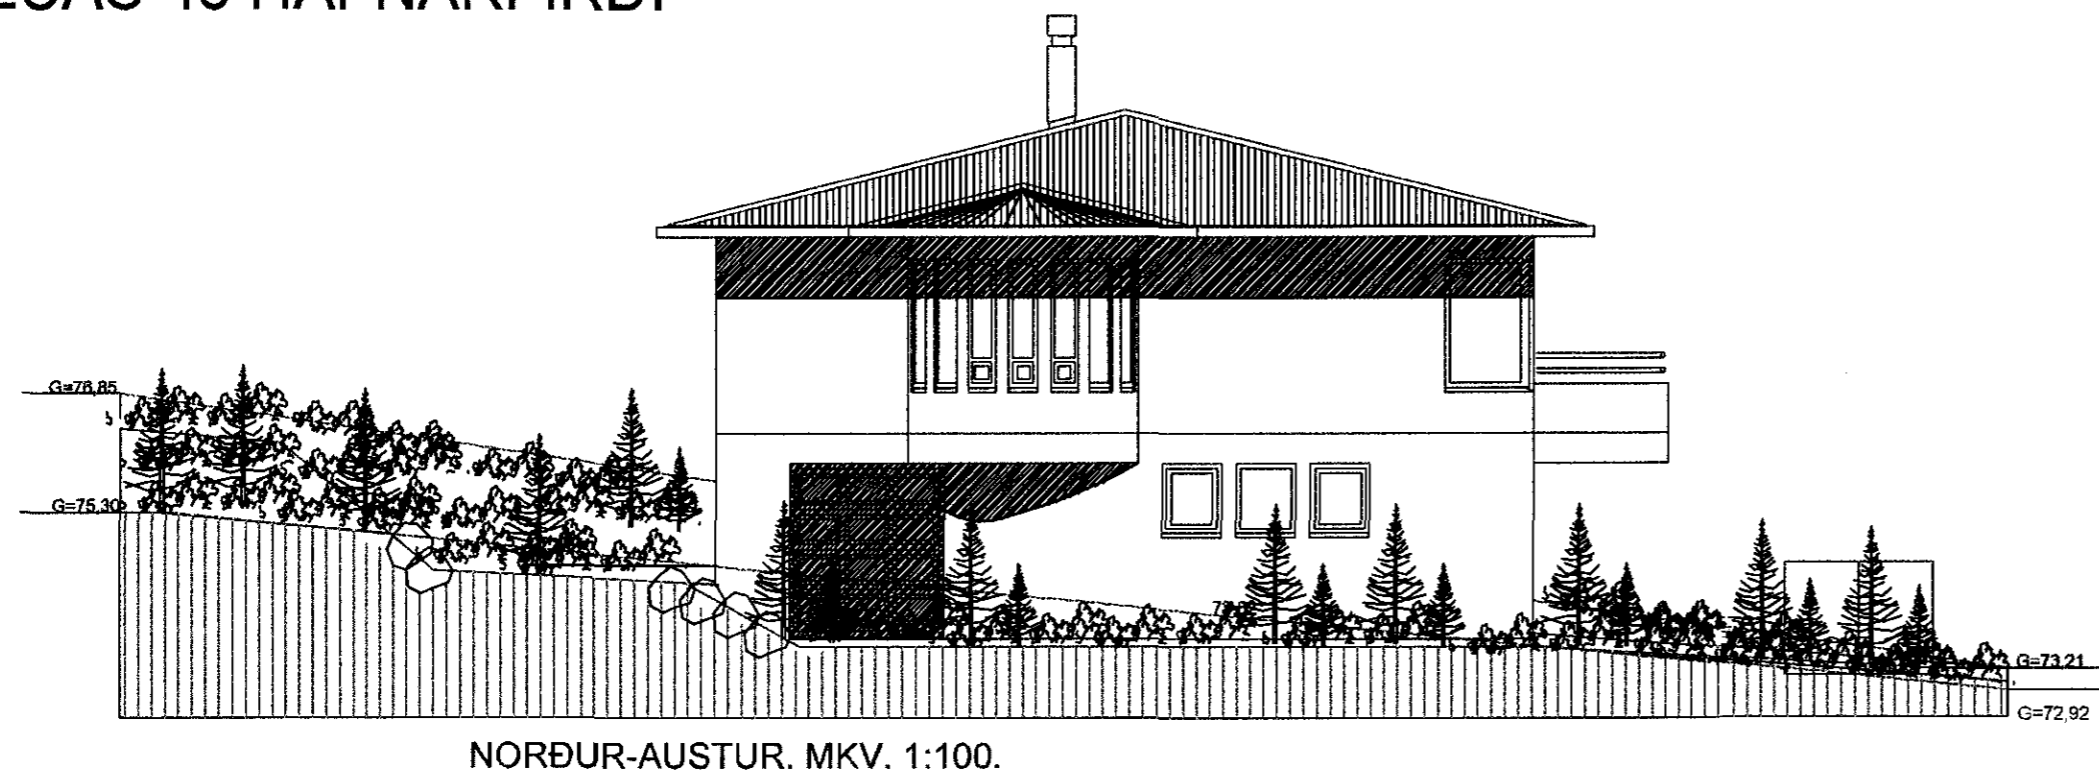

Breytingar:			
Efni:	Dags.	Teikn.	Yfirf.:
Opinni geymslu á 1. hæð breytt í A rými.	02.02.2015	Sp.	Sp.
Innra skipulag 1. og 2. hæðar reyndarteknað.	02.02.2015	Sp.	Sp.

Erluás 46 Hafnarfirði.
 Landnúmer: 187009

Aðaluppdráttur. Númer. 3 af 4

Efni: Útlitsmyndir.
 Mælikvarði: 1 : 100
 Frumstærð blaðs: A2
 Teiknað: Sig. P. | Verk nr.: 00000
 Yfirfarið: Sig. P. | Teikn. nr.: 3
 Dagsetning útgáfu: 10-03-2002 | Endursk:

STH. teiknistofan ehf. Strandgötu 11.
 220 Hafnarfirði.
 kt. 510298-2769.
 Sími 5651510.
 teiknistofan@simnet.is.

Sigurður Þorvarðarson byggingafræðingur bfl. kt. 141250-4189.