

Útlit Suðurhlíð





Útlit Vesturhlíð



Útlit Austurhlíð

breytt / dags. / teiknað / lýsing
 A/10.02.15/FF/Breytingar á eignum 0101, 0102 og 0110

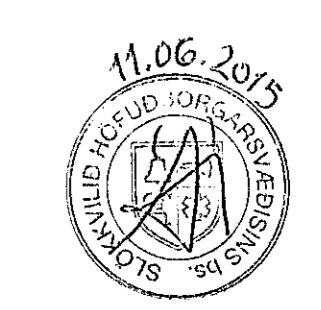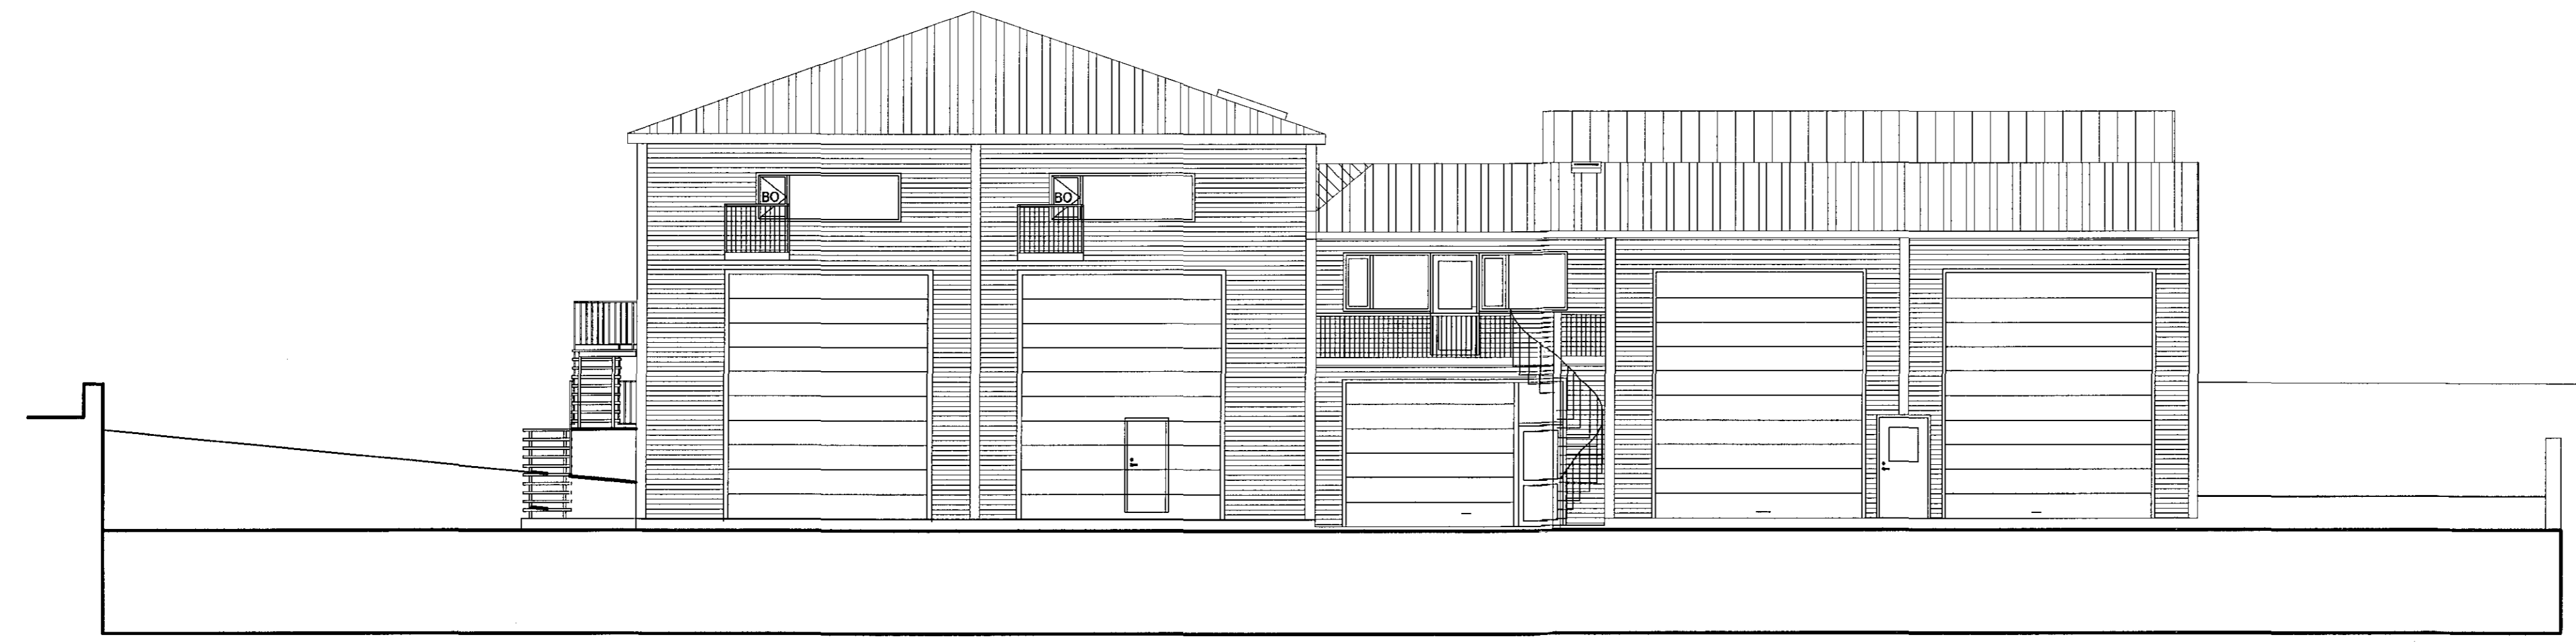

Yfirfarið af
 brunahönnuð
 Gunnar H. Kristjánsson
 brunoverktæðingur
 10.6.2015

Hvaleyjarbraut 22
 Hafnarfjörður
 Útlit

Hannað / teiknað : ff Verknúmer : 0319
 Mælikvarði : 1,500 Dagsetning : 20.01.2006
 Teikn.nr. 104 A

Aðalhönnuður :
 Frjólfir Frjólfirsson arkitekt Fél., Kt. 211258-4519

Studio F - arkitektar
 Kelduhvammur 6, 220 Hafnarfjörður
 Kt. 430707-1670 S: 571 0202 / 864 9610 Netf: studiof@hland.is