ESKIVELLIR 13 HAFNARFIRÐI.

Samþykkt þann
11 FEB 2015
Byggingafulltrúinn í Hafnarfirði
F.h. Sigurður Steinar Jónsson

Úr Gildi

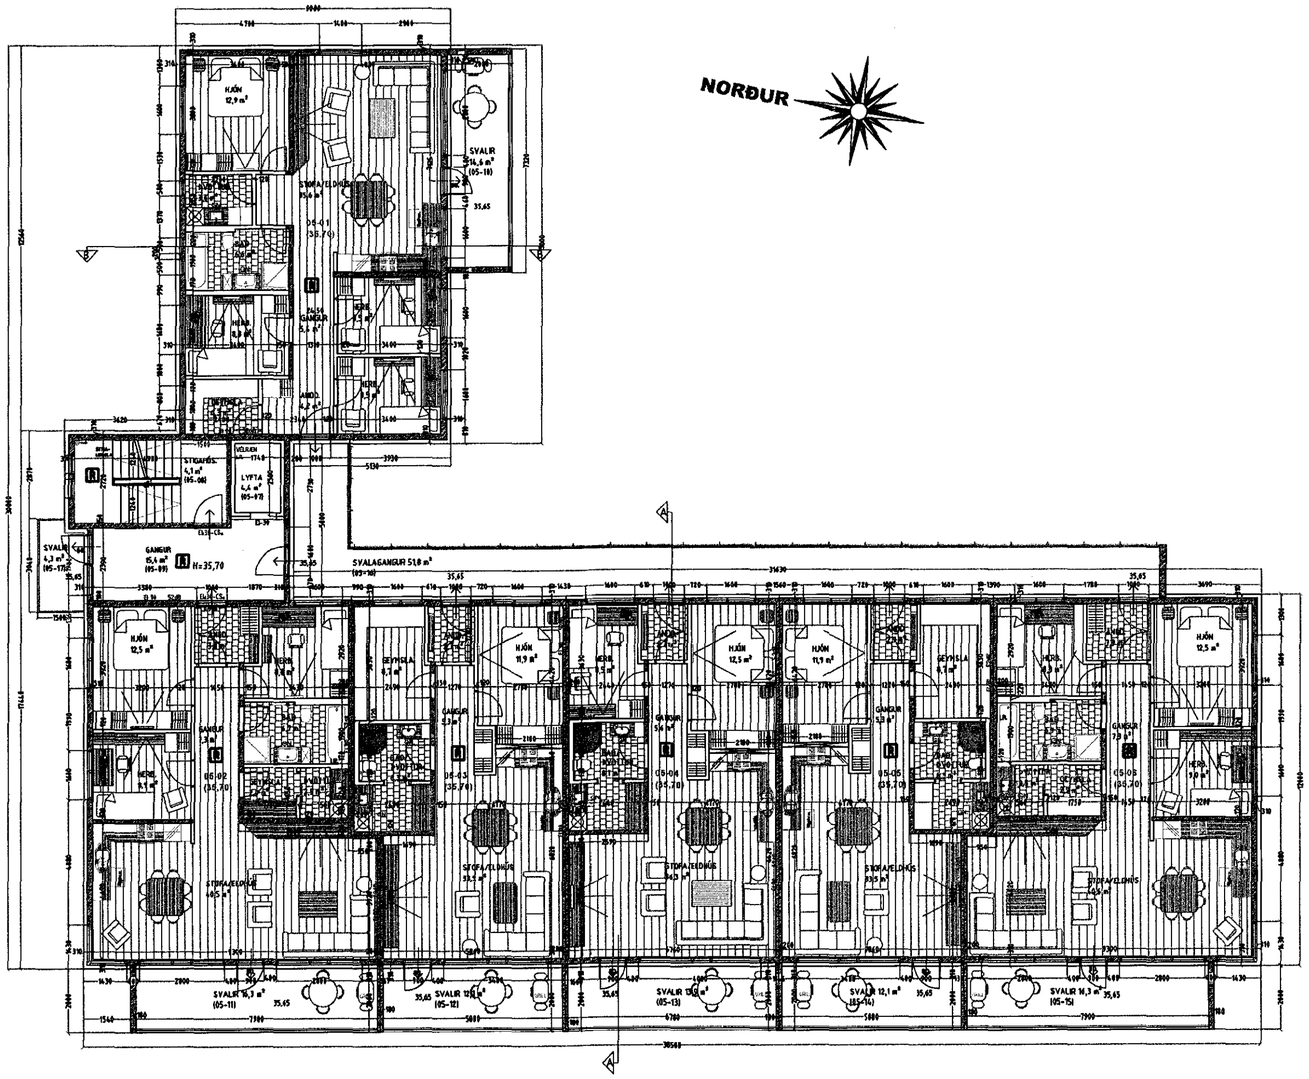

GRUNNMYND 5 HÆÐ. MKV. 1:100.

Breytingar.

Efni:	Dags.	Telkn.	Yfir:
Bætt við burðarvegg í íbúð 01,02,03,04,05-01, og súlum í kjallara.	~~24-2-15~~		

Eskivellir 13 Hafnarfirði.
Landnúmer: 204197

Aðaluppdráttur. Númer. 5 af 10

Efni:	Grunnmynd 5 hæð.		
Mælikvarði:	1 : 100		
Frumstærð blaðs:	A1		
Teiknað:	Sig. Þ.	Verk nr:	00115
Yfirfarið:	Sig. Þ.	Telkn. nr:	105
Dagsetning útgáfu:	30-12-2014	Endursk:	

STH. teiknistofan ehf.
Ártún aðalhönnuður.
Strandgötu 11.
220 Hafnarfirði.
kt. 510298-2769.
Sími 5651510.
teiknistofan@simnet.is.

Sigurður Þorvarðarson byggingafræðingur bfl. kt. 141250-4189.