Samþykkt þann
11 FEB 2015
Byggingafulltrúinn í Hafnarfirði
F.h. Sigurður Steinar Jónsson

Úr Gildi

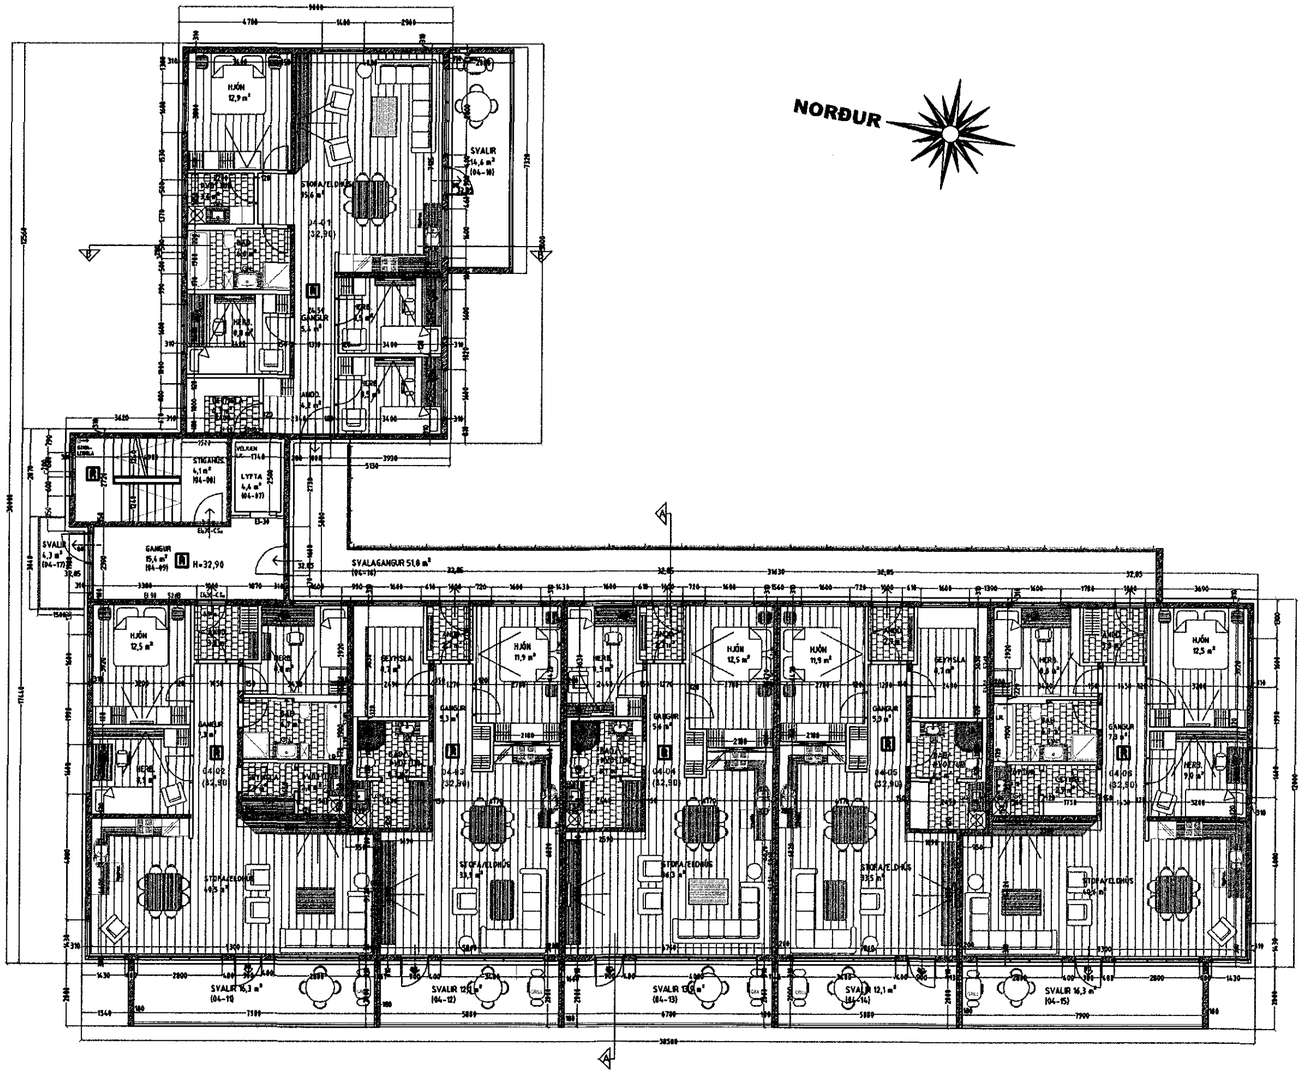

GRUNNMYND 4. HÆÐ. MKV. 1:100.

Breytingar:

Efni:	Dags.	Teikn.	Yfirf.:
Bætt við burðarvegg í íbúð 01,02,03,04,05-01, og suðurm kjallara.	24-3-15	SÞ	

Eskivellir 13 Hafnarfirði.
Landnúmer: 204197

Aðaluppdráttur. Númer. 4 af 10

Efni:	Grunnmynd 4 hæð.		
Mælikvarði:	1 : 100		
Frumstærð blaðs:	A1		
Teiknað:	Sig. Þ.	Verk nr:	00115
Yfirfarið:	Sig. Þ.	Teikn. nr:	104
Dagsetning útgáfu:	30-12-2014	Endurek:	

STH. teiknistofan ehf.
Ártún aðalhönnuður.
Strandgötu 11.
220 Hafnarfirði.
kt. 510298-2769.
Sími 6651510.
teiknistofan@simnet.is.

Sigurður Þorvarðarson byggingafræðingur bfl. kt. 141250-4189.