



Sævangur 5
220 Hafnarfjörður

Landnúmer: 122673
Lóðarstærð: 950m²

Lýsing:

Breytingar 24.06.2015;
Heitur pottur færður til á lóð og settur á hana suðaustanverða, skjólveggur og stoðveggir á lóðarmörkum milli nr. 5 og nr. 7 skilgreindir og settir inná útlit og grunnmynd, eingöngu verður settur skjólveggur í 1.4 m fjarlægð frá lóðarmörkum og hann verður 1.4 m á hæð. Súlar sem reistar hafa verið eru látnar halda sér, á lóðarmörkum, hægt verður að hengja tjöld á súlurnar á góðum dögum. Sorggeymsla verður áhaldageymsla, nýtt sorpskýli sett á lóðarmörk við götu. fjölgun bílastæða, um eitt, verða 3 talsins eins og var á eldri samþykktum teikningum

Samþykkt þann
22 JUL 2015
Byggingaúltrúinn í Hafnarfirði
F.h. Sigurður Steinar Jónsson

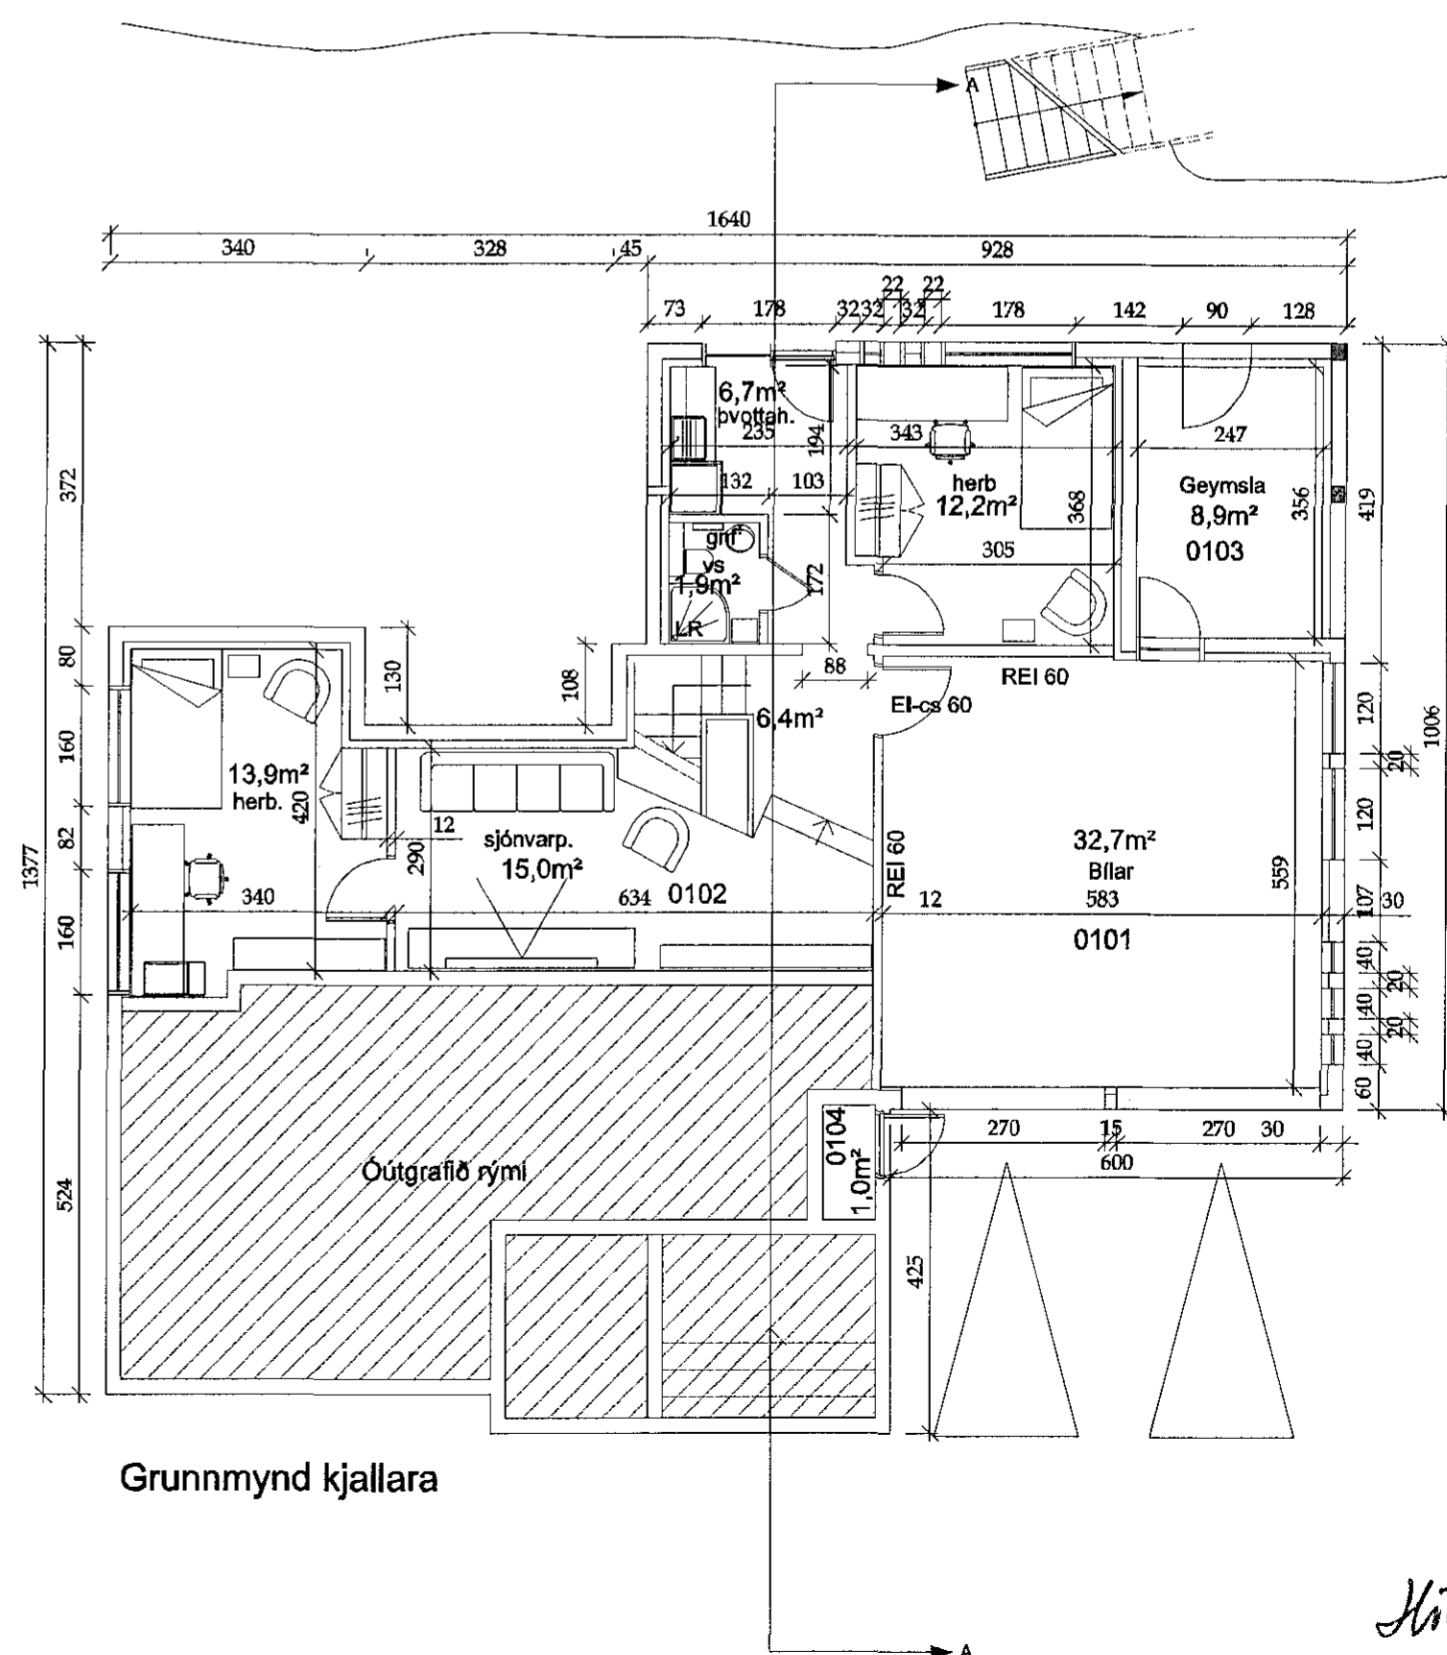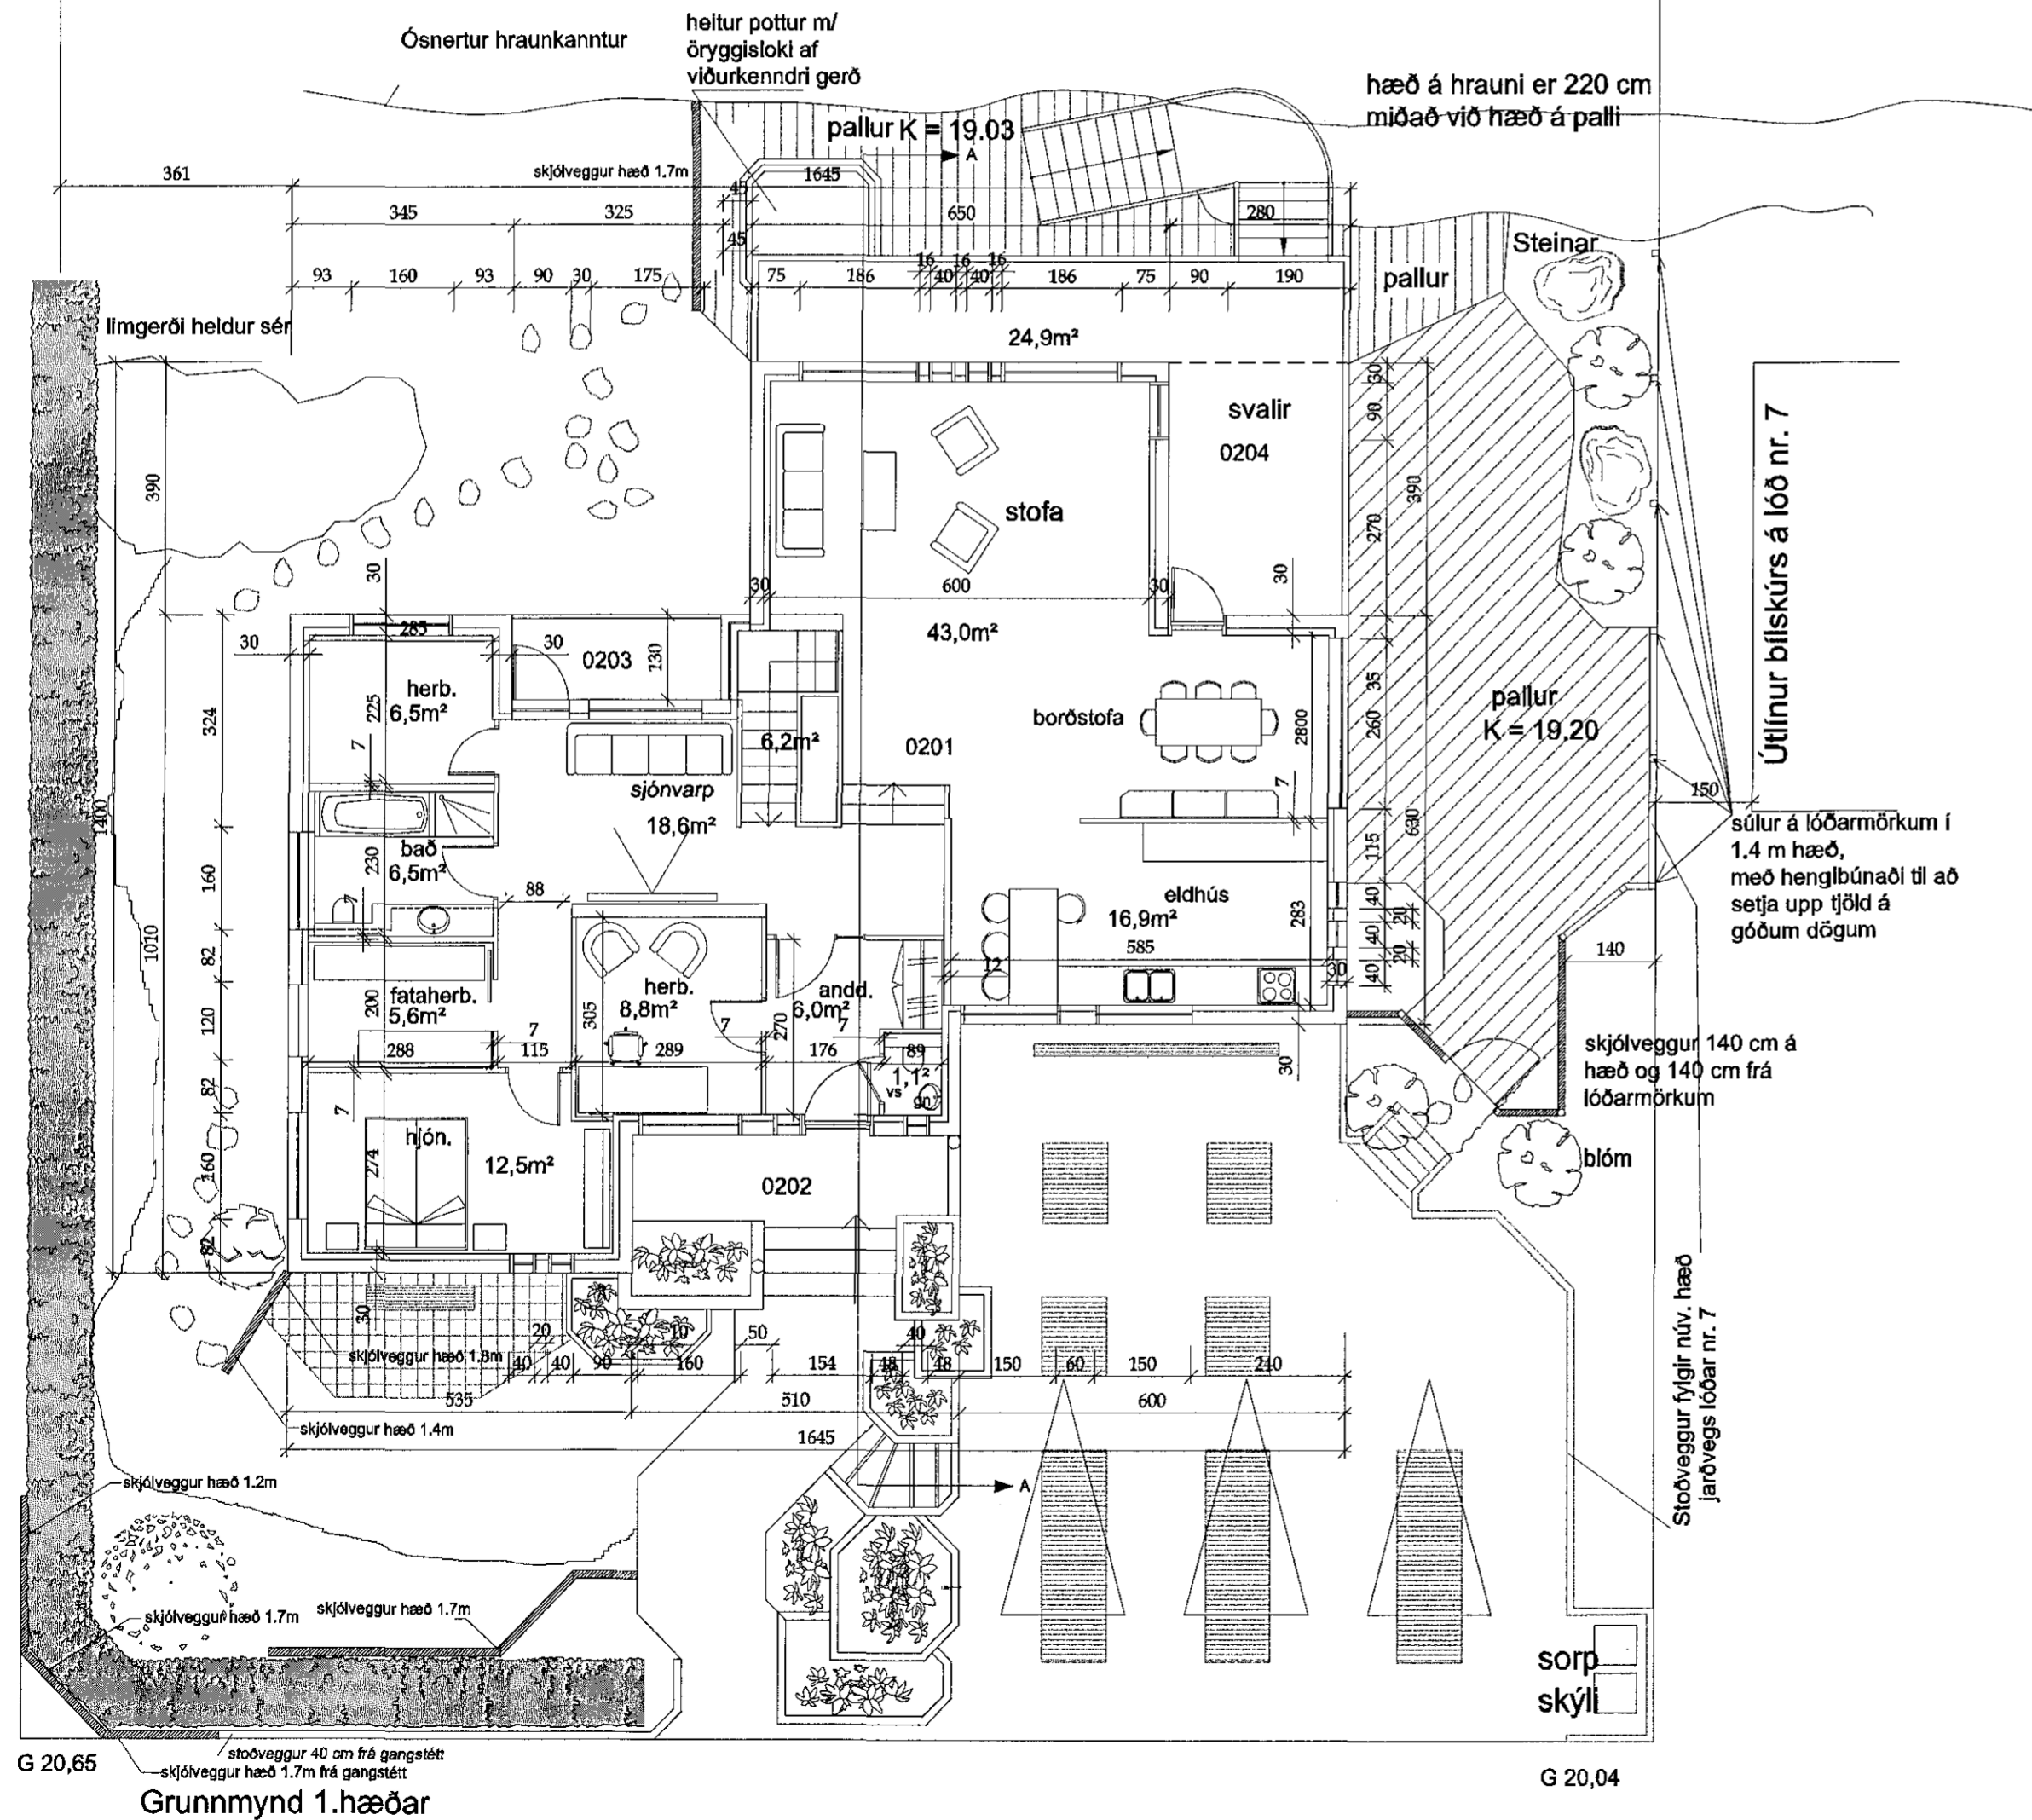

Sævangur 5

LÝSING: Byggingafræðartekningar
DAGS: 24. júní 2015
VERKNR.:
TEIKNINR.: 01-01
EFNI: Grunnmynd eftir- og neðri hæðar
MKV: 1:100
HANNAD: HUÓ TEIKNAD: HLH
© Hans Unnbór Ólason 2007

Dröguneyri 6,
220 Hafnarfjörður,
Ísland
Sími + 354 595 1528
Fax + 354 595 1520
h@dröguneyri.is

tul.
teikninga- og arkitektúr
áskildur

Hildur Bjarnadóttir HLH