


ASK
02. maí 2015
Sigurður Steinar Jónsson

SKIPALÓN 10-14

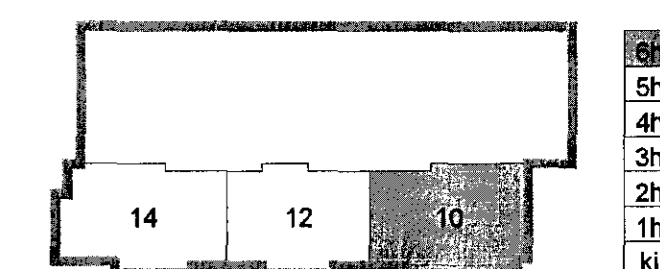

A 19.05.15 U3 með brunaloku dattur út BS/SAS
Útg. Dags. Skýring Hannad/Yfirfaró

VSB

VERKFRÆÐISTOFA

BÆJARHRAUN 20 · 220 HAFNARJÖRÐUR · KENNIT. 710796-2899
vsb@vsb.is · Sími 585 8600 · Fax 585 9910 · www.vsb.is

Aritun skýrninga Sveinn Áki Sverrisson Kf: 230855 5809

Verkefni: **SKIPALÓN 10-14**
HAFNARFIRÐI

Verkhúsi: **LOFTRÆSING**
GRUNNMÝND 6. HÆÐ

Hannað	Teiknað	Yfirfaró	Kvaró	/ A1	Síða
BL	BL	SAS	1:50	-	-
Dags:	Verkefni	Teikning	Utgáfa		
12.08.2008	06730	10 L161	A		