


ASK
02. maí 2015
Eignalang Sigurður Steinar

SKIPALÓN 10-14

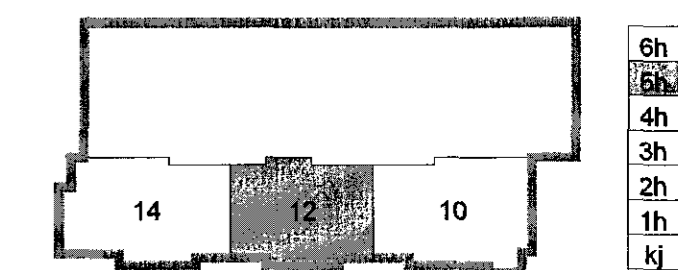

A 19.05.15 U3 með brunaloku dettur út BS/SAS
Útg. Dags. Skýring Hannað/Yfirfarið

VSB

VERKFRÆÐISTOFA

BÆJARHRAUN 20 · 220 HAFNARFJÖRÐUR · KENNIT. 710796-2898
vsb@vsb.is · Sími 585 8600 · Fax 585 8610 · www.vsb.is

Afritun vefhöfundar
Sveinn Aki Sverrisson Kl: 230855 5609

Verkefni
SKIPALÓN 10-14
HAFNARFIRÐI

Verkið
LOFTRÆSING
GRUNNMYND 5. HÆÐ

Hannað BL	Teknað BL	Yfirfarið SÁS	Kvarði 1:50	/ A1	Síða -
Dags 12.08.2008	Verkefni 06730	Tekning 12 L151	Utgáfa A		