


02. maí 2015  
 Eignslaug Sigurðar Jónssonar

SKIPALÓN 10-14

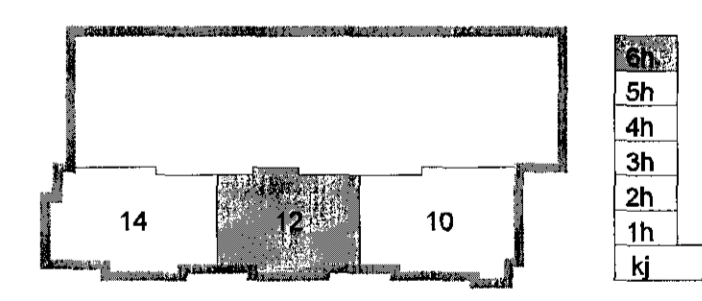

A 19.05.15 U3 með brunaloku dattur út BS/SÁS  
 Útg. Dags. Skýring Hannabryfiraró



VERKFRÆÐISTOFA

BEIJARHRAUN 20 · 220 HAFNARFJÖRÐUR · KENNIT. 710796-2899  
 veb@vab.is · Sími 585 8600 · Fax 585 8810 · www.vab.is

Áritun sérhönnuðar Sveinrín Ákí Sverrisson Kt. 230855 5609

SKIPALÓN 10-14  
 HAFNARFIRÐI

LOFTRÆSING  
 GRUNNMYND 6. HÆÐ

Hannabryfiraró	Teiknað	Yfirfaró	Kvaró	Síða
BL	BL	SÁS	1:50	/ A1
Dags.	Verkefni	Teikning	Útgáfa	
12.08.2008	06730	12 L161	A	