


HÖNNUNARSTJÓR
 ASK
 20. maí 2015
 Sigurður Steinarsson

SKIPALÓN 4-8

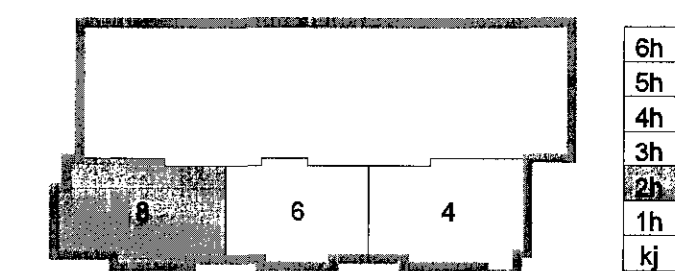

A 19.05.15 U3 með brunalöku dattur út BS/SAS
 Útg. Dags. Skýring Hannab/Yfirfarð

VSB

VERKFRÆÐISTOFA

BEJARHRAUN 20 · 220 HAFNARFJÖRDUR · KENNIT. 710796-2899
 vsb@vsb.is · Sími 595 8600 · Fax 595 8619 · www.vsb.is

Aflun sérhönnuðar Sveinn Áki Sverrisson Kl: 230855 5809

Verkefni
 SKIPALÓN 10-14
 HAFNARFIRÐI

Verkið
 LOFTRÆSING
 GRUNNMYND 2. HÆÐ

Hannab	Teiknað	Yfirfarð	Kvarð	Síða
BL	BL	SAS	1:50	/ A1
Dags	Verkefni	Teikning	Útgáfa	
12.08.2008	06730	14 L121	A	