


20. maí 2015
 Sigurður Steinar Jónsson

SKIPALÓN 10-14

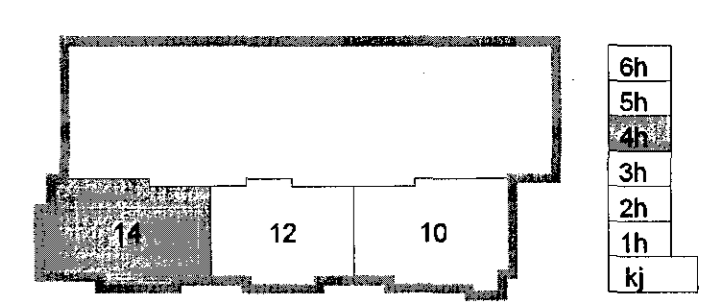

A 19.05.15 U3 með brunatöku deffur út BS/SAS
 Útg. Dags. Skýring Hannad/Yfirfarad



VERKFRÆÐISTOFA

BEJARHRAUN 20 · 220 HAFNARFJÖRÐUR · KENNIT. 710796-2899
 vsh@vsh.is · Sími 585 8600 · Fax 585 9810 · www.vsh.is

Átlun sérhönnuðar Sveinn Aki Sverrisson Kt. 230855 5609

Verkefni
SKIPALÓN 10-14
HAFNARFIRÐI
 Verktali
LOFTRÆSING
GRUNNMYND 4. HÆÐ

Hannad	Teknað	Yfirfarad	Kvarði	Síða
BL	BL	SÁS	1:50	/A1
Dags.	Verkefni	Tekning	Útgáfa	
12.08.2008	06730	14 L141	A	