


20. maí 2015  
 Eigningarátturinn er áskilinn

SKIPALÓN 10-14

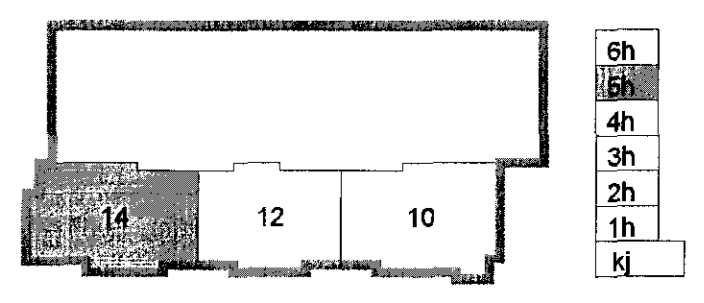

A 19.05.15 U3 með brunatöku döttur úr BS/SAS  
 Útg. Dags. Skýring. Hannasóy Yfirfaró



VERKFRÆÐISTOFA

BEIARHRAUN 20 · 220 HAFNARFJÖRÐUR · KENNIT. 710795-2899  
 vab@vab.is · Sími 585 8600 · Fax 585 8610 · www.vab.is

Artun að hönnuðar Sveinir Áki Sværissón Kl. 230855 6609

Verkið:  
**SKIPALÓN 10-14**  
**HAFNARFIRÐI**

Verkið:  
**LOFTFRÆSING**  
**GRUNNMYND 5. HAED**

Hannað	Teiknað	Yfirfaró	Kvaró	Síða
BL	BL	SAS	SAS	/ A1
12.08.2008	06730	14 L151	A	