


HÖNNUNARSTJÓR  
 ASK  
 20. maí 2015  
 Sigrún Ólafsson

SKIPALÓN 10-14

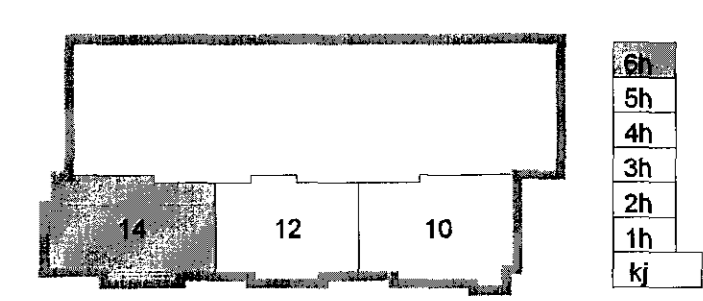

A 19.05.15 U3 með brunaloku dattur úr BS/SÁS  
 Úlg. Dags. Skýring Hannabýrirkvæð



VERKFRÆÐISTOFA

BEJARHRAUN 20 · 220 HAFNARFJÖRÐUR · KENNIT. 710796-2899  
 vsb@vsb.is · Sími 585 8600 · Fax 585 8610 · www.vsb.is

Áritun stéttgjafar Sveinn Áki Sverrisson KT: 230855/6806  
 Verkefni

SKIPALÓN 10-14  
 HAFNARFIRÐI

Verðskrá  
 LOFTRÆSING  
 GRUNNMYND 6. HÆÐ

Hannabýrirkvæð	Teiknað	Yfirtekið	Kvarði	J/A	Síða
BL	BL	SÁS	1:50		
Dags	Verkefni	Teikning	UlgMa		
12.08.2008	06730	14 L161	A		