
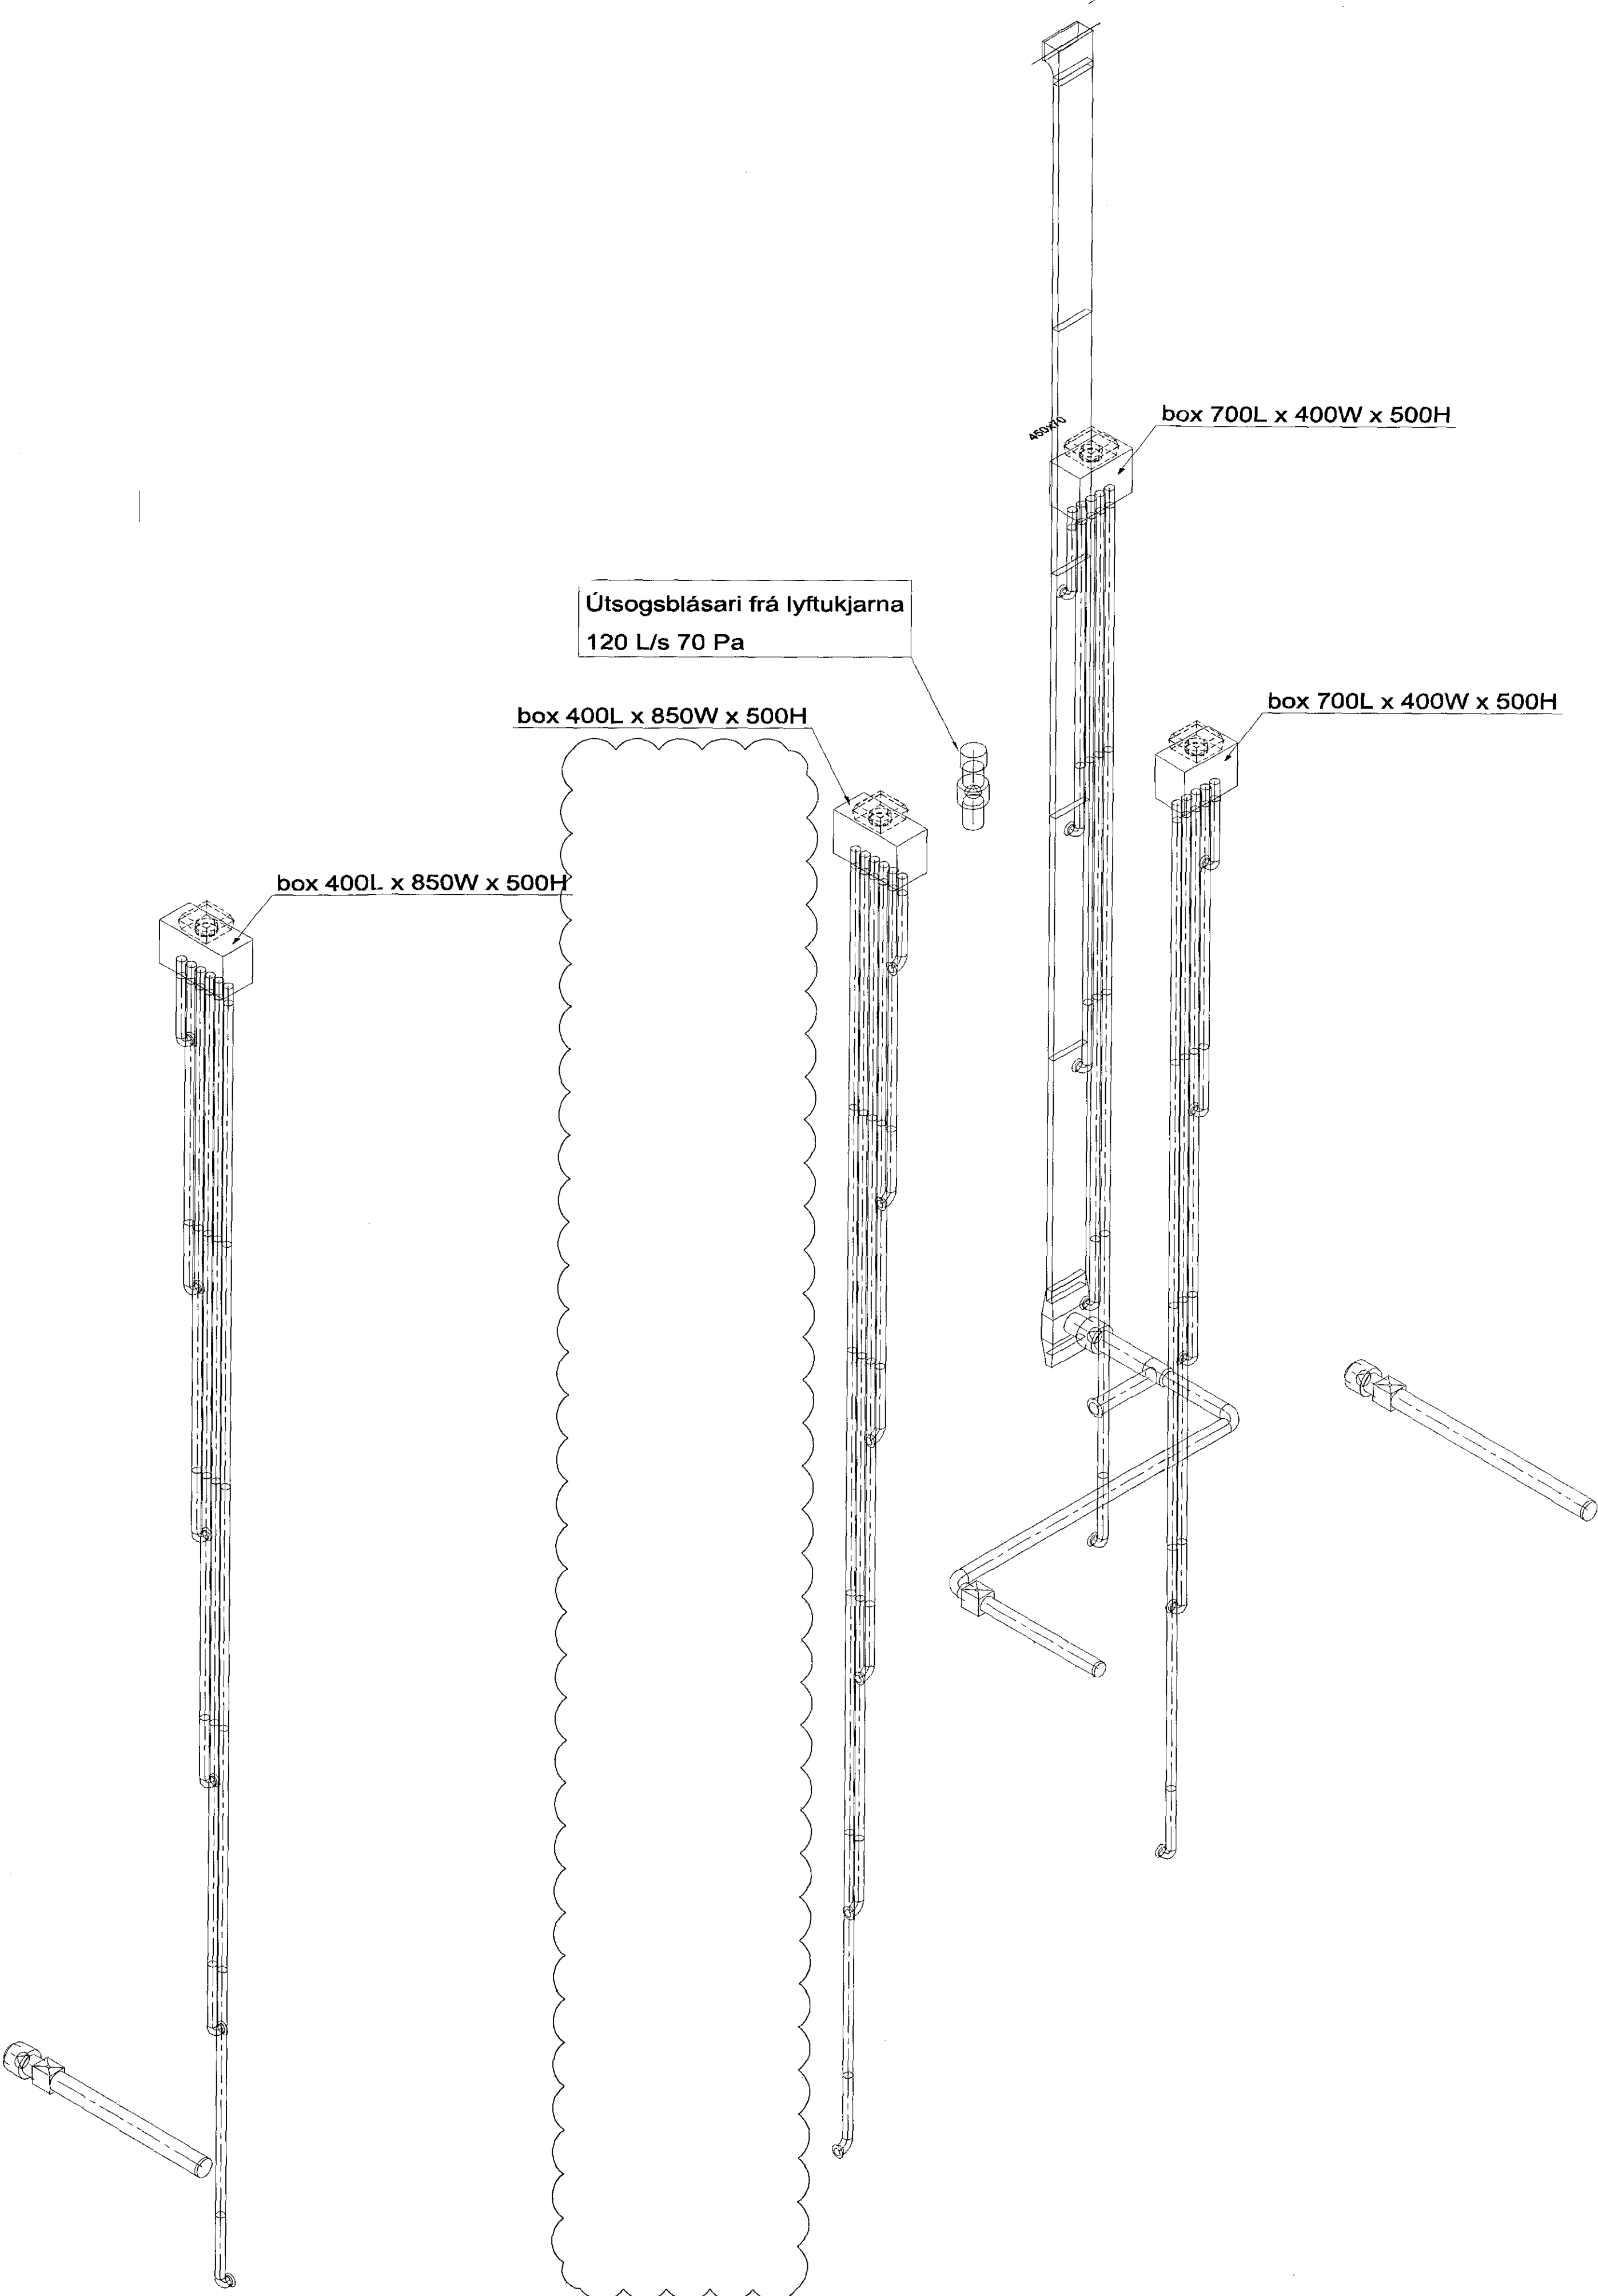



**SKÝRINGAR**

- ALLAR ÓMERKTAR TÚÐUR ERU U1 (SJÁ TEIKN. 05857-L000)
- ALLIR ÓMERKTIR STOKKAR ERU Ø100 mm SPÍRÓ
- ALLIR ÓMERKTIR ÞAKBLÁSARAR ÞURFA AÐ UPPTYLLA EFTIRFARANDI  
 102 L/s GEGN 75 Pa, SKAL NÁST Á HÁLFUM AFKÖSTUM.  
 HLJÓÐKRÖFUR: MAX 48 dB (A) FRÁ BLÁSARA ÚT Í UMHVÆRÐ.  
 T.D. SystemAir DVS225EZ Roof Fan
- ÖLL BOX SKAL HLJÓÐEINANGRA MÆD 50 mm EINANGRUN
- ÖLL BOX SKULU VERA A.M.K. JAFN BREID ÞAKBLÁSARA SEM KEMUR OFANÁ ÞAU
- ÖLL BOX SKULU VERA 500 mm Á HÆÐ
- LENGD x BREIDD Á BOXUM ER EFTIRFARANDI:  
 BOX 1: 850 x 400 mm  
 BOX 2: 700 x 400 mm

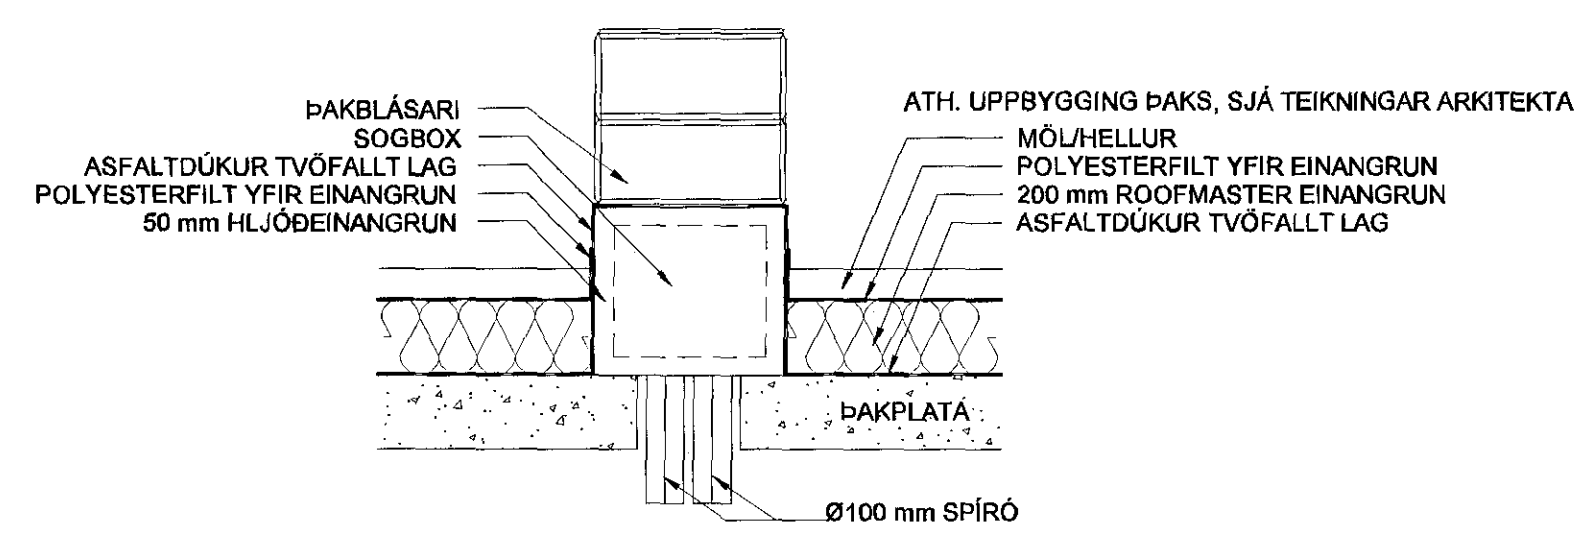

20. maí 2015  
 Eignarstjórn Sverrisson

**SKIPALÓN 10-14**

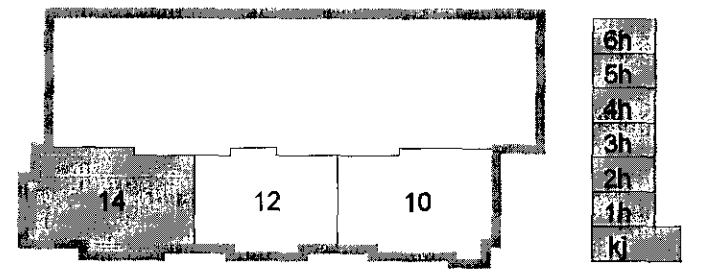

B 19.05.15 U3 með brunatöku dattur úr BS/SAS  
 A 30.05.08 Settur útsásari í lyftukjarna o.t. b.JK/SAS  
 Úlg. Dags. Skýring Hannabryrfrán

**VSB**

**VERKFRÆÐISTOFA**

BEIARHRAUN 20 · 220 HAFNARFJÓRÐUR · KENNIT. 710706-2899  
 vsb@vsb.is · Sími 685 8600 · Fax 685 8610 · www.vsb.is

Artun sérhönnuðar Sveininn Áki Sverrisson Kl. 230855 6669

Verkhúsi					
SKIPALÓN 10-14					
HAFNARFIRÐI					
Verkhúsi					
LOFTRÆSING					
RÚMMYND HÚS 14					
Hannað	Teiknað	Yfirfarið	Kvarði	Síða	
BL	BL	SAS	-	/ A1	-
Dags.	Verkefni	Teikning	Úlgáfa		
12.08.2008	06730	14 L191	B		