



breyting dags unnið

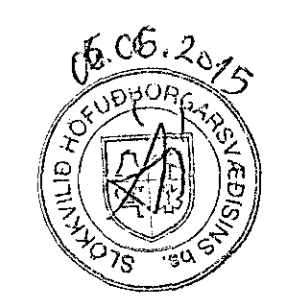

HEILBRIGÐISEFTIRLIT
 HAFNARFJARÐAR-
 OG KÓPAVOGSSVÆÐIS
 Garðatorgi 5 - 210 Garðabæ
 5. jún 2015 BðA

- Byggingalína
- EI 60 Veggir og hæðarskil með merktri brunamótstöðu
- E 30 Hurðir og gluggar með merktri brunamótstöðu
- UT Merktur útgangur
- 30 m Brunaslanga
- Sjómstöð brunaviðv. kerfis
- Tvívurðing slökkvildis
- RL Reyklosun
- LR Loftreisting
- GN Gólfniðurfall
- BN Þakniðurfall
- SM Smúðslanga
- FS Fluskjía
- BV Borðbúnaðsvaskur
- AV Áhaldavaskur
- MV Matlavaskur
- HL Handlaug
- △ Breytingar í teikningu

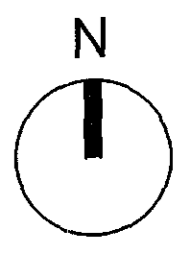

ÁDALUPPRÁTTUR

verk	KRÓNAN Flatahrauni 13
verkkaupi	FESTI hf.
heiti	grunnmynd
mkv.	A1 1:100
dags	01.06.2015
hannað	gov / ae
teiknað	ae

G.Oddur Viðlón arkitekt FAI
 220564-4369

dap
 development architecture property
 Tjarnargata 4 101 Reykjavík
 s 6604200 arkitekt@dap.is www.dap.is

verknr. teikning breyting
 14-4-D (99)1.02