


Samþykkt þarinn


19 AUG 2015

Byggingafrólftrúinn í Hafnarfjörði
F.h. Sigurður Steinar Jónsson

SA

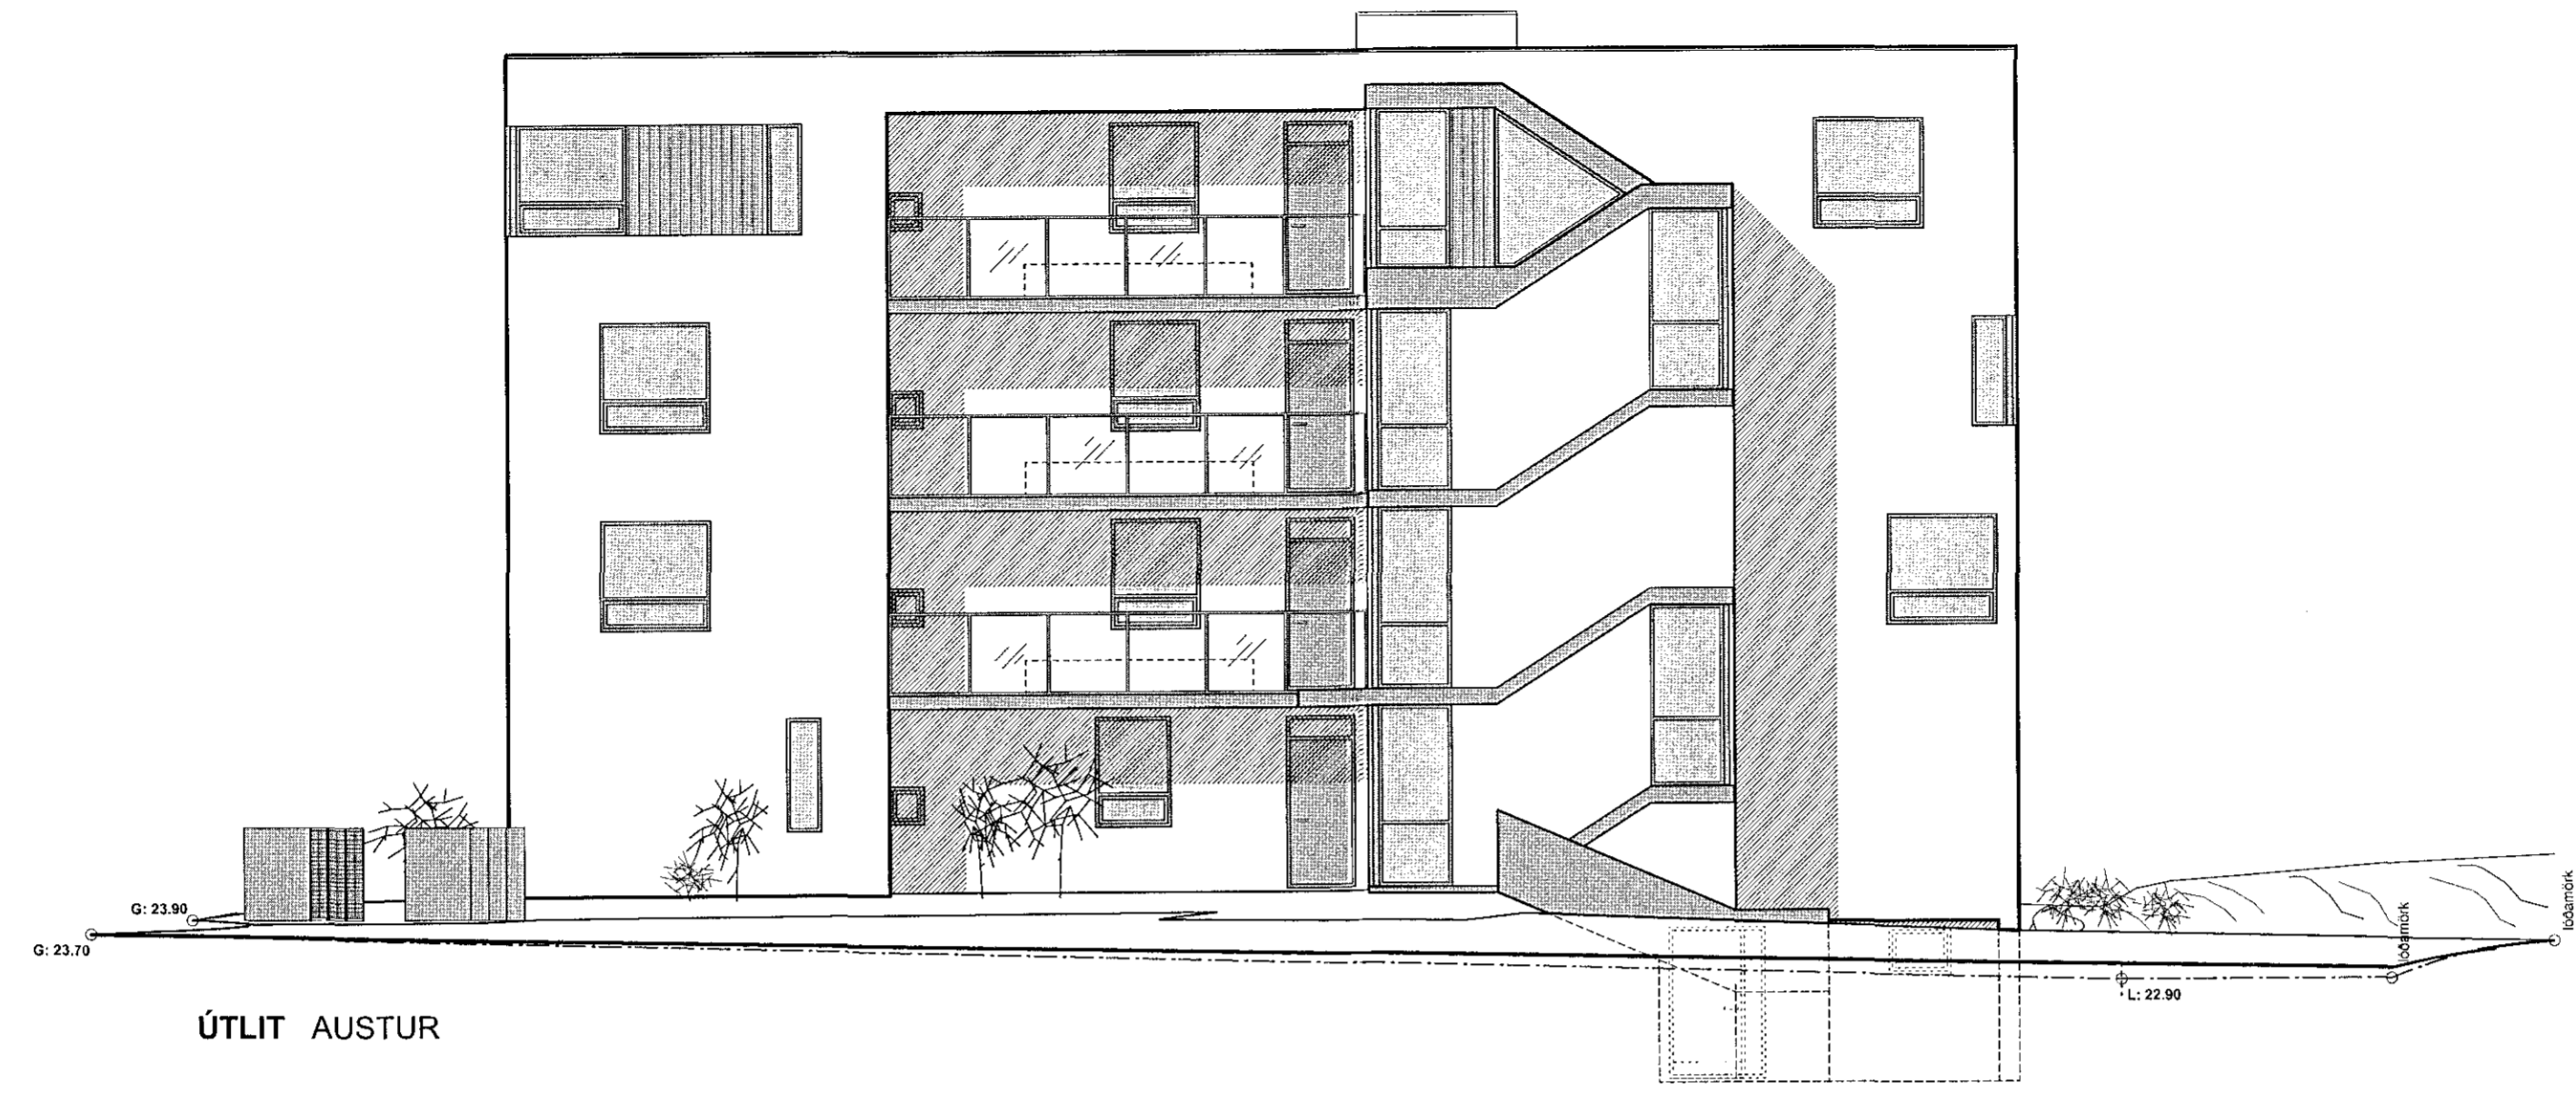

ÚTLIT AUSTUR

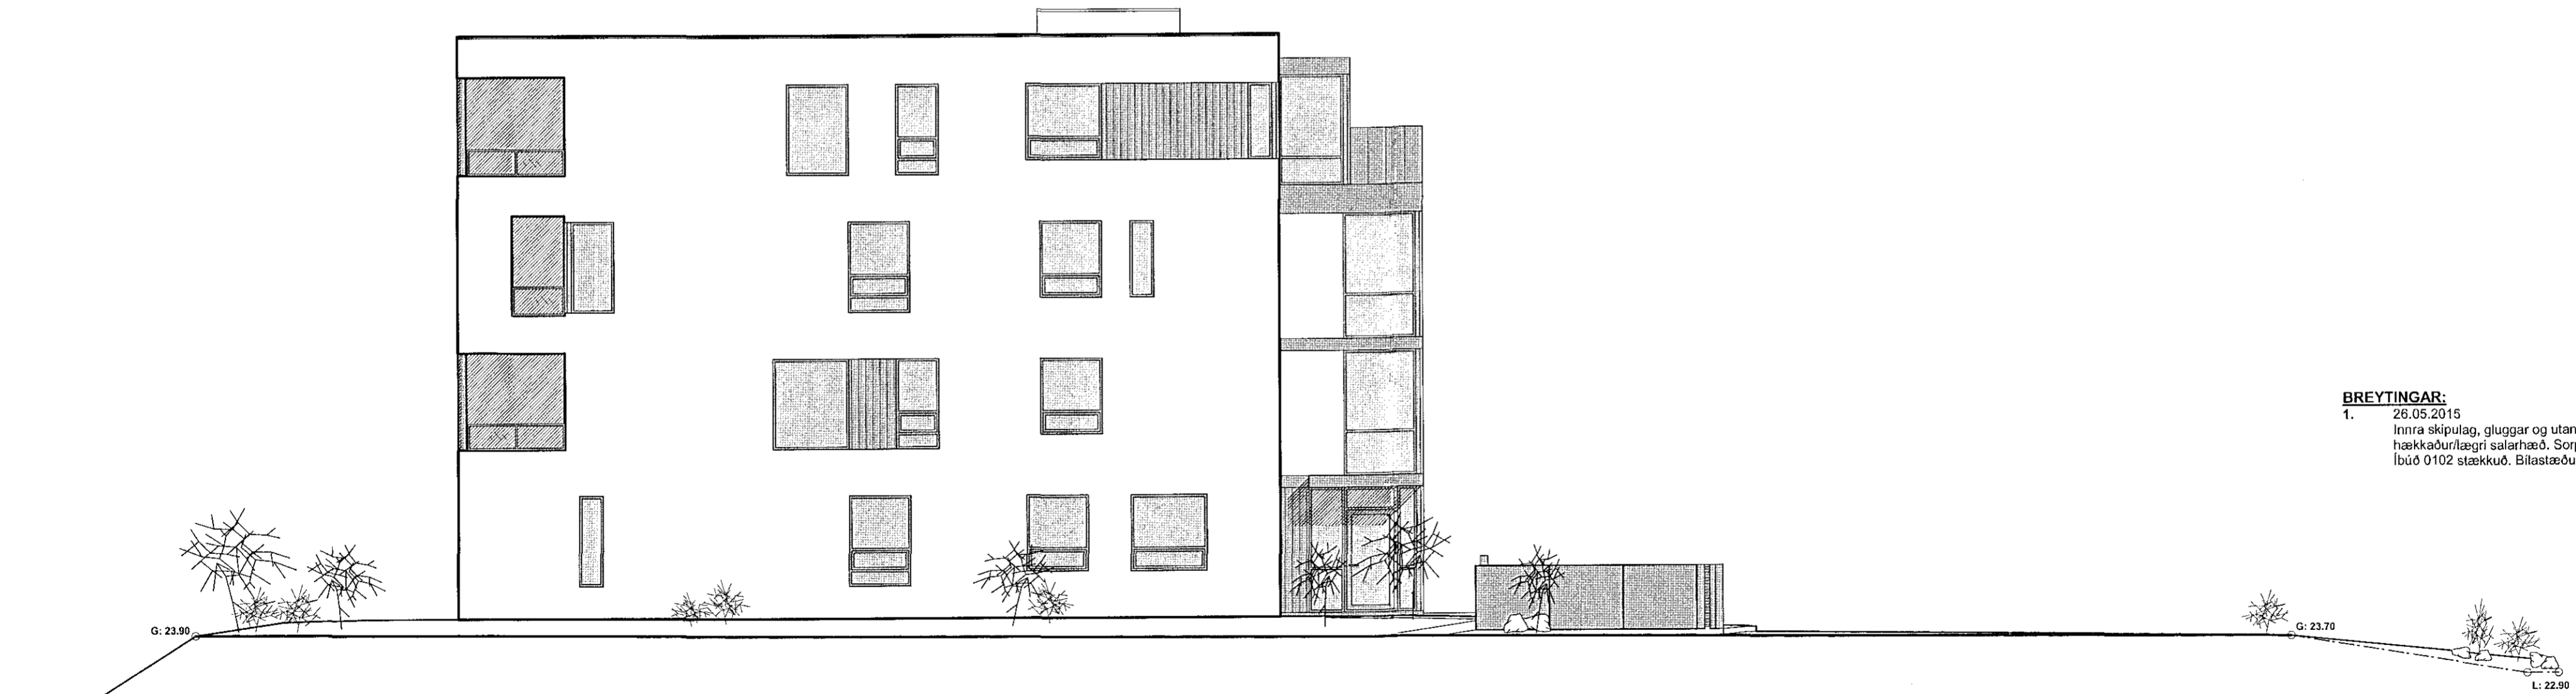

ÚTLIT SUÐUR



17. 8. 2015

BREYTINGAR:

1. 26.05.2015
Innra skipulag, gluggar og utanhússfrágangur. Gólfkoti kjallara hækkadur/lægri salarhæð. Sorpgæmsla færð utandyra. Íbúð 0102 stækkuð. Bilastæðum fattaðra fjölgað.

KLUKKUVELLIR 1 HAFNARFJÖRDUR

AÐALUPPDRAÐTUR	1.08
Útlitsmyndir	Dags. 22.10.2013 M.kv. 1:100

RYMA arkitektar
 Stóriðjua 17-110 Reykjavík sími: 698 5665 www.ryma.is kt: 711003-2310
 netfang: gunnar.pall@ryma.is Guðnar Páll Kristjánsson arkitekt kt: 260663-3679

Gunnar Páll