


Samþykkt þáttur
 19 AUG 2015
 Byggingafultrúinn í Hafnarfirði
 F.h. Sigurður Steinar Jónsson

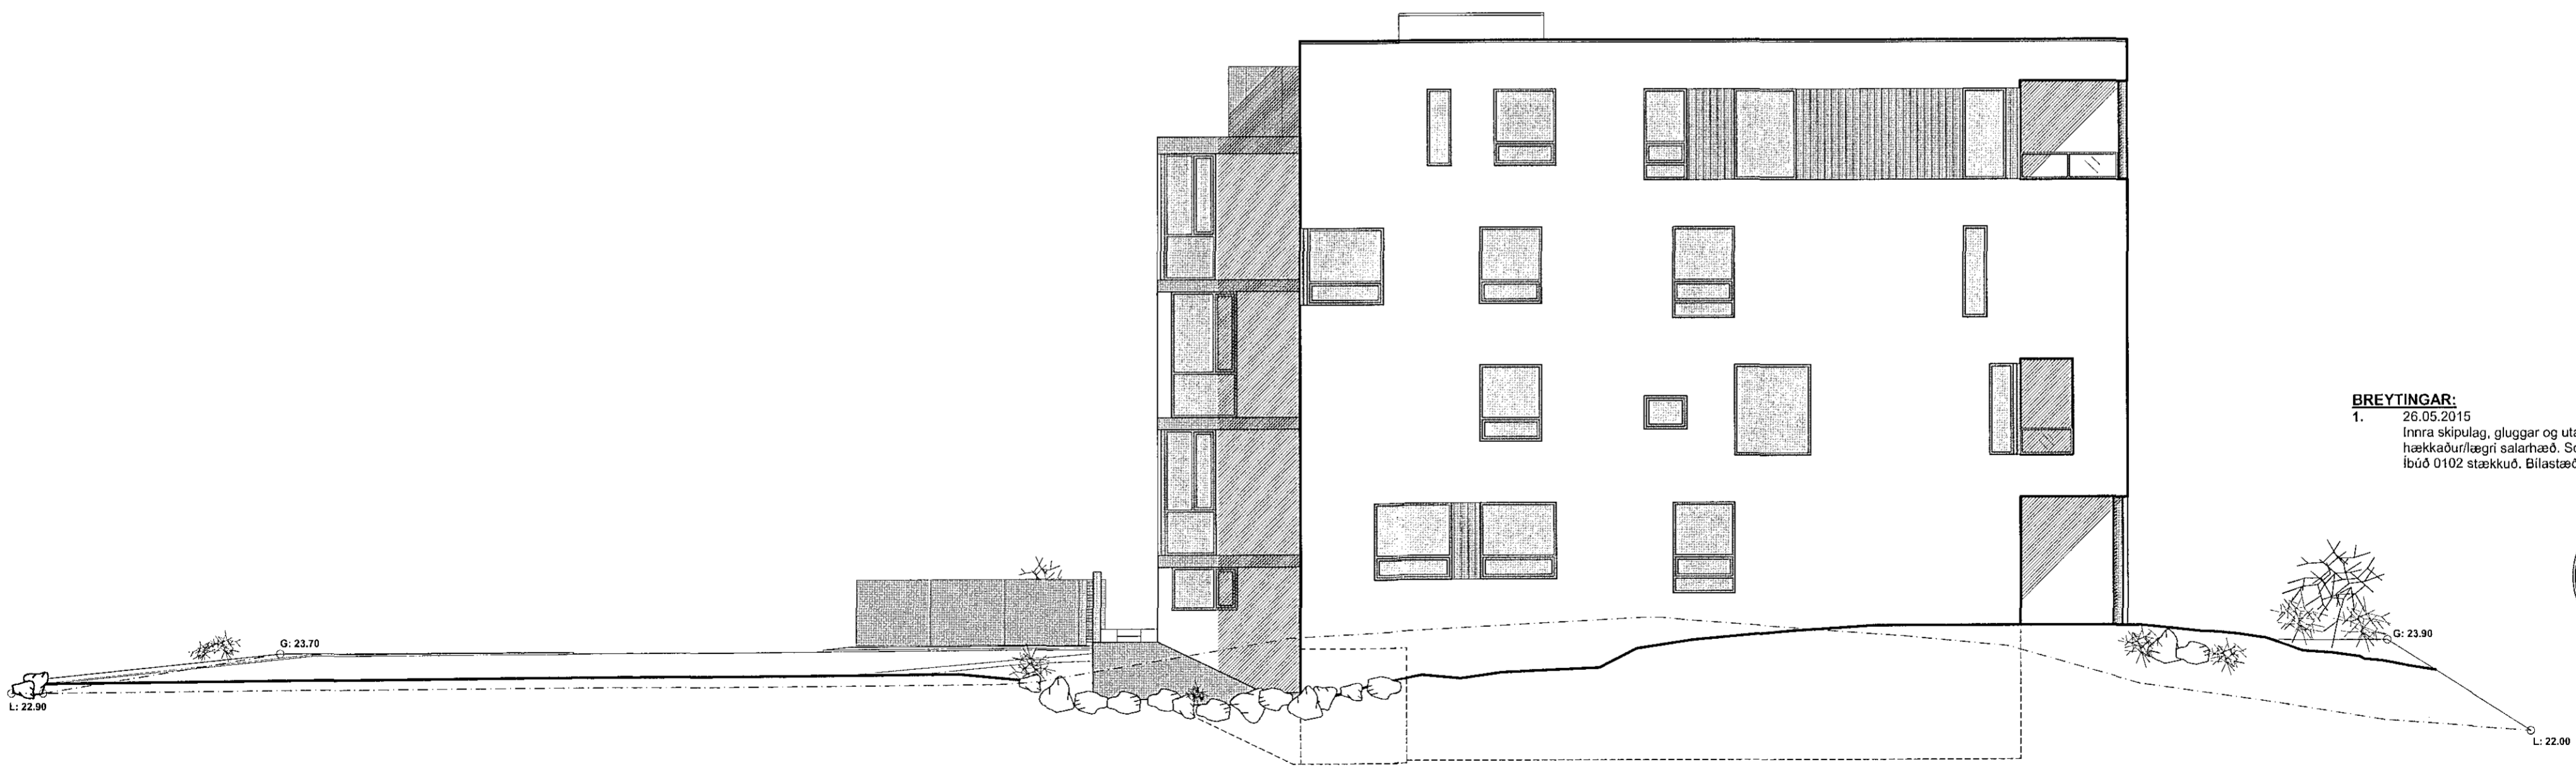


ÚTLIT VESTUR



ÚTLIT NORÐUR

BREYTINGAR:
 1. 26.05.2015
 Innra skipulag, gluggar og utanhússfrágangur. Gólfkóti kjallara hækkaður/lægri salarhæð. Sorpgeymsla færð utandyra. Íbúð 0102 stækkuð. Bilastæðum fátalæra fjölgað.

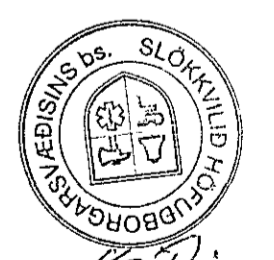

17. 8. 2015

KLUKKUVELLIR 1	HAFNARFJÖRÐUR	1.09
ADALUPPDRAÐTUR	Útlitsmyndir	Dags. 22.10.2013 M.kv: 1:100

RYMA arkitektar
 Stóriðga 17, 110 Reykjavík sími: 698 5665 www.ryma.is kt: 711003-2310
 netfang: gunnarpall@ryma.is Gunnar Pall Kristinsson arkitekt kt: 280665-3879

Gunnar P. Kristinsson