BREKKUTRÖÐ 3 HAFNARFIRÐI.

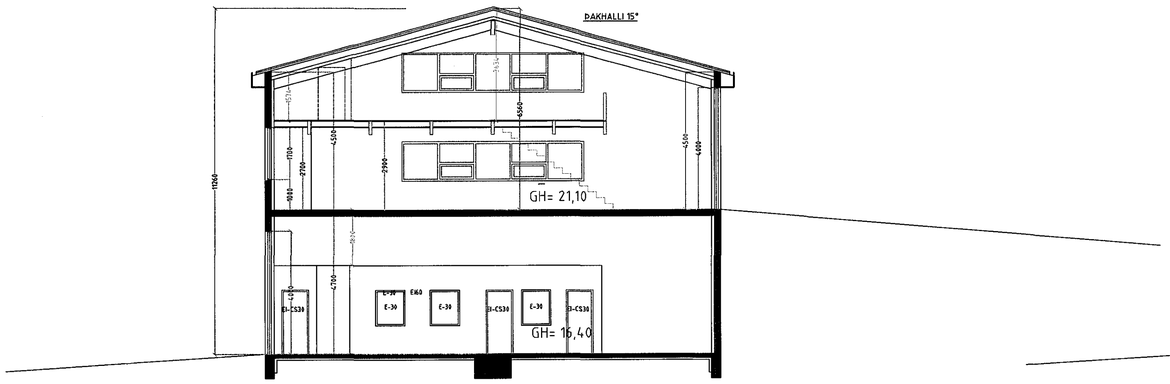

Sniðmynd B - B. Mkv. 1:100.

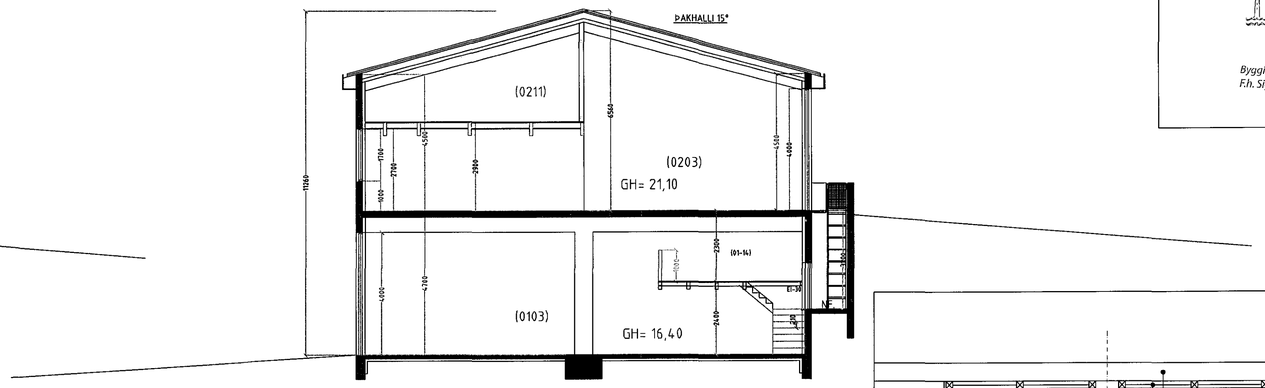

Sniðmynd C - C. Mkv. 1:100.

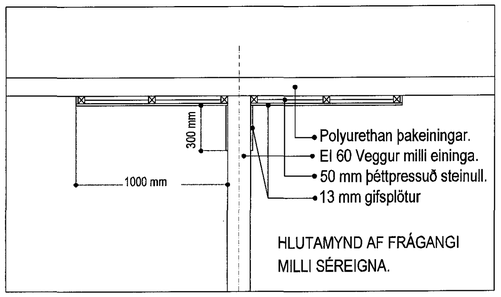

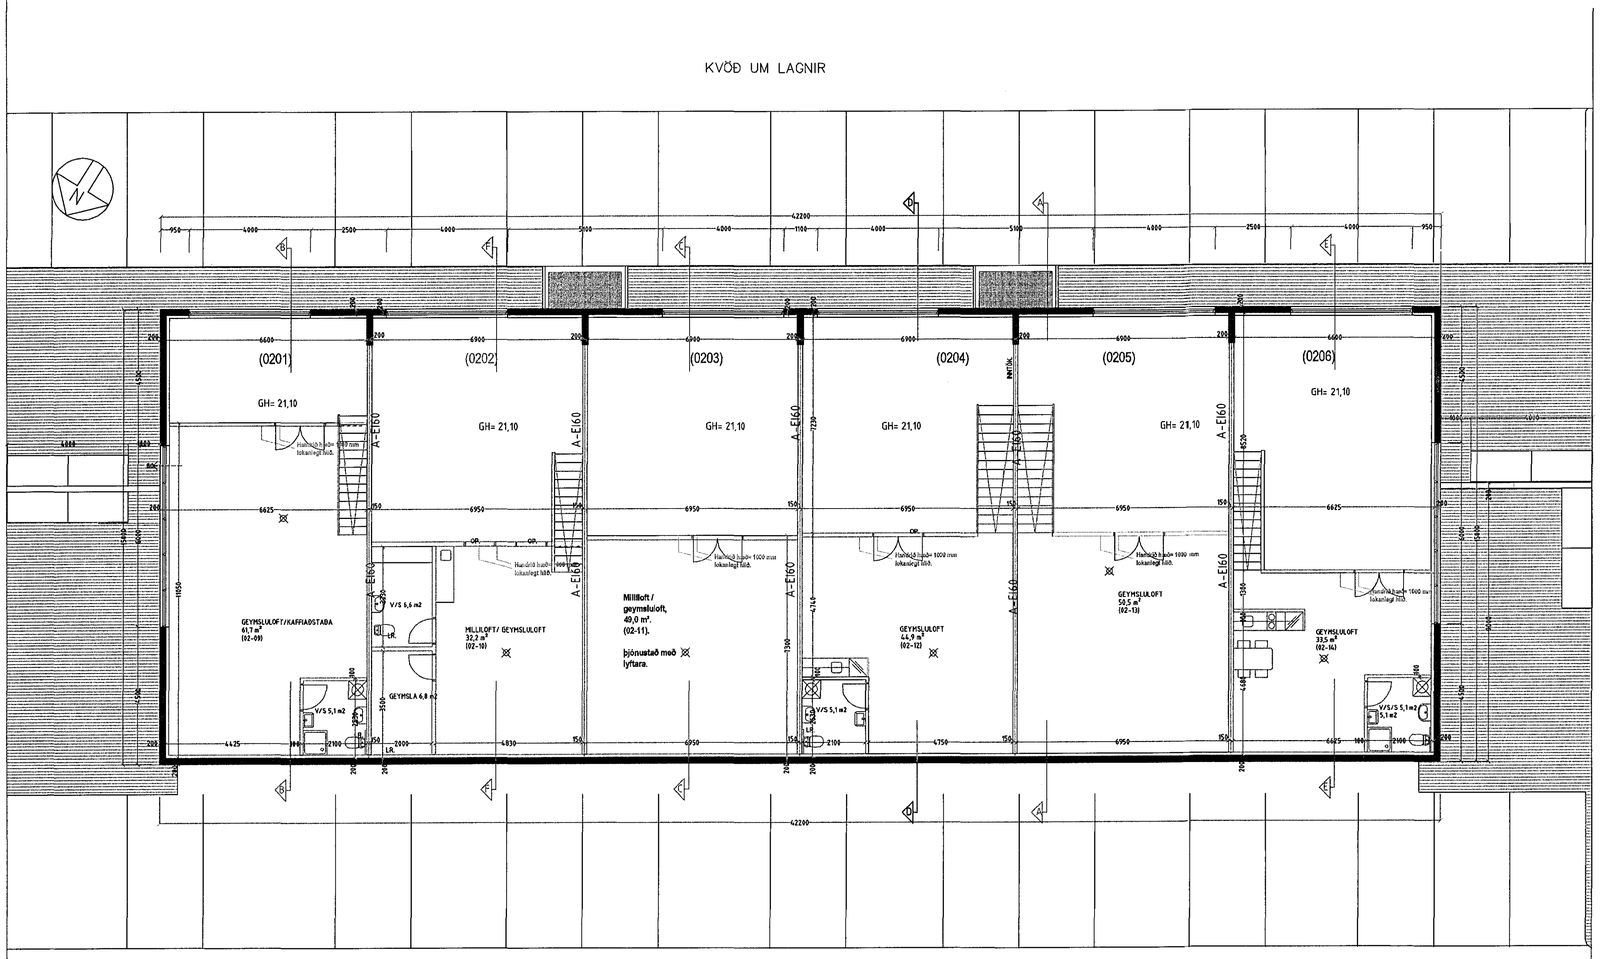

Grunnmynd Milliflötur 2. hæð. Mkv. 1:100.

Samþykkt þann
17 JUL 2015
Byggingafulltrúinn í Hafnarfirði
F.h. Sigurður Steinar Jónsson

Breytingar:			
Efni:	Dags.	Teikn.	Yfirf.:
A.: Gerðar breytingar á byggingaefndateikningum, unnar reyndarteikningar, teiknuð meðal annars inn milli loft, sem gerð hafa verið af eigendum, og breytingar á innra fyrirkomulagi.	jan-15	Sig. Þ.	Sig. Þ.
B.: Eignahlutamir 01-01- og 01-02 eru í eigu sama aðila og er þess vegna ekki skilið í milli þeirra með veggjum, eignarhluta skráning sýnir þó ennþá 2 eignahluta.	jan-15	Sig. Þ.	Sig. Þ.
C.: Eignahlutamir 01-05- og 01-06 eru í eigu sama aðila og er þess vegna ekki skilið í milli þeirra með veggjum, eignarhluta skráning sýnir þó ennþá 2 eignahluta.	jan-15	Sig. Þ.	Sig. Þ.

Brekkutröð 3 Hafnarfirði.
Landnúmer: 174220

Aðaluppdráttur. Númer. 6 af 8

Efni:	Grunnmynd 2 hæð/ milliloft. Snið B-B og C-C.		
Mælikvarði:	1 : 100		
Frumstærð blaðs:	A1		
Teiknað:	Sig. Þ.	Verk nr:	00415
Yfirfarið:	Sig. Þ.	Teikn. nr:	106
Dagsetning útgáfu:	15-01-2015	Endursk:	

24.02.2015
SLOKKVILIÐ HÖFUÐBORGARSVÆÐISINS BR.

STH. teiknistofan ehf.
Áritun aðalhönnuðar.
20/2 15
Strandgötu 11.
220 Hafnarfirði.
kt. 510298-2769.
Sími 5651510.
teiknistofan@simnet.is.

Sigurður Þorvarðarson byggingafræðingur bfi. kt. 141250-4189.