BREKKUTRÖÐ 3 HAFNARFIRÐI.

Samþykkt þann
17 JUL 2015
Byggingafulltrúinn í Hafnarfirði
F.h. Sigurður Steinar Jónsson

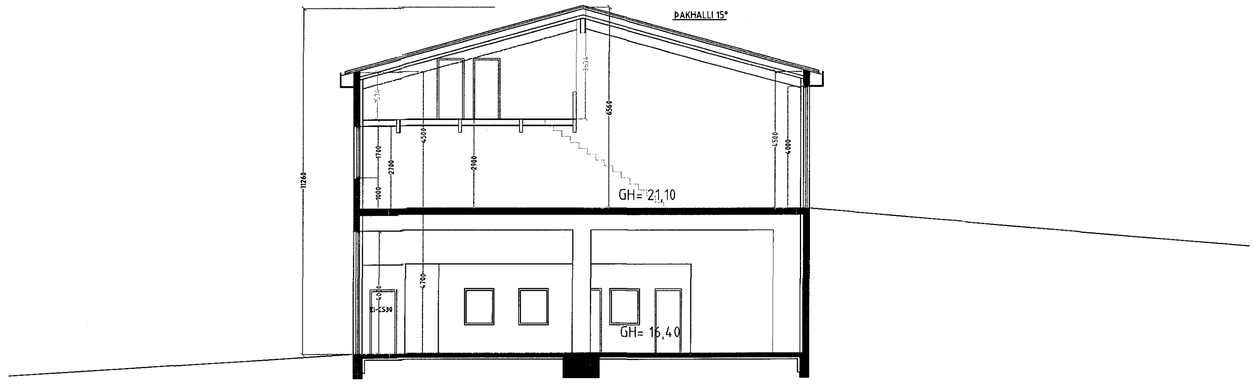

Sniðmynd F - F. Mkv. 1:100.

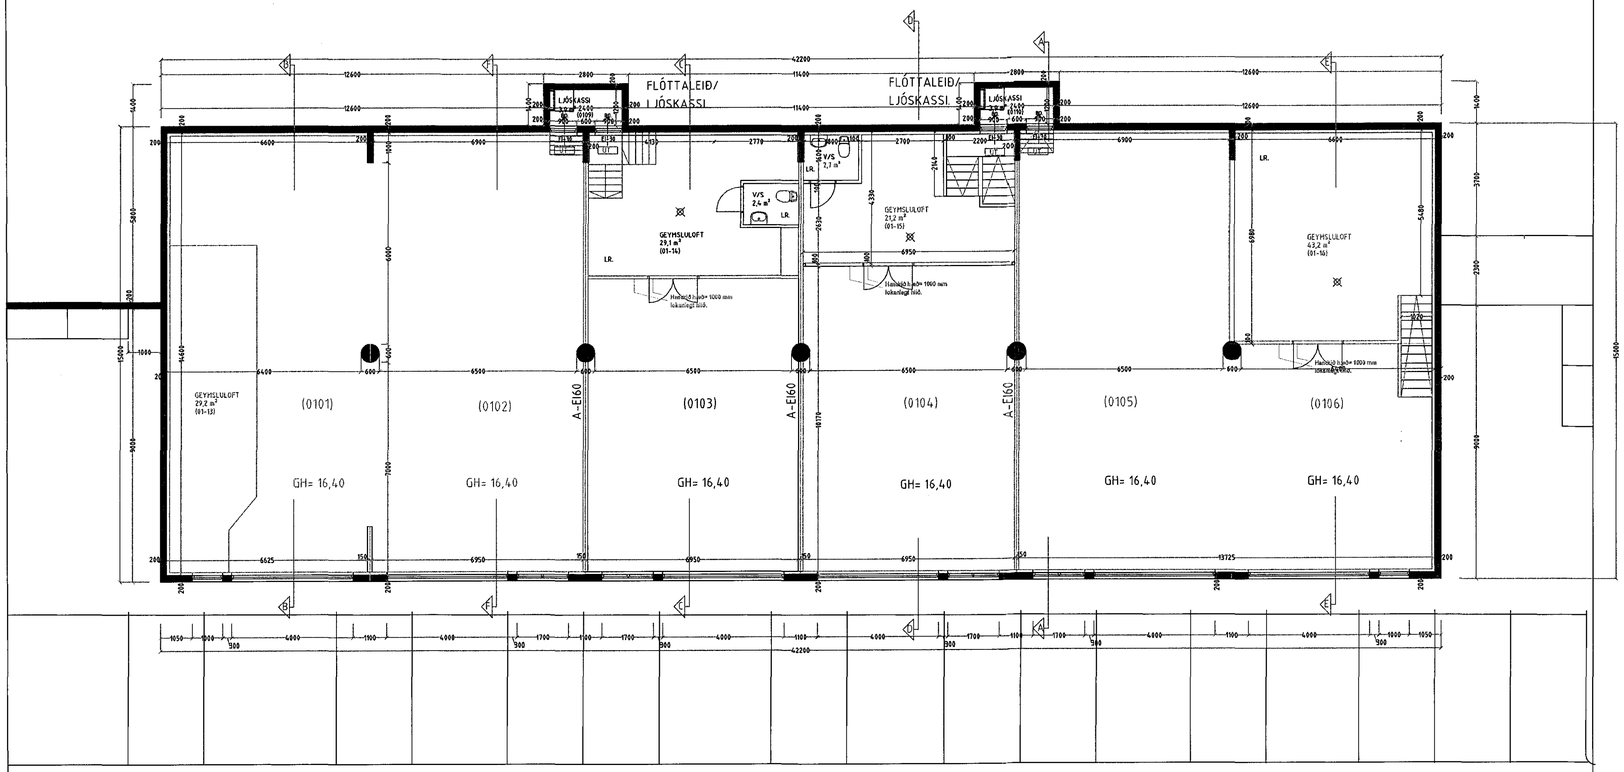

Grunnmynd Milliflötur 1. hæð. Mkv. 1:100.

Skýringar með uppdráttum:

Iðnaðarhúsið/ geymslubyggingin sem hér um ræðir Brekkutröð 3 Hafnarfirði, er skipt í 12 eignarhluta, sem eru þegar þessar teikningar eru gerðar í eigu 10 aðila.
Teikningar þessar dagsettar í jan. 2015 eru reyndarteikningar og koma í staðin fyrir eldri teikningar.

Einstakir eignarhlutar eru innréttaðir á breytilegan hátt, og rýma geymslur án starfsmannahalds, sem og verkstæðisaðstöðu og geymslur fyrir iðnaðarmenn.
Starfsmanna aðstaða/ bað og snyrti aðstaða er eftir atvikum staðsett í einstökum eignarhlutum. Þó eru ekki votrými í eignarhlutunum 0202 og 0204.
Eignarhlutarnir 01-01 og 01-02, eru í eigu sama aðila og þess vegna er ekki skilið á milli þeirra.
Sama gildir fyrir eignarhlutana 01-05 og 01-06 .
Húsið er hitað með hitaveitu/ ofna kerfi.

Ávallt skal fylgja reglugerðum og skriflegum fyrirmælum heilbrigðiseftirlits um meðferð á olíu og efnaúrgangi, og skal rekstraraðili hafa fengið samþykki heilbrigðisyfirvalda um innra eftirlit og starfsfyrirkomulag.

Breytingar:

Efni:	Dags.	Teikn.	Yfirf.:
A.: Gerðar breytingar á byggingarefnisteikningum, innar reyndarteikningar, teiknuð meðal annars inn milli lofts, sem gerð hafa verið af eigendum, og breytingar á innra fyrirkomulagi.	Jan-15	Sig. Þ.	Sig. Þ.
B.: Eignahlutarnir 01-01- og 01-02 eru í eigu sama aðila og er þess vegna ekki skilið í milli þeirra með veggjum, eignarhluta skráning sýnir þó einþá 2 eignahluta.	Jan-15	Sig. Þ.	Sig. Þ.
C.: Eignahlutarnir 01-05- og 01-06 eru í eigu sama aðila og er þess vegna ekki skilið í milli þeirra með veggjum, eignarhluta skráning sýnir þó einþá 2 eignahluta.	Jan-15	Sig. Þ.	Sig. Þ.

Brekkutröð 3 Hafnarfirði.
Landnúmer: 174220

Aðaluppdráttur. Númer. 7 af 8

24.02.2015
Byggingarfræðingur

Efni:	Grunnmynd milliloft á 1 hæð. Snið F-F.		
Mælikvarði:	1 : 100		
Frumstærð blaðs:	A1		
Teiknað:	Sig. Þ.	Verk nr:	00415
Yfirfarið:	Sig. Þ.	Teikn. nr:	107
Dagsetning útgáfu:	15-01-2015	Endursk:	

STH. teiknistofan ehf.
Áritun aðalhönnuðar.
20/2 15
Strandgötu 11.
220 Hafnarfirði.
kt. 510298-2769.
Sími 5651510.
teiknistofan@simnet.is.

Sigurður Þorvarðarson byggingafræðingur bfi. kt. 141250-4189.