


KLUKKUBERG 3 HAFNARFIRÐI

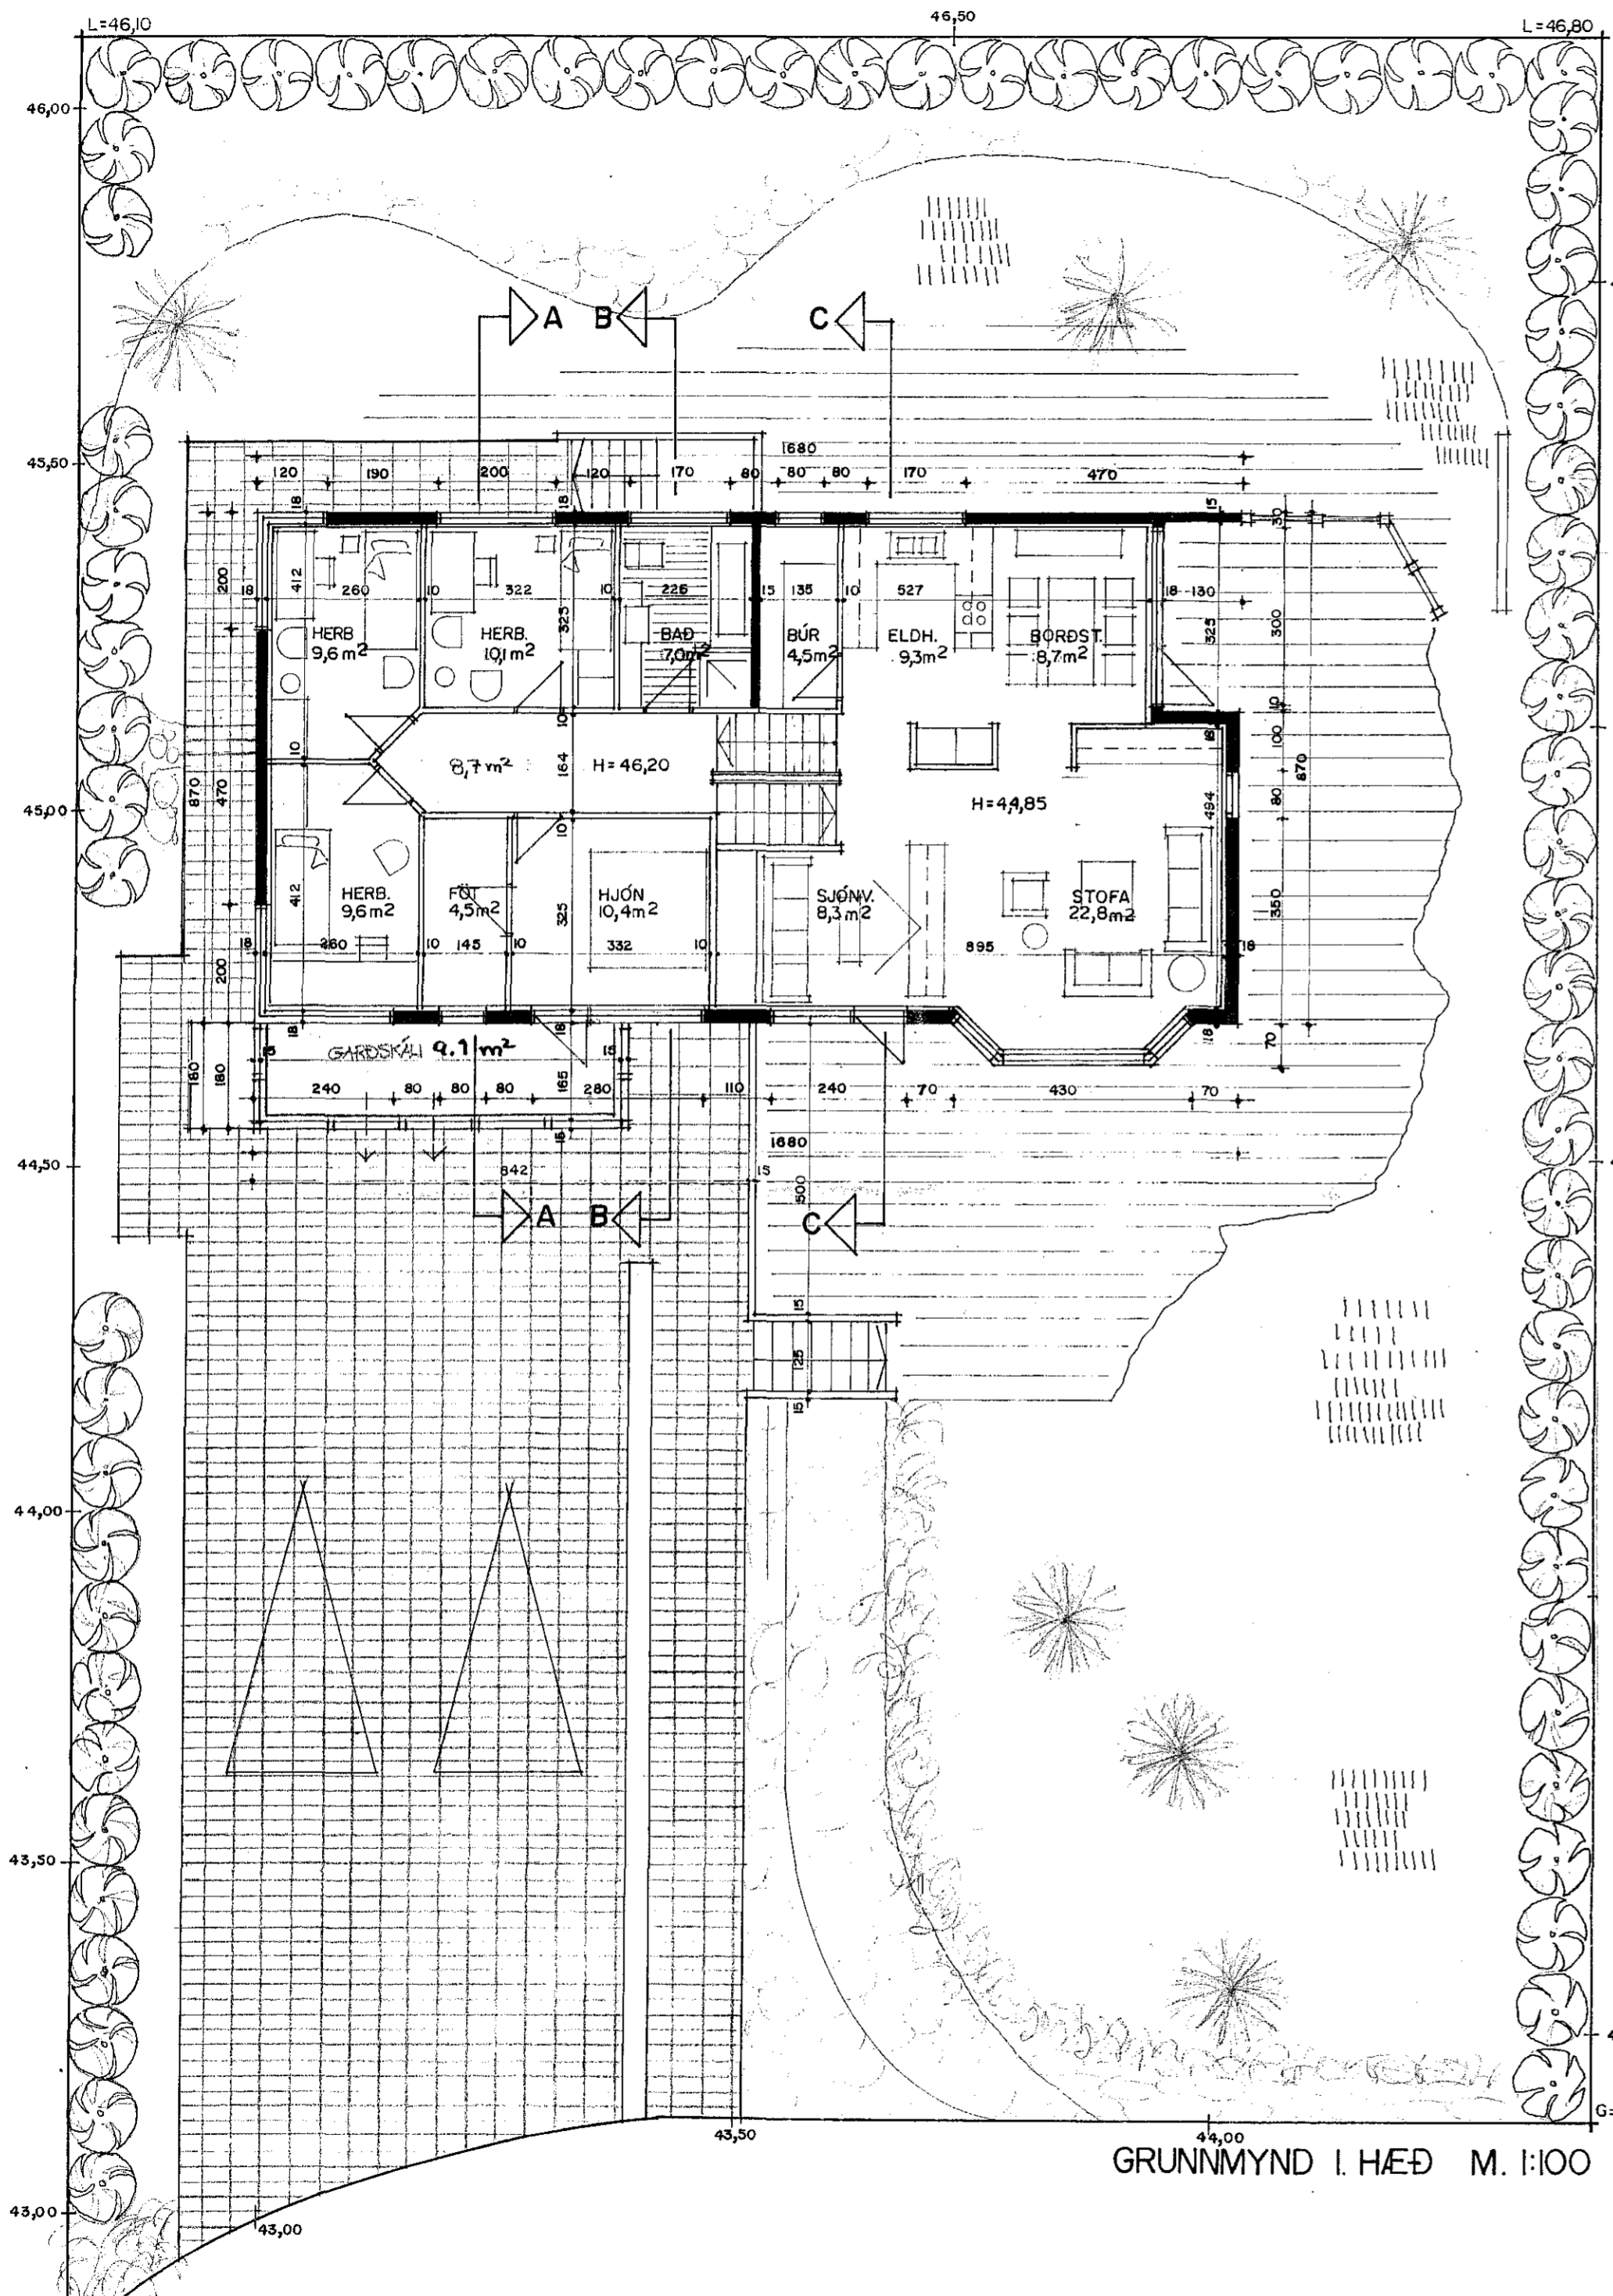

GRUNNMYND I HÆÐ M. 1:100


BYGGINGARLÝSING:
 HÚSID ER STAÐSTEYPT Á HEFÐBUNDINN HÁTT MEÐ STÁLKLÆDDU ÞAKI.
 UNDIRSTÖÐUR OG BOTNPLATA ERU STAÐSTEYPT Á ÞJAPPADRI HRAUNFYLLINGU OG EDA Á KLÖPP.
 ÚTVEGGIR STAÐSTEYPTIR 18 SM. EINANGRUN 10 SM. MÚRHÚÐ 2 SM.
 ÞAK: SPERRUR, HEILKLÆDDAR MEÐ 1x6" BORDVIÐ, ÞAKPAPPA OG ÞAKSTÁLI,
 ÞAKEINANGRUN 20 SM. STEINULL.

SKÝRINGAR:
 KÖLNUNARTÖLUR EINSTAKRA BYGGINGAHLUTA SKULU VERA Í SAMRÆMI VIÐ ÍST. 66
 B-30. ELDVARNARHURÐ.

Skrip. 1. feb. Vífill S.
 Klukkubergi 2.
 Jason Ólafsson, Klukkuberg 3a
 Hlenu Magnúsdóttir, Klukkuberg 3A
 Þorgeir Arnaldsson, Klukkuberg 1A
 Þóma G. Jóhannsson, Klukkuberg 1a


Samþykkt þann
 18 MAR 2015
 F.h. Sigurður Steinar Jónsson

BLAÐ 1/2

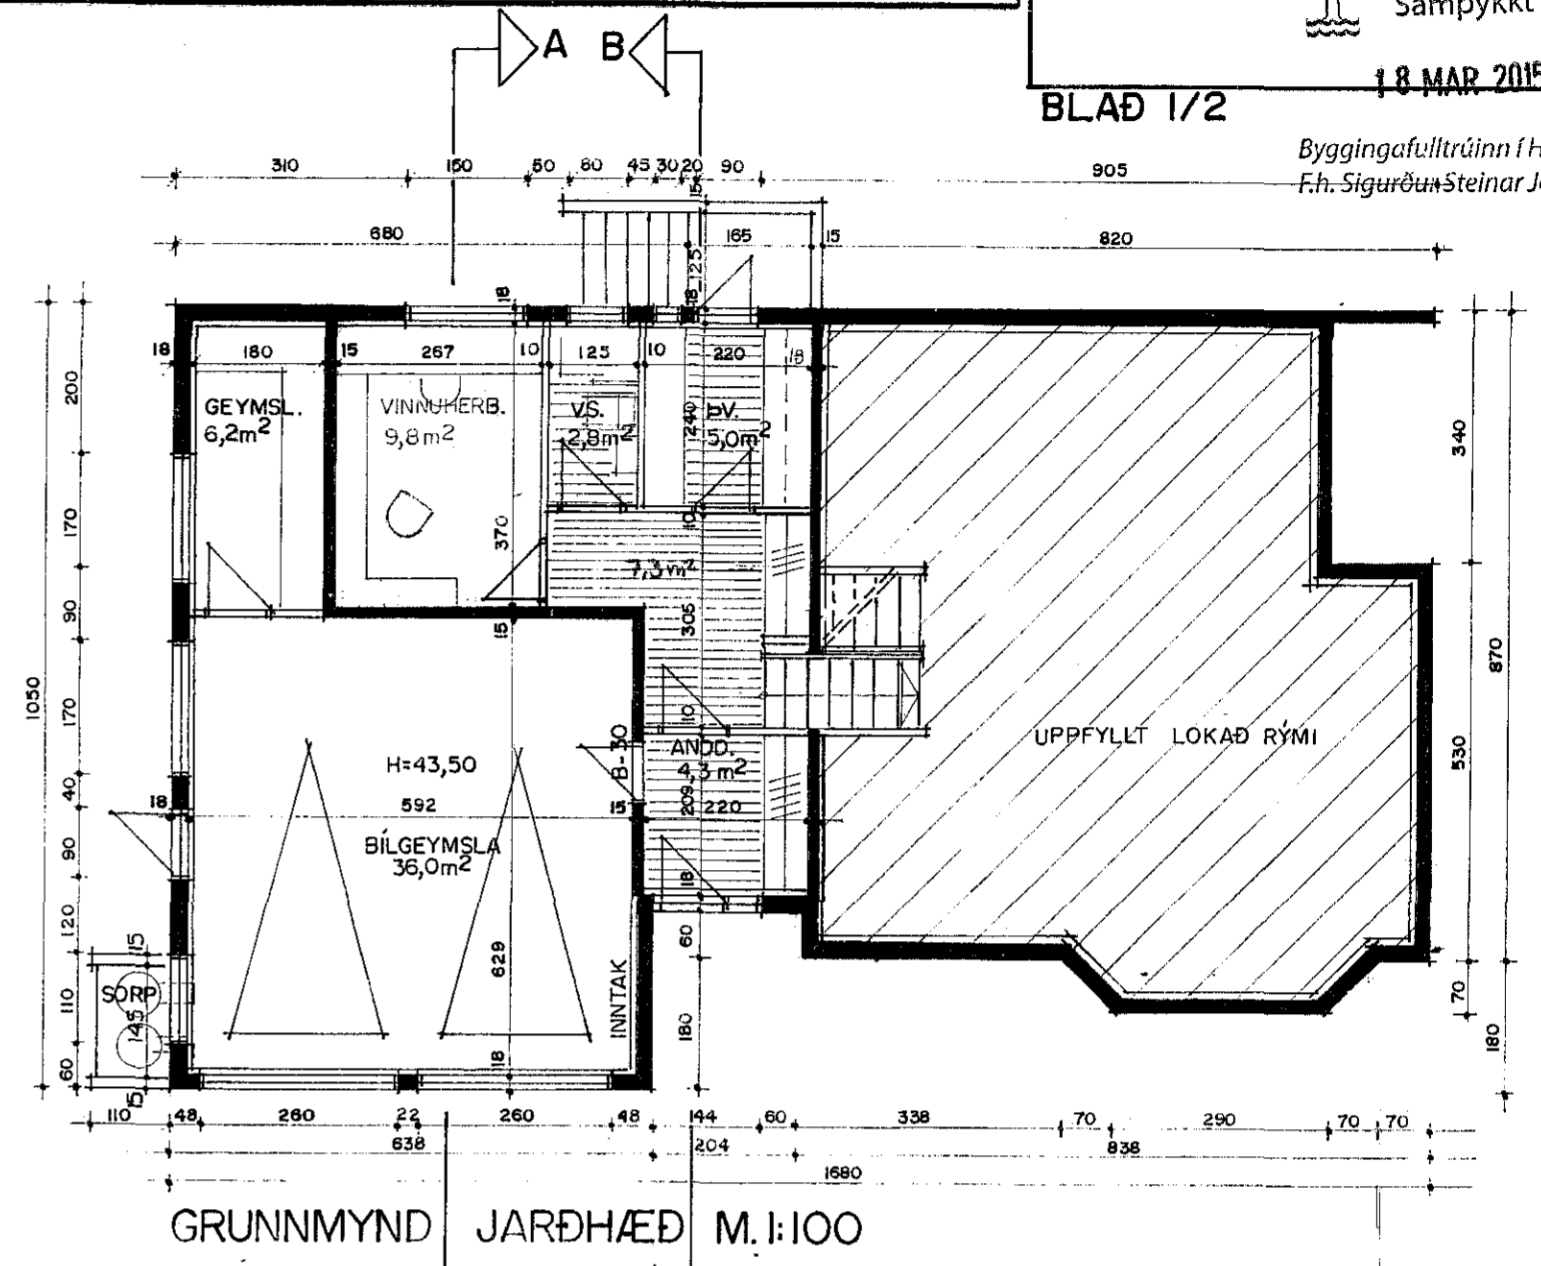

GRUNNMYND JARÐHÆÐ M. 1:100

VERKEFNIÐ: KLUKKUBERG 3 VIÐBYGGING
 SÓLSTOFA. (A-LOKUN).
 BYGGÐ VERÐUR VIÐ HÚSID SÓLSTOFA 11,3 M² BR.
 9,1 M² NETTÓ, AÐ FLATARMÁLI OG 27,2 M³ AÐ
 RÚMMÁLI.
 SÓLSTOFAN ER BYGGÐ OFAN Á SVALIR SEM
 STAÐSETTAR ERU Á SUÐ-VESTUR HORNÍ HÚSSINS.
 SVALIRNAR ERU STAÐSTEYPTAR.
 SÓLSTOFAN ÞAÐ ER VEGGIR/ GLUGGAR ÞAK ER
 BYGGT ÚR PVC PRÓFÍLUM SEM ERU STYRKIR MEÐ
 GALVANHÚÐUDUM STÁLPRÓFÍLUM.
 GLER Í GLUGGUM ER TVÖFALT K-
 EINANGRUNARGLER.
 ÞAK ER ÚR PLASTKLÆDDUM EINANGRUDUM
 EININGUM.
 STEYPTUR HLUTI ÚTVEGGJA ER EINANGRÆÐUR
 MEÐ 100 MM STEINULL Í GRIND KLÆDDRI MEÐ
 RAKASPERRU OG RAKÞOLNUM GIFSPLOTUM.
 GÓLFPLATA ER STEYPT LOFTPLATA 1 HÆÐAR,
 VERÐUR MEÐ 40 MM ÍLÖGN OG FLÍSALÖGN.
 SÓLSTOFAN VERÐUR HITUÐ MEÐ
 MIÐSTÖÐVAROFNUM/ HITAVEITU.

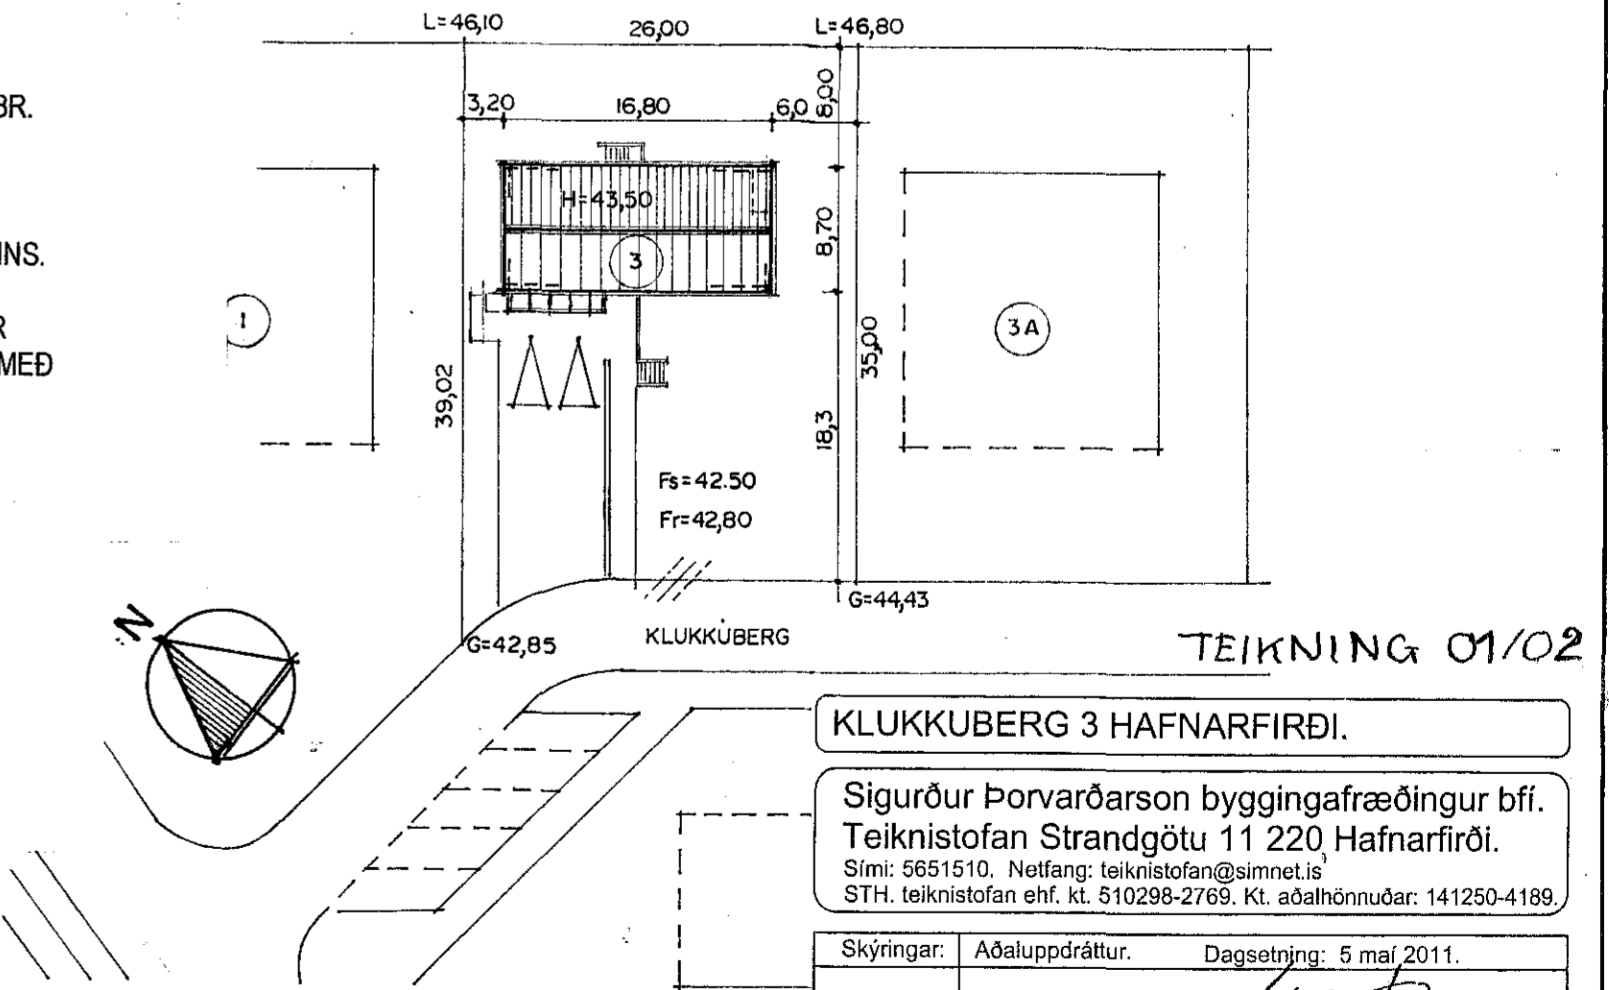

AFSTÖÐUMYND M. 1:500

KLUKKUBERG 3 HAFNARFIRÐI.

Sigurður Þorvarðarson byggingafræðingur bfi.
 Teiknistofan Strandgötu 11 220 Hafnarfirði.
 Sími: 5651510. Netfang: teiknistofan@simnet.is
 STH: teiknistofan ehf. kt. 510298-2769. Kt. aðalhönnuðar: 141250-4189

Skýringar: Aðaluppdráttur. Dagsetning: 5 maí 2011.

Undirskrift: *[Signature]*
 Breytt: Teiknaður nýr og stærri gluggi á norðvesturhorni kjallara í júlí 2011. Sig. Þ.
 GARÐSKÁLI TEIKNADUR Á SVALIR EFRI HÆÐAR
 DAGS. 19. JANUAR 2015.