
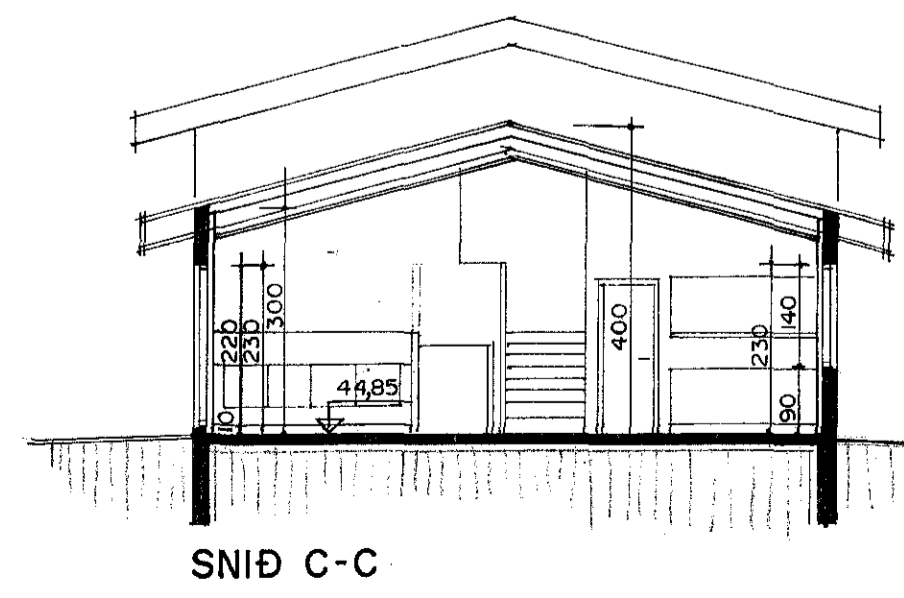
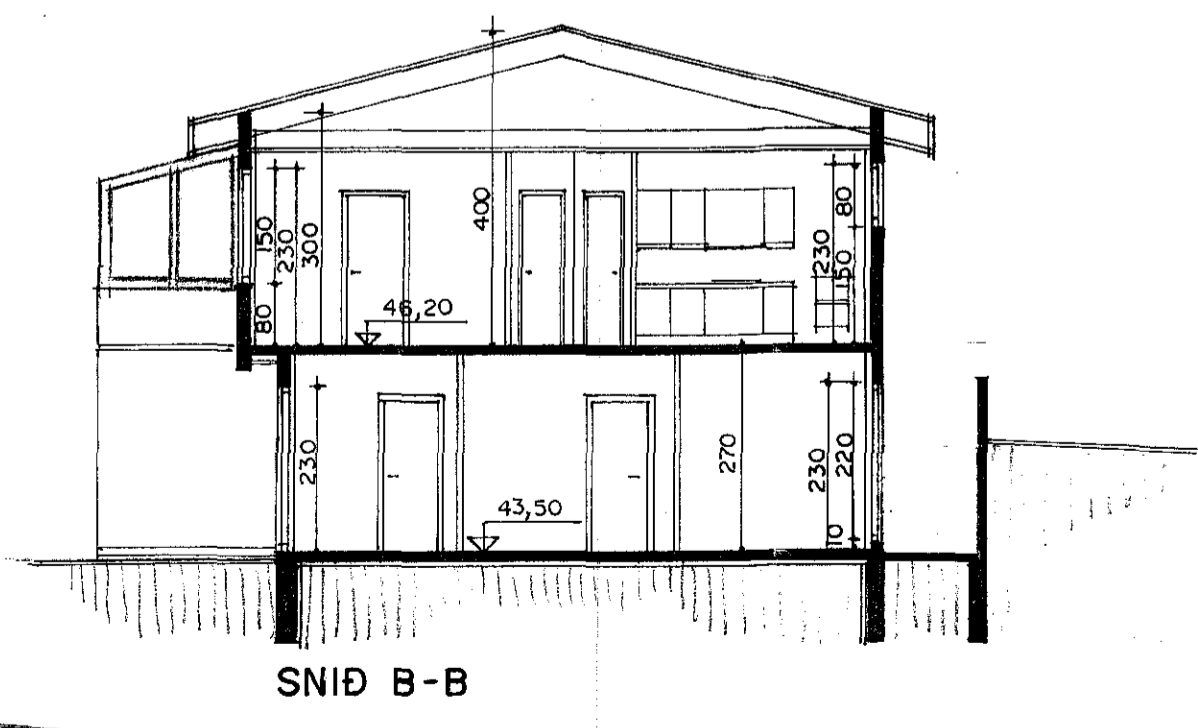
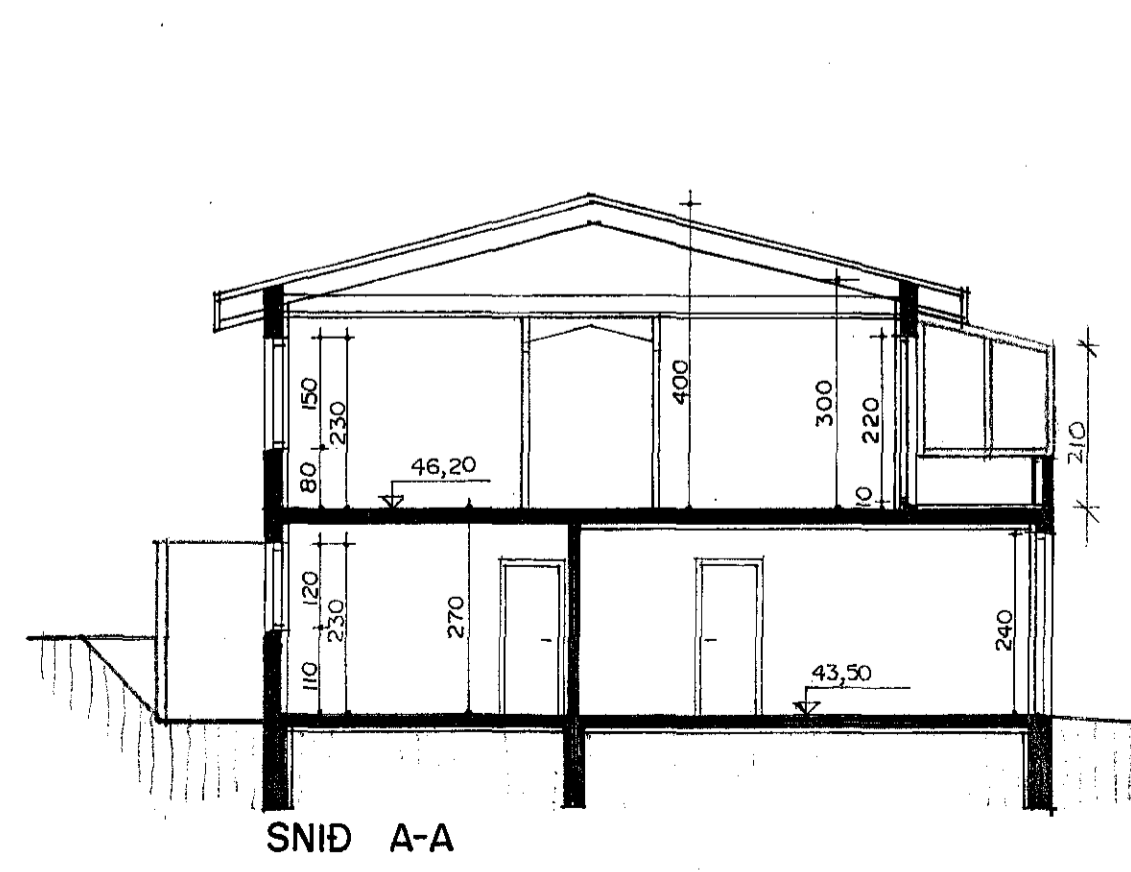
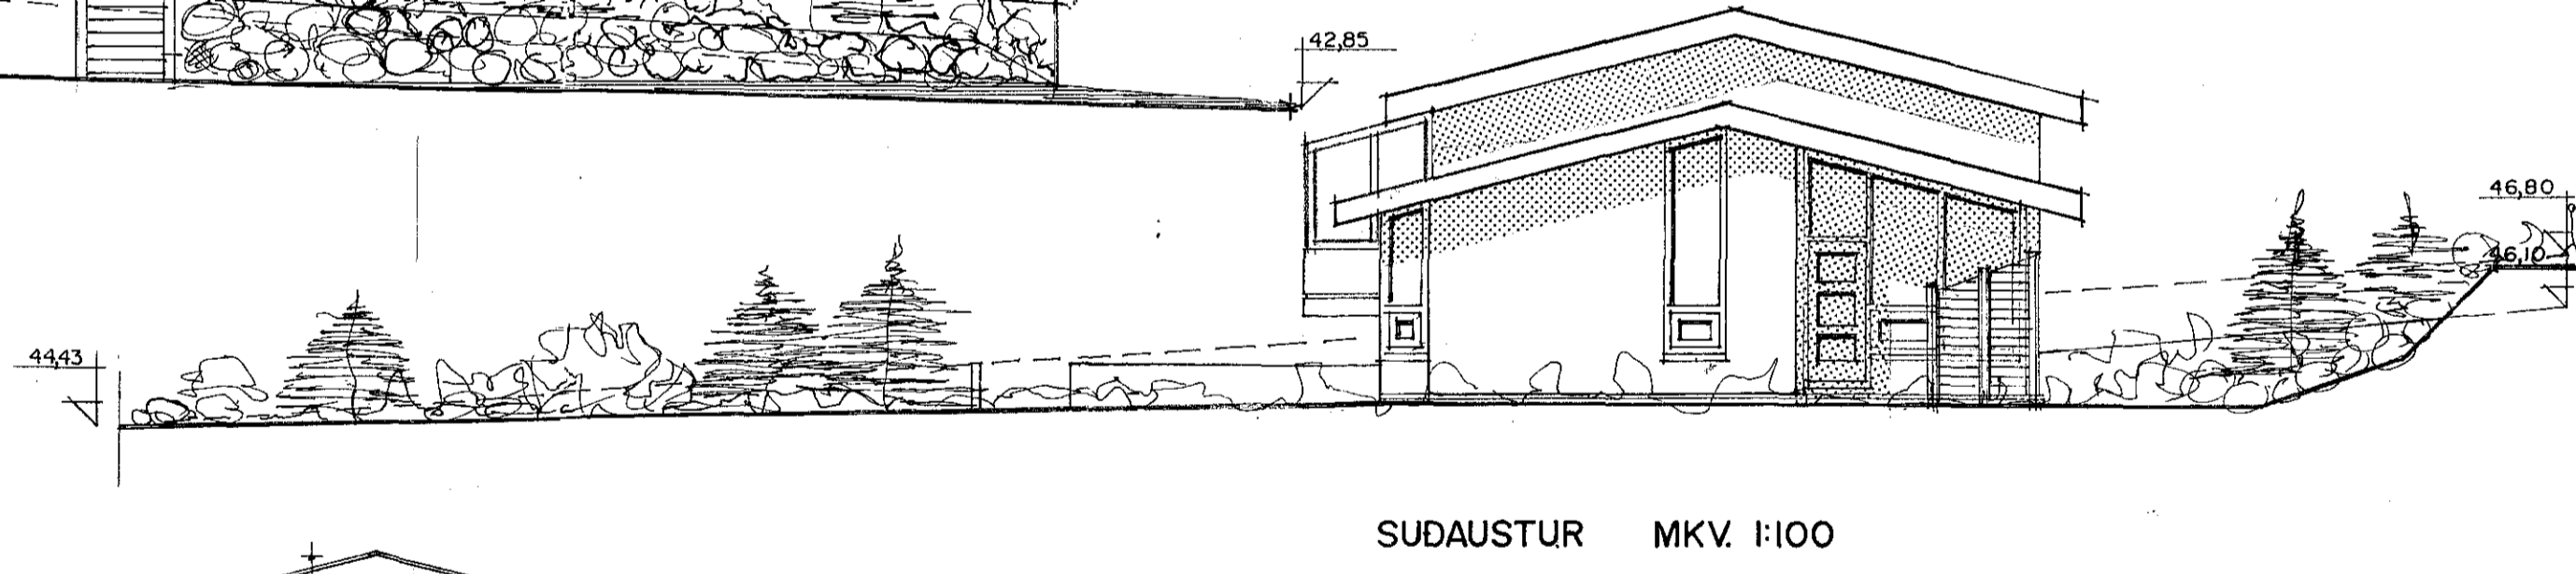
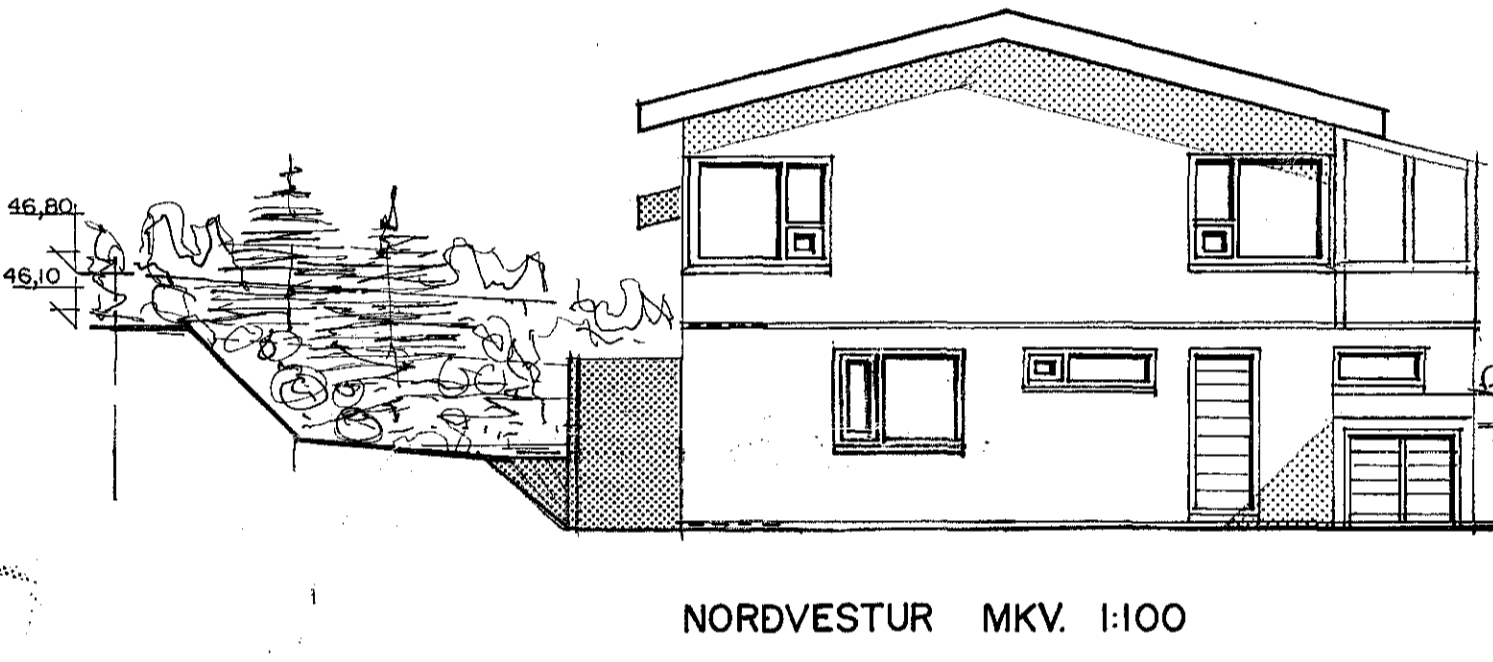
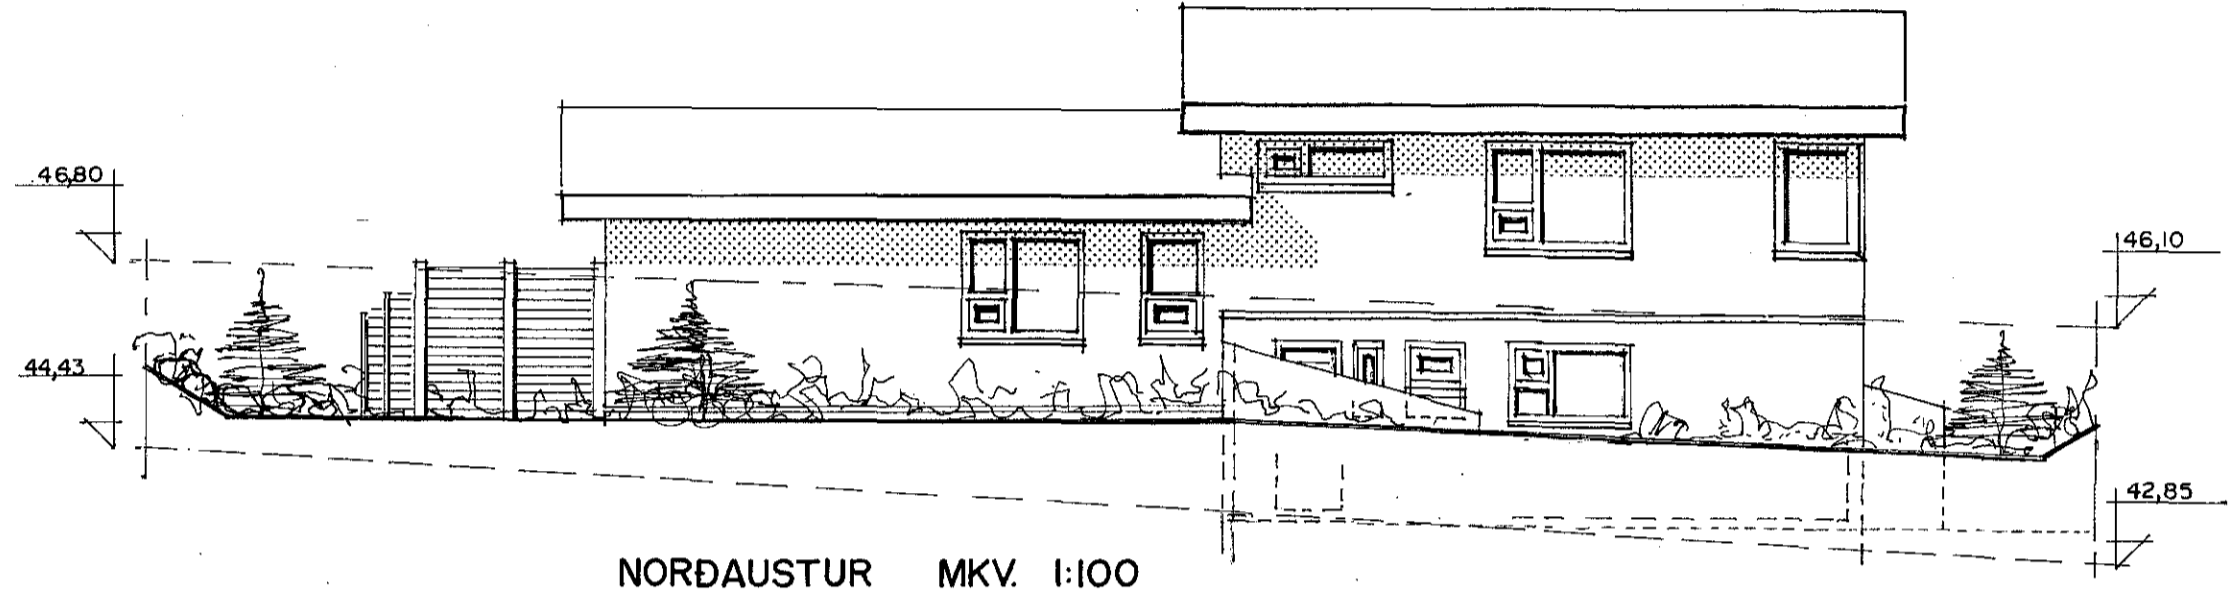


KLUKKUBERG 3 HAFNARFIRÐI

Skrifningsstaða: Klukkuberg 3 Hafnarfirði			Byggingartíð: Sigurður Þorvarðarson																
Landsnúmer: 121488			Kennitala: 141250-4189																
Matahlutanúmer: 01			Útgáfa: 4.01H																
Uppskýting og lýsing			Daga: 19.1.2015																
DD	D1	D2	D3	D4	Stærðir													D16	D17
					240,0	0,0	4,2	4,4	235,8	0,0			786,3	194,8	235,8		812,340		
															31,1				
	01	Jarðhúsið			84,6	0,0	4,2	0,0	84,6	0,0			228,1	71,4	84,6				
A	0101	Blíggjunn	B	0101	49,0		4,2		49,0		2,70	2,70	132,3	42,2	49,0	2,70	113,840		
A	0102	Íbúð	N	0201	35,6				35,6		2,70	2,70	95,8	29,2	35,6	2,70	78,640		
	02	1. hæð			155,3	0,0	0,0	4,4	151,1	0,0			529,1	123,4	151,1				
A	0201	Íbúð	N	0201	155,3			4,4	151,1		2,10	4,00	529,1	123,4	151,1	3,40	419,960		

Samþykkt þann
18 MAR 2015
Byggingafulltrúinn í Hafnarfirði
F.h. Sigurður Steinar Jónsson

Samþykkt þann
26 AUG 2015
Byggingafulltrúinn í Hafnarfirði
F.h. Sigurður Steinar Jónsson

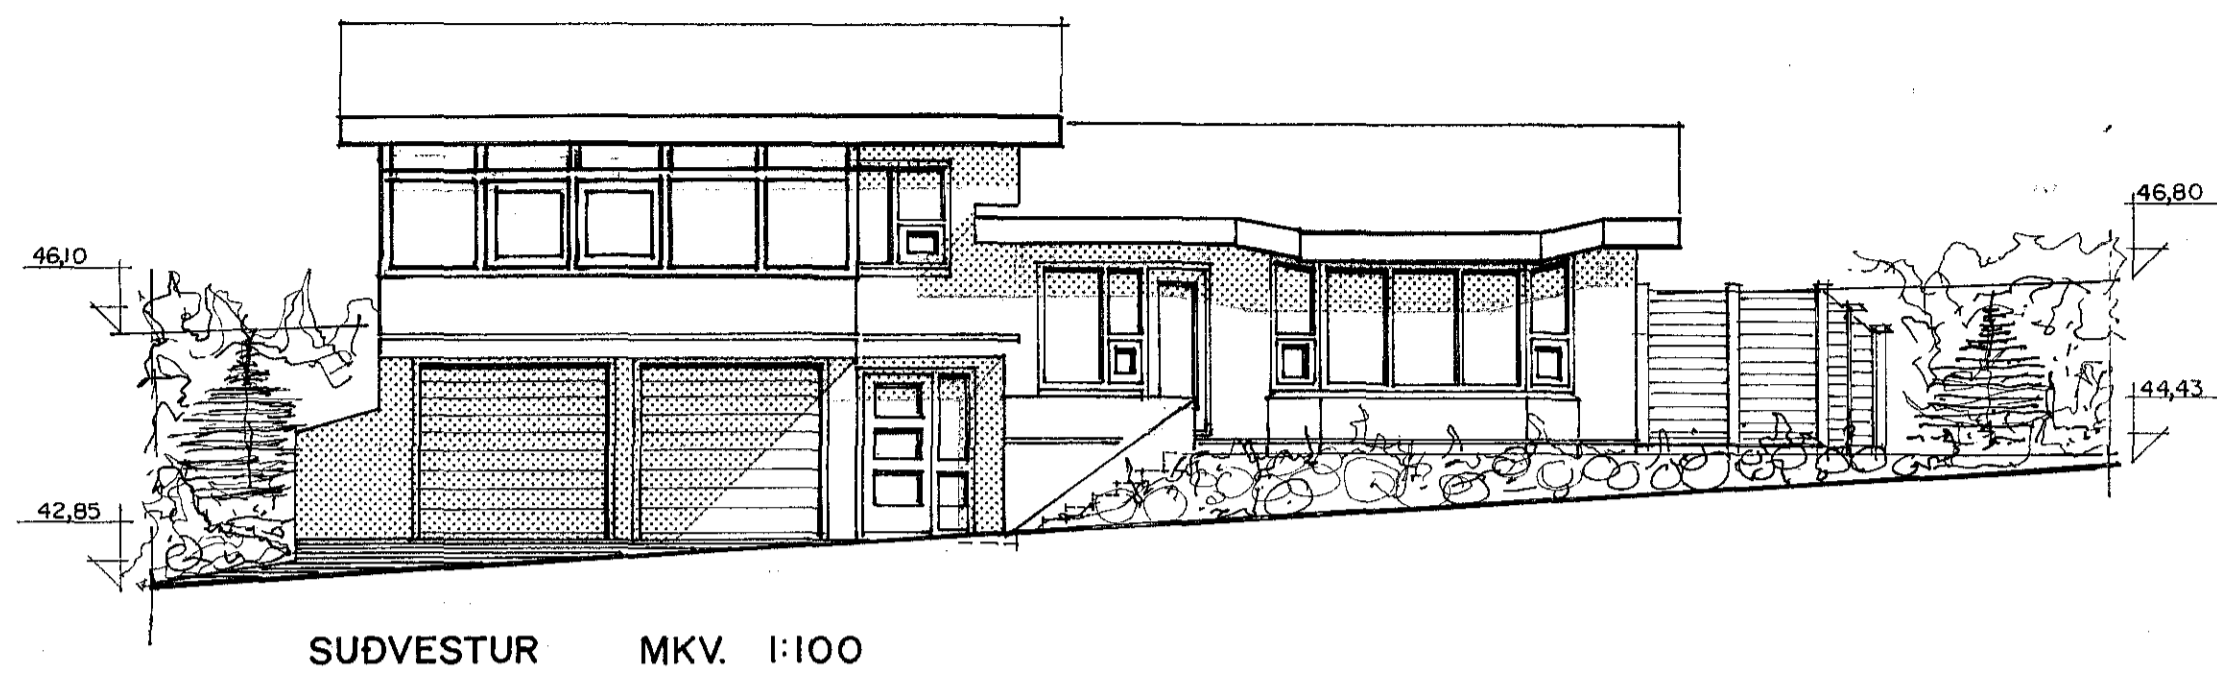

KLUKKUBERG 3 HAFNARFIRÐI.
Sigurður Þorvarðarson byggingafræðingur bfi.
Teiknistofan Strandgötu 11 220 Hafnarfirði.
Sími: 5651510. Netfang: teiknistofan@simnet.is
STH: teiknistofan ehf. kt. 510298-2769. Kt. aðalhönnuðar: 141250-4189.

Skýringar: Aðaluppdráttur. Dagsetning: 5 maí 2011.

Undirskrift: *[Signature]*
Breytt: Teiknaður nýr og stærri gluggi á norðvesturnilíð kjallara í maí 2011. Sig. Þ.
GARESKALI TEIKNÆÐURASVALIR EFRRI HÆÐAR
DAGS. 19. JANUAR 2015.