


GRUNNMYND KJALLARA

(Reyndarteikning og nýbyggingar)

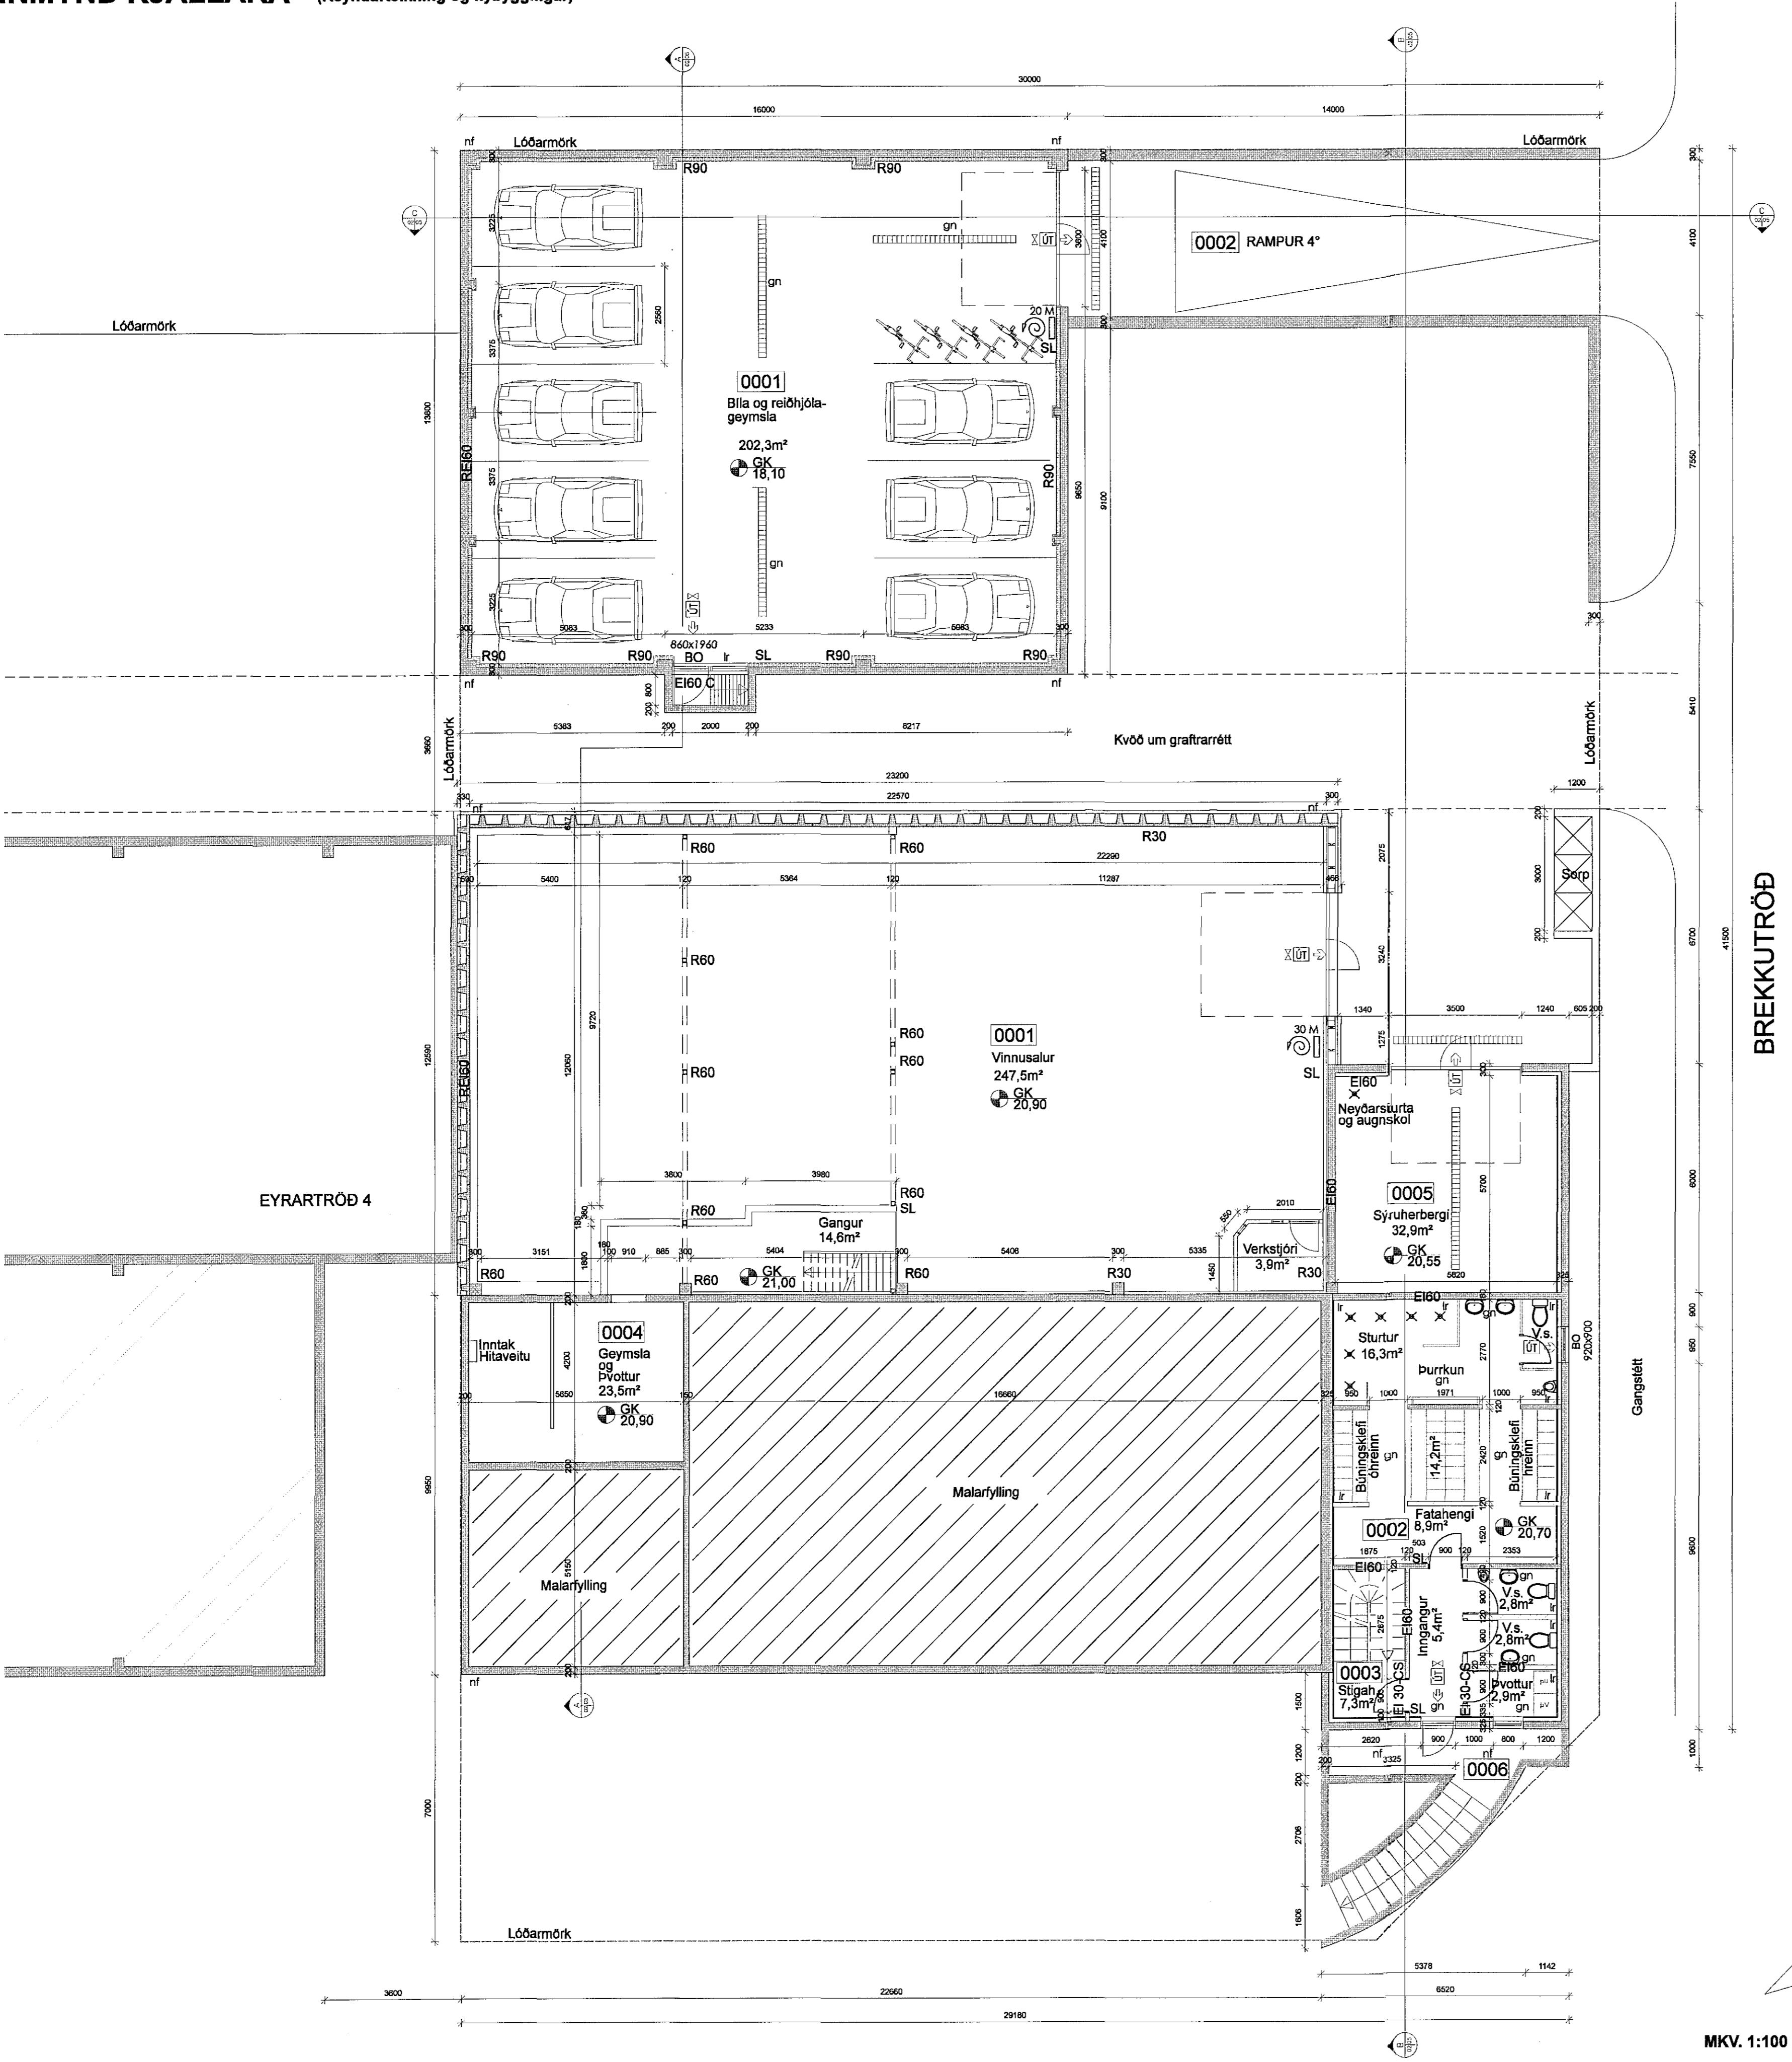

Samþykkt þátt
11 SEP 2015
Byggingarleiðrinn í Hafnarfirði
F.G. Sigurður Steinar Jónsson


Eyrartröð 4


Hafnarfirði

Staðgreinir: 1400-1-20400040
Landnúmer: 120334

Skýringar:

BO	Björgunarop
GN	Gólfinaðurfall
LR	Loftræsing
ST	Slökktiveppi
SL	Slökktveiki
TS	Tengskapur
VS	Vatnssalerni
Þu	Purrkar
Þv	Pvottavél
EI-CS60	Brunahólfandi hurð
EI30-CS	Eldfjandi hurð
EI60	Brunahólfandi veggur
REI60	Brunahólfandi veggur eða hæðarskil
REI90	Eldvarnaveggur eða hæðarskil
R90	Brunamótstaða í veggjum og stálvirk
R30	Brunamótstaða í veggjum og stálvirk
R	Reykskýnjari
ÚT	Útg. leið
X ÚT	Útg. leið. m. ljósi
Þ	Brunaslanga
Ⓐ	Aðgengi fatlaðra
● GK	Sn. svæði fyrir hjólastöll
● GK 26,10	Táknar hæð á gólf
G	Táknar hæð á gangstétt
L	Táknar númerandi landhæð

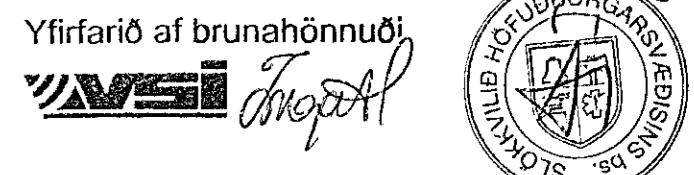Yfirlæri af brunahönnuði

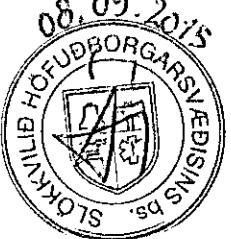


Eyrartröð 4


Hafnarfirði

VERK: HANNAB: Sveinbjörn Jónsson/Jón V Jónson ba.ark.

EFN: Grunnmynd kjallara

MKV: 1:100

DAGS: 14.08.2015 NR:

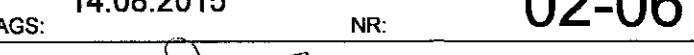UNDIRSKRIFT: 

VERKFRAEDISTOFAN
möndull
Birkhöfði 8, 105 Reykjavík
Sími: 892-7991, kt: 591184-1139
Netfang: sveinbjorn@mondull.is

Útgefandi: Sveinbjörn Jónsson kt: 261254-7949
