


GRUNNMYND 1.HÆÐ

(Reyndarteikning og nýbyggingar)

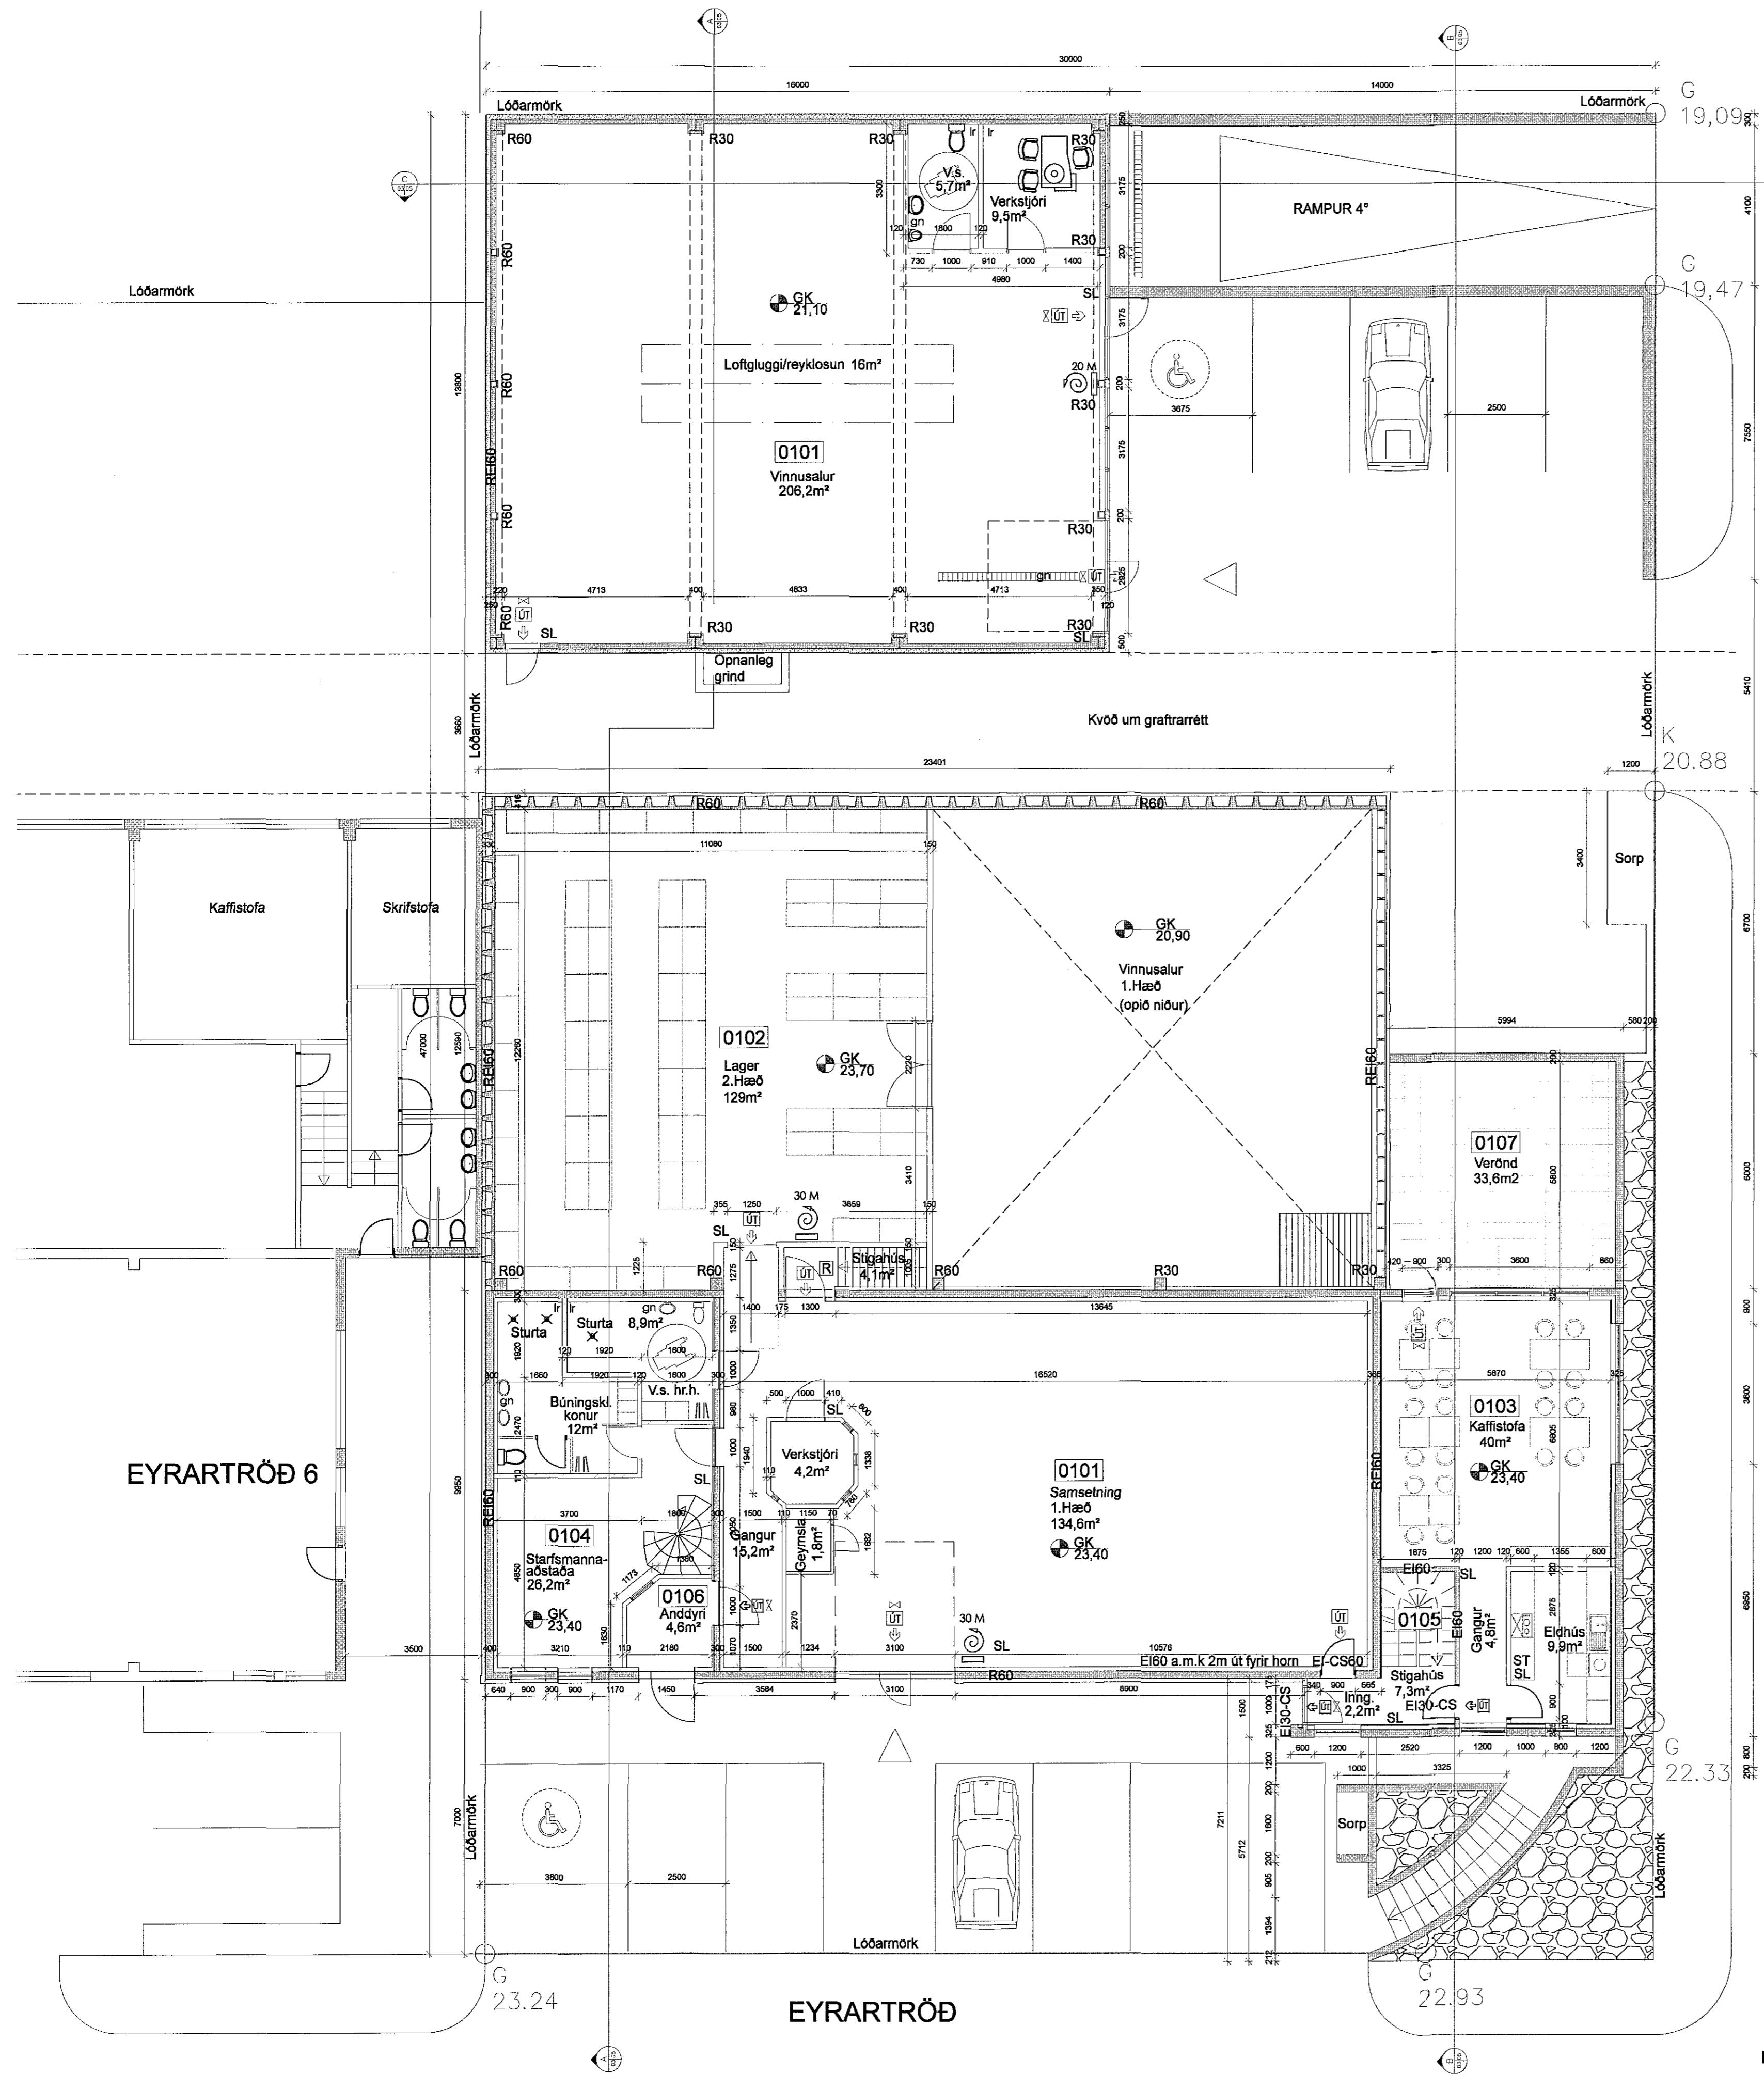

Niðurstöður brunavarna

Brunahönnun þessi er gerð af VSI Öryggishönnun og ráðgjöf í ágúst 2015. Brunahönnunin nær til viðbyggingar við Eyrartröð 4 og nýbyggingar á sömu hæð.

Aðalbyggingin var byggð fyrir gildistöku nágildandi reglugerðar og eru ekki gerðar kröfur um brunahöfum fyrir utan hæðaskí undir lager. Elstu hluti hennar er vinnusalar ásamt starfsmannaaðstöðu á sömu hæð og skrifstofum á eftir hæð. Seinni áfangi hennar er vinnusalar með lager á milligölf sem nær yfir u.p.b. hálfinn grunnflöt hennar.

Viðbygging verður steyppt. Viðbyggingu verður búnungsstöða á neðri hæð og fundarherbergi / kennslustofa á eftir hæð, einnig sýruherbergi með sér innangangi á neðri hæð.

I sér byggingu verður bifreiða- og höglageymsla á neðri hæð og vinnusalar á eftir hæð. Neðri hæð verður steyppt en eftir hæð með stálburðarvirki og samlokueiningum á þrjá vegu, en steinull i grind i vegg við Eyrartröð 6.

Starfsemi og byggingaflokkar

Starfsemi er málmsmiðja með lager og tengdum rýnum, allt starfsemi í notkunarflokk 1 nema a.2. hæð viðbyggingar er kaffistofa og kennslustofa / fundarsalar á 3. hæð, hvort tveggja starfsemi í notkunarflokk 2.

Sambrunahæta

Nýbygging verður með REI90 vegg í kjallara og EI60 vegg með samlokueiningum á eftir hæð a.m.k. 30 sm upp fyrir þak á lóðarmörkum að Eyrartröð 6. Fyrirkomulag á lóð Hvaleyrarbraut 31 bendir til þess að ekki verði bygg við lóðarmörkum Eyrartröð 4. Fjarlægð milli hússanna er u.p.b. 3,6 m sem er ásættanlegt þar sem eldi byggingin er með óteggi úr riðaplötum. Fjarlægð út að sorpi er skv. reglum.

Brunahólf

Nýbygging verður tvö meginbrunahólf með REI90 hæðskilum: Blilageymsla (~203 m²) og vinnusalar (~210 m²).

Viðbygging verður sex brunahólf (stærst ~55 m²): Sýruherbergi, kennslustofa, kaffistofa / eldhús / gangur, búningsherbergi með salernum, þvottahús og stígahús verða sér brunahólf. Úm er að reða einfaldala matseld.

Núverandi bygging, b.e. vinnusalar ásamt lager, starfsmannaaðstöðu og skrifstofum eru eitt brunahólf (~600 m²). Hæðaskil að lager skulu vera a.m.k. REI60.

Burðarvirki

Núverandi bygging: Gert er ráð fyrir að burðarvirkni hennar uppfylli kröfur fyrri byggingarreglugerðar.

Nýbygging: Burðarvirkni neðri hæðar verður a.m.k. R90 og hæðaskil verða a.m.k. REI90.

Burðarvirkni eftir hæðar á lóðarmörkum að Eyrartröð 6 verður a.m.k. R60.

Stálburðarvirkni eftir hæðar verður að öðru leyti R30 í vegjum og án skilgreindrar brunamólstöðu í þaki elv. Þreikringum á hlaðstig í eldsúlu nr.v. 5 MVV bruna.

Viðbygging: Burðarvirkni sýruherbergis verður a.m.k. R60 með steyppt þaki a.m.k. REI60.

Burðarvirkni viðbyggingar verður að öðru leyti a.m.k. R60 og burðarvirkni paks a.m.k. R30.

Hæðaskil verða a.m.k. REI60.

Sérstakar hættur

Starfsemi fylja ekki sérstakar eldhættur.

Propan gas er ekki notað í Mison gas (svokallað blandgas, blanda af CO₂ og argoni) er notað. Gasið er í prystkumum og þeir valda sprangihættu í eldi, en engin eldhættur er af sjálfi gasinu. Sett verður merki um sprangihættu utanhúss þar sem gasið er geymt og notað.

I sýruherbergi verða neyðarstörf og augnskóli. Frágangur loftræsingar og frárennslis verður skv. stóldum, leiðbeiningum og reglum MVS og Vinnueftirlits.

Klaðningar

Nýjar klaðningar verða skv. stáldarönni IST EN 13501.

Allar nýjar innanhúsklaðningar verða í flokk 1; eða K210 B-s1,d0 og gölfleifi í flokk G, eða Df-s1.

Klaðningar í flokk 2; eða K210 D-s2,d0 verða settar í flokk 1 samhlíða endurnýjun vegja.

Upphengd loft og kerfislof verða úr A-efnum.

Útveggjakaðningar í nýbygginguni PIR samlokueiningar á tvo vegu. Þær mega ekki vera í ekki lakari flokk 1 flokk 13501 og mega ekki vera úr efnini sem bráðan. Á lóðarmörkum við Eyrartröð 6 verða E160 samlokueiningar með steinum.

Frávik: Hér er um frávik að saman við þær byggingin er ekki einnar hæðar, en betta er talid ásættanlegt þar sem aðeins eftir hæðin er með samlokueiningum, neðri hæðin er steyppt og að mestu niðurgrafin og verður aðskilid meginbrunahólf (enginn samgangur á milli hæða). Auk þess verður viðurkennt brunavíðvörunarkerfi á báðum hæðum (taknibytti).

Útanhúsklaðningar fyrir utan samlokueiningar eru í flokk 1; eða K210 B-s1,d0, þakklesiðarverur a.m.k. í flokk T, eða B(roof.) (2).

Floftaleiðir

I báðum byggingum er minna en 25 m í útgang eða annað brunahólf.

Fra stærri brunahólfum eru tvær óháðar floftaleiðir.

Fra neðri vinnusal (frumvinnsla, málmsmiði) eru tvær floftaleiðir, önnur um bjórgunarop og stiga.

Fra eftir vinnusal (samsæting, frívinnsla) eru tvær floftaleiðir.

Fra vinnusal/lager á milligölf er sem skiptist í tver í samsætingarsal.

Fra skrifstofuhæð er BO (90 cm x 90 cm) út að þak (og þaðen einnig á þak nærliggjandi húss). Hæð upp í glugga og hæð utanhúss uppfylla kröfur reglugerðar.

Fra sýruherbergi verður ein floftaleið og vorhúrus.

Fra búningsherbergum í nýbyggingu verður bjórgunarop og ein floftaleið sem skiptist við stigahús.

Hámarksfjöldi í kennslustofu er 30 manns.

Brunavíðvörunarkerfi

Víðurkennt númerað brunavíðvörunarkerfi verður í báðum byggingum skv. IST EN 54 og reglum Mannvirkjastofnunar. Kerfið verður tengt víðurkenndri vaktstöð.

Stjórnistöð ásamt fyrirtænudýri verður í adalandyndi.

Jáðarbrúður getur verið hárðasegar, þláscarar og lokur loftræsikerfa.

Loftræsikerfi

Loftræsikerfi skulu vera skv. DS 428. Efni og búnaður loftræsikerfa skulu uppfylla kröfur skv. IST EN 13501. Baning skal gengið frá loftræsikerfum að þau rýri brunahólfun byggingarinnar og stuðli ekki að reykuburðið við brun.

Reyklosun

Reyklosun í eldri byggingu er um voruhúr og glugga.

Reyklosun í blilageymslu (u.p.b. 400 m²) verður um inntekursludyr og flóttahúr.

Reyklosun í vinnusal nýbyggingar verður um auðbrennlanlegt plasti í ofanljósum auk hurða.

Stóngukelfi og slökktvæki

Stóngukelfi skv. IST EN 671 verða í vinnusölu í eldri byggingu, þannig að brunaslongur nái út í ól horn, en ekki í vóbryggingu.

Slökktvæki skv. IST EN 3 verða við brunaslongur, í læknirýnum, við stærri rafmagnstöflur og á hæðum viðbyggingar. Hámarks fjarlægð í næsta slökktvæki má hvergi vera meira en 25 m. Slökktvækin skulu sett upp af viðurkenndum aðila.

Stadssetning brunaslanga og slökktvækjá skal merkt með til þess gerðum skiltum af hæfilegri stærð miðað við sjónarfjálog.

Út- og neyðarlysing

Út- og neyðarlysing verður sett upp í öllu húsinu skv. byggingarreglugerð, IST EN 1838, IST EN 50172 og örðum tengdum síðulum.

Reikna skal með a.m.k. 1 lux á floftaleiðum en 0,5 lux í staðri rýnum (>60 m²) svo sem í vinnusölu og bilageymslu og salernum fyrir fallaða.

Neyðarlysing, minnst 15 lux, verður til aðalleiðu, í sýruherbergi og við tækniþúnað þar sem þjórf krefur.

Lýsing þarf að vera utanhús við neyðarstörg og útdýr floftaleiða.

Aðkoma slökktvælis og slökktvævatn

Aðkoma er greid að byggingunum. Slökktvævatn var reiknað skv. leiðbeiningum Mannvirkjastofnunar fyrir staðsta brunahólfum (núverandi hús) og slökktvævatnþúnað er u.p.b. 3000 L/min.

Eftirlit og viðhald brunavarnarkerfa

Eftirlit og viðhald brunavarnarkerfum (brunavíðvörunarkerfum ásamt jáðarbrúði, brunavarnabúnaður loftræsikerfa, handvirk slökktvævatn, út- og neyðarlysing).

Sett skal upp eigin loftræsikerfi brunavarma skv. reglugerð MVS fyrir Eyrartröð 4, Hafnarfjörð.

Samþykkt þann 11.9.2015
Byggingsfélöginn / Hafnarfjörð
F.J. Sigurður Steinar Jónasson

Eyrartröð 4

Hafnarfjörð

Staðgreinir: 1400-1-20400040
Landnúmer: 120334

Skýringar:

BO	Bjórgunarop
GN	Gólfniðurfall
LR	Loftræsting
ST	Slökktvæpi
SL	Slökktvæki
TS	Tengiskapur
VS	Vatnssalerni
bu	Burrkari
pv	Pvottavé
EI-CS60	Brunahólfandi hurð
EI30-CS	Eldtefjandi hurð
EI60	Brunahólfandi veggur
REI60	Brunahólfandi veggur eða hæðarski
REI90	Eldvarnarveggur eða hæðarski
R90	Brunamólstæða í veggjum og stálvirk
R30	Brunamólstæða í veggjum og stálvirk
R	Reykjaskýrji
ÚT	Útg. leið
XÚT	Útg. leið. m. ljósi
Þ	Brunaslanga
Ⓐ	Aðgengi fallaða
Ⓑ	Sn. svæði fyrir hólastóli
GK	Táknað hæð á gólfí
G	Táknað hæð á gangstétt
L	Táknað nýverandi landaður af brunahönnuðu

Vatnsofnar eru undir gluggum.
Gólfithi og hitablaðar eru í nýbyggingum
Gluggar eru alkaðir til þimburgulgar með tvöföldu K-gleri.
Útuháðar eru úr áli.
Brunakærfi er í húsnú.
Reykjaskýrjar eru samþentdir.
Óll mál eru í mm.

BREYTING: DAGS:
VERK: HANNAD: Sveinbjörn Jónsson/Jón V Jónson ba.ark.

EFN: 1:100
MKV: 14.08.2015
DAGS: 03-06

UNDÍSKRIFT: Sveinbjörn Jónsson

VERKFRAEÐISTOFAN

möndull

Birkill 8, 105 Reykjavík
Sími: 892-8911, kr. 591184-1139
Netfang: sveinbjorn@möndull.is

Útfundi: Sveinbjörn Jónsson kt. 261245-7949


