

Eyrartröð 4
 Hafnarfirði

Staðgreinir: 1400-1-20400040
 Landnúmer: 120334

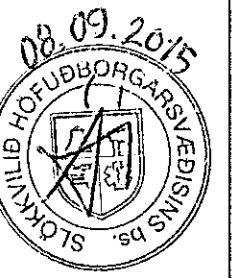
Skýringar:

- BO Björgunarop
- GN Gólfniðurfall
- LR Loftræsting
- ST Slökkviteppi
- SL Slökkvitæki
- TS Tengiskápur
- VS Vatnssalemi
- Pu Purkari
- Pv Þvottavél
- EI-CS60 Brunahólfandi hurð
- EI-60 Brunahólfandi veggur

- R Reykskynjari
- ÚT Útg. leið
- XÚT Útg. leið. m. ljósi
- Brú Brunaslanga
- ♿ Aðgengi fatlaðra
- ♻ Sn.svæði fyrir hjólastól

Vatnsfönar eru undir gluggum
 Gluggar eru álkæddir timburgluggar með
 tvöföldu K-gler
 Úthurðar eru úr áli
 Brunakerfi er í húsinu
 Reykskynjarar eru samtengdir

Yfirfarið af brunahönnuði

Öll mál eru í mm

BREYTING: _____ DAGS: _____

Eyrartröð 4

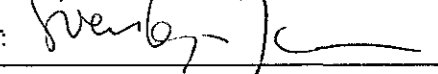
VERK: Hafnarfirði

HANNAÐ: Sveinbjörn Jónsson/Jón V Jónsson ba.ark.

EFNI: Grunnmynd 2.hæð

MKV: 1:100

DAGS: 14.08.2015 NR: 04-06

UNDIRSKRIFT: 



Útgefandi: Sveinbjörn Jónsson kt. 261254-7949
 Úppáttur þess er útgáfa af undirbúðum fyrir hönd eignaðs höfundar. Möndull ehf.
 Eigi má með neinum hætti afrita upprätt þessan án skriflegs leyfis höfundar.

MKV. 1:100

