


Hvaleyrrarbraut 33

Samþykkt þann

2 SEP 2015

Byggingafylltun / Hafnarfirði
F.h. Sigurður Steinar Jónasson

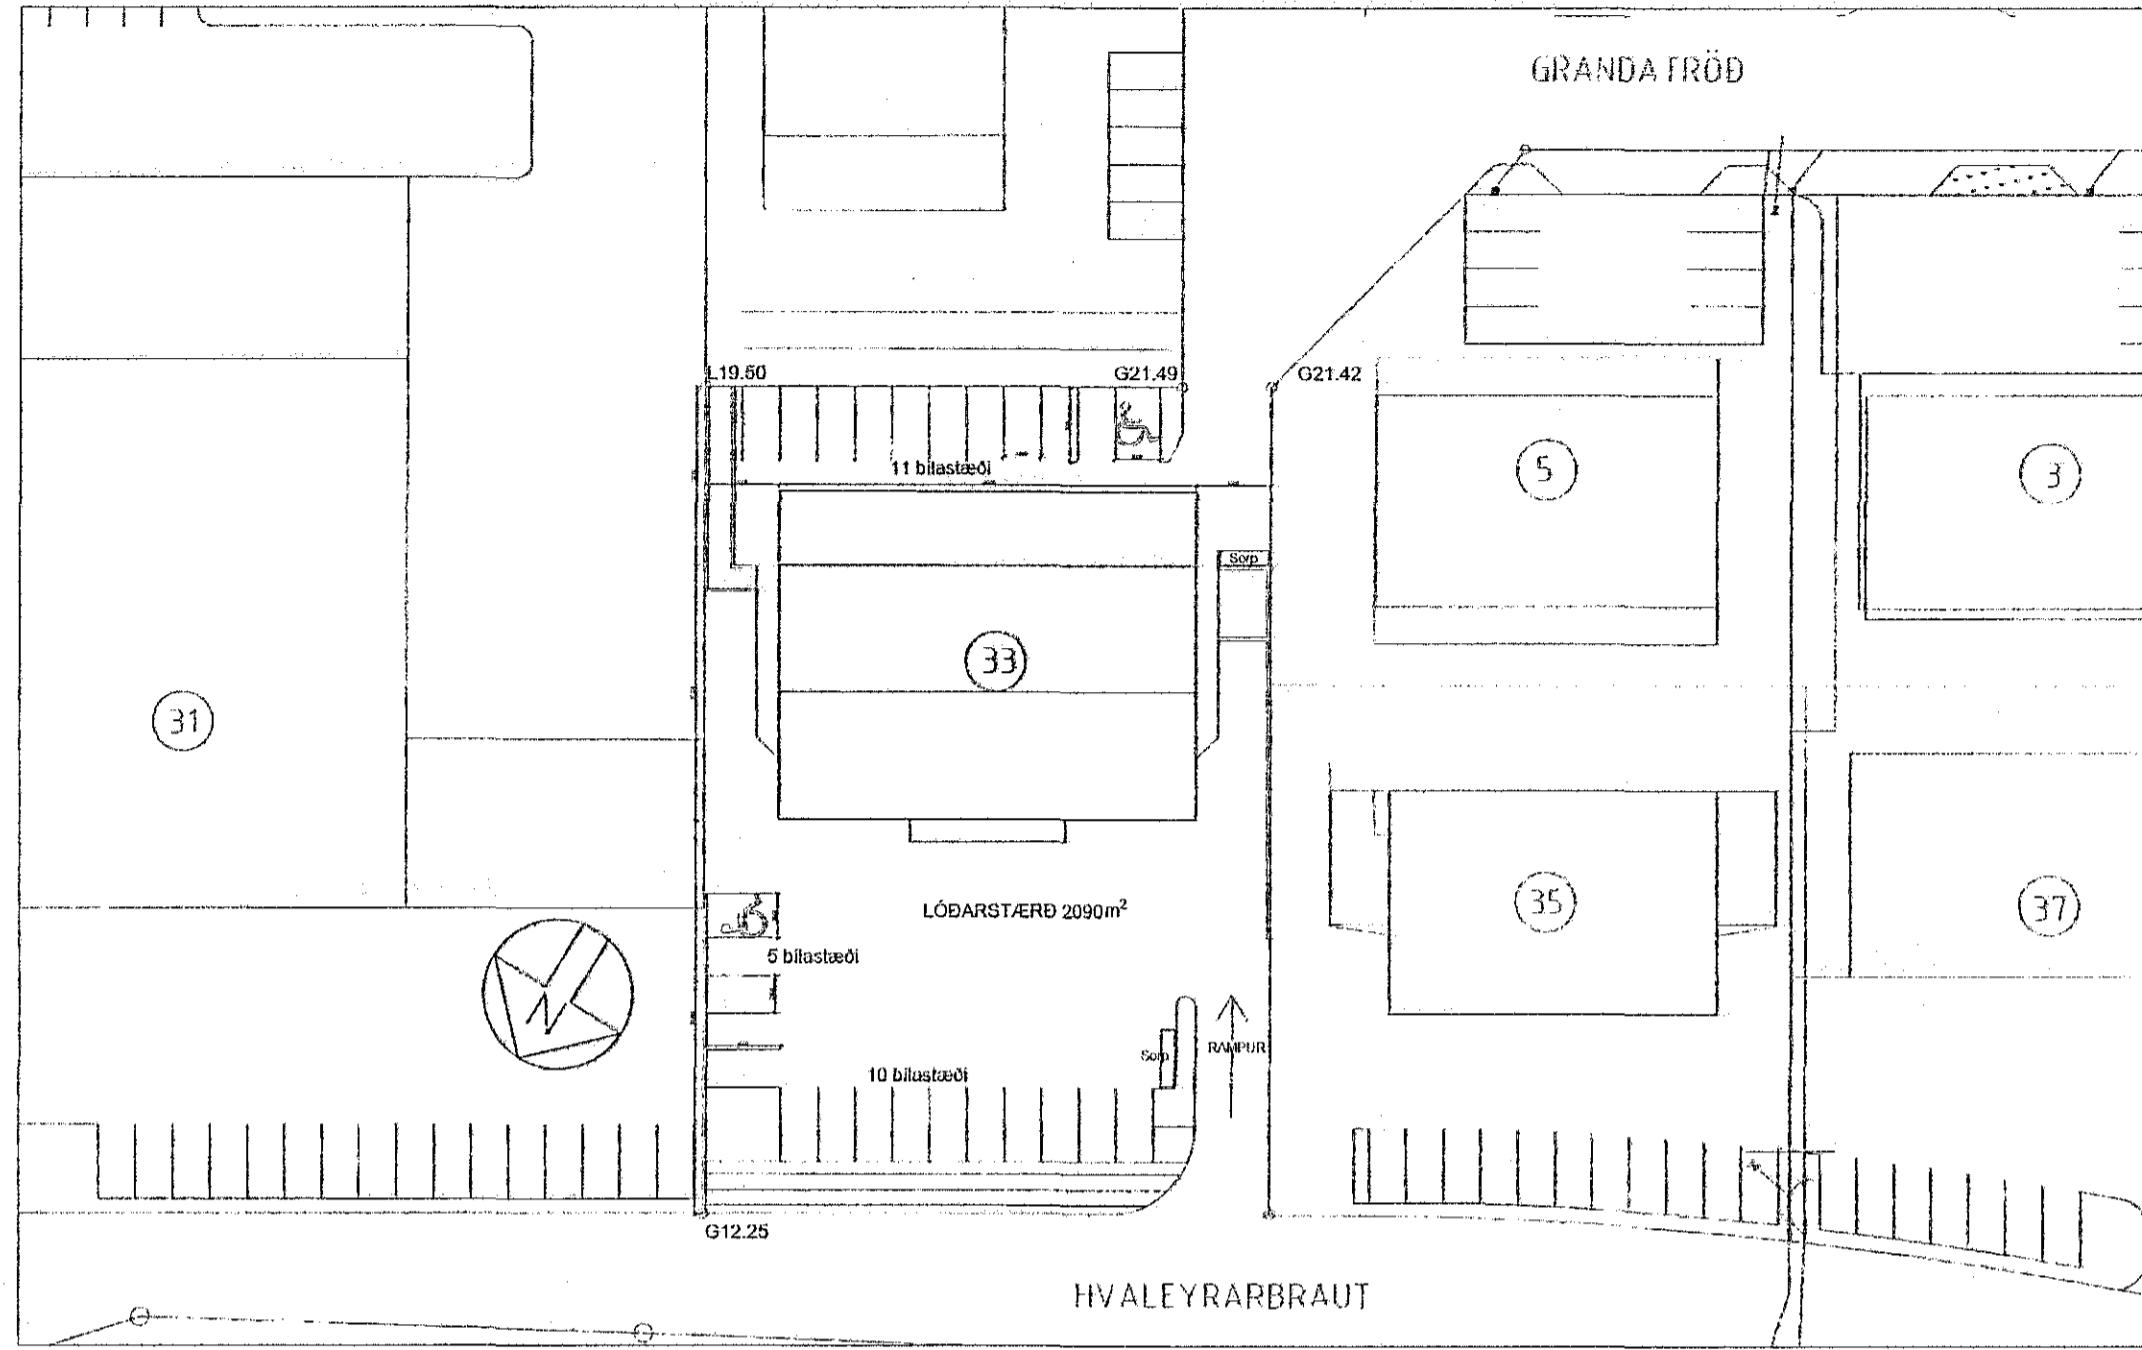

Afstöðumynd mkv 1:500

Byggingarlýsing:

Burðarvikri húss eru:

Sókklar og gólfsplata eru úr járbentri steinsteypu.
Undirstöður og botnplata eru einangruð með 100 mm plasteinagrun.
Útveggir eru úr járbentri steinsteypu einangraðir að innan.
Einangrun er samkvæmt ákvæðum byggingarreglugerðar.

Útbýgging neðri hæðar er einangruð að innan.

Útveggir á henni eru klæddir að utan með sókkuldúk.
Loftplata hennar er klædd að ofan með viðurkenendum þakdúk.

Burðavikri neðri hæðar er steypt gólfplata á steyptum bitum og súlum.

Burðarvíki þaks er:

Stálbitar IPE sem hvíla á útveggjum og súlum í miðju húsi.
Pvert á stálbita koma IPE stálbitar með 2 metra millibili.

Stálburðavirknið er REI 60.

Ofan á stálbitana koma samlokueiningar úr stáli
með 100 mm úrethan einangrun.

Gluggar eru úr gagnvörðum við, tvöfalt eingrunargler er í gluggum.
Allar klæðingar að innan eru í flokki 1.

Eldvarðir veggir eru El60 ná upp að efstu klæðingu.

Kólnunartölur húss:

Þak 0,2

Veggir 0,4

Gluggar 2

Vegið meðaltal fyrir glugga og veggi eru 0,8

Stoðveggir:

Stoðveggir verað úr járbentri steinsteypu.

Stærðir húss:

Brúttó flótur 1.290,6 m²

Brúttó rúmmetrar 5.820,7 m³

Nýtingarhlutfall 0,62.

Breytingar 15. Júlí 2015:

Reyndarteikning, húsið er mælt upp og teinknað.

Stærðir breytast ekki, skráningartafa er sú sama.

Á 1. Hæð eru hillur sem er hluti lager sýndar í raunstærðum.

Opnað er á milli rýma 01-01 og 01-02 með eldvarnarhurð.

Starfsmannarými einfölduð og þannig gert að einu vinnslurými

Á 2. og 3. hæð eru gólfleitir og millifleitir þeir sömu en breytt
að sumu leyti eins og rau er.

Rými 02-01, 02-02, 02-03, 02-05, 02-06, 02-07 eru starfsmannarýmin
einfölduð með

því að taka niður milliveggi.

Í rými 02-04 og 02-08 eru rými skilgreind betur og bætt við kaffistofu.

Bætt er við brunaslöngum, útljósum fjölgat og þar með eru flóttaleiðir
skýrari. Í húsið skal setja neyðarlýsingu samanber reglugerð.

Ekki er átt við brunaskil milli eininga. Veggir innan eininga betur skilgreindir.

Hvaleyrrarbraut 33	Landnr. 121119	TEIKN. NR. 101
EFNI: Afstöðumynd	MÁL 1:500	
	DAGS. 08.01.2015	
Hönnuðir: Erlendur Á. Hjálmarsson, byggingafræðingur, Kt.:100355-5239 Atli Erlendsson, hönnuður, Kt.:281181-7189		