




ÚTLIT NORÐUR

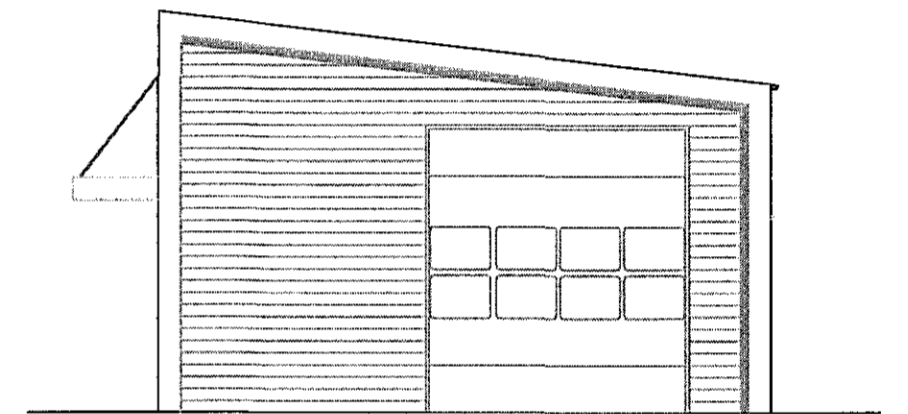

ÚTLIT VESTUR

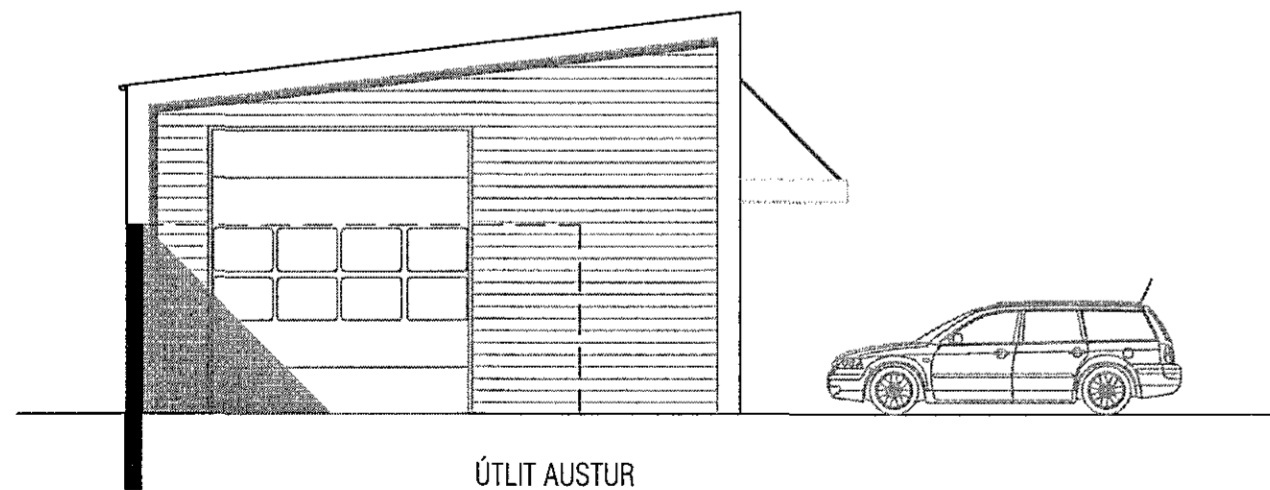


ÚTLIT AUSTUR

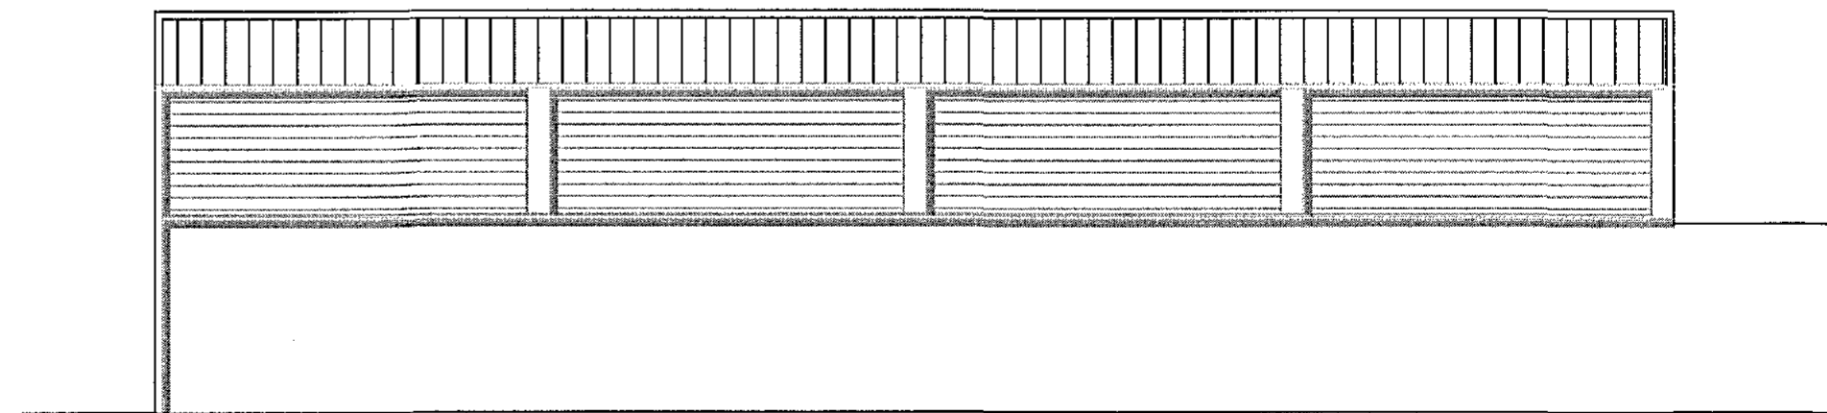

ÚTLIT SUÐUR

BREYTING 19.05.2014:
A: ELDVANARKRAFA Á VEGG Á LÖÐARMÖRKUM
FERD TIL ÞESS SEM SAMSVARAR A-60 KRÖFU, EÐA REI-60.
B: ELDVANARMERKINGUM INNVEGGJA BREYTT.

mansard
teiknistofa ehf

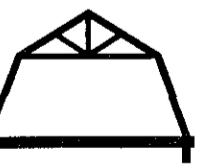

Suðurlandsbraut 30 - 108 Reykjavík
www.mansard.is - jonhrafni@mansard.is
Kt.: 570394-2079 - s: 862-7102

Verkefni: DALSHRAUN 5, HAFNARFIRÐI

Efni: BYGGINGARNEFNDARTEIKNING
GRUNNMYN, SNID OG ÚTLIT

Verknúmer: A-02-12-01 Mkv.: 1:100 A2

Teikn. nr.: A-001 Dags: 01.02.2012

Hannað: JHH Teiknað: JHH

Jón Hrafn Hlöðversson byggingafræðingur BFÍ
Kt.: 260662-6519

Samþykkt: