Samþykkt þann
16 SEP 2015
Byggingarfulltrúinn í Hafnarfirði
f.h. Sigurður Steinar Jónsson

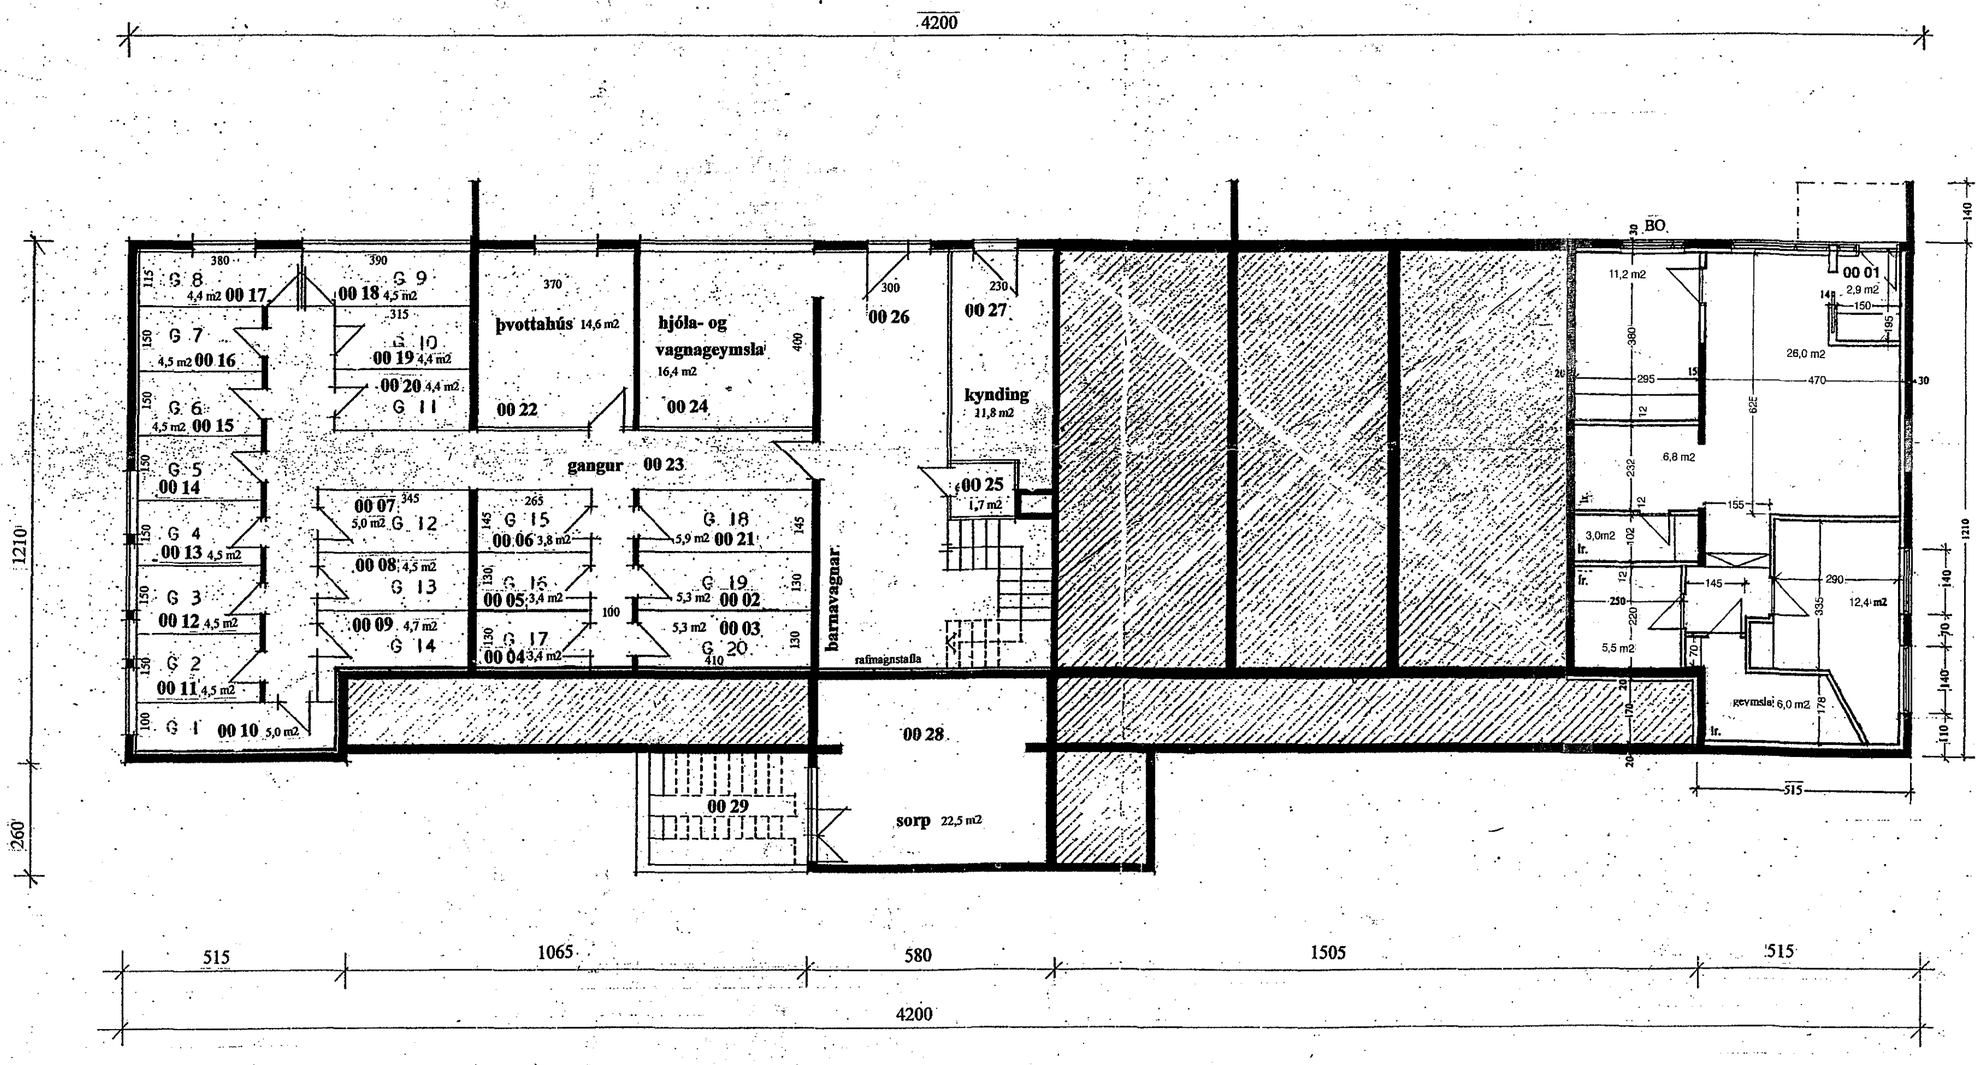

Breyting 31 05 05.
Rými 00 01 breytt í íbúð og gluggar stækkaðir.
Húsið staðfært og skráningartafla gerð.

Breyting 08 09 05. Geymsla stækkuð og lr. sett í eldhús

Dags. 15 09 15. teikning uppfærð.

Verk	**Álfaskeið 94-96**
Heiti	**grunnmynd kjallari**
Kvarði	**1:100**
Dags.	**31 05 05**

Einar V. Tryggvason arkitekt. Suðurlandsbraut 8, 3 hæð. 108 Kt. 170242 4599 s. 553 2000 og 863 0020. evt@isl.is