


21 JAN 2015

Byggingafulltrúinn í Hafnarfirði  
F.h. Sigurður Steinar Jónsson

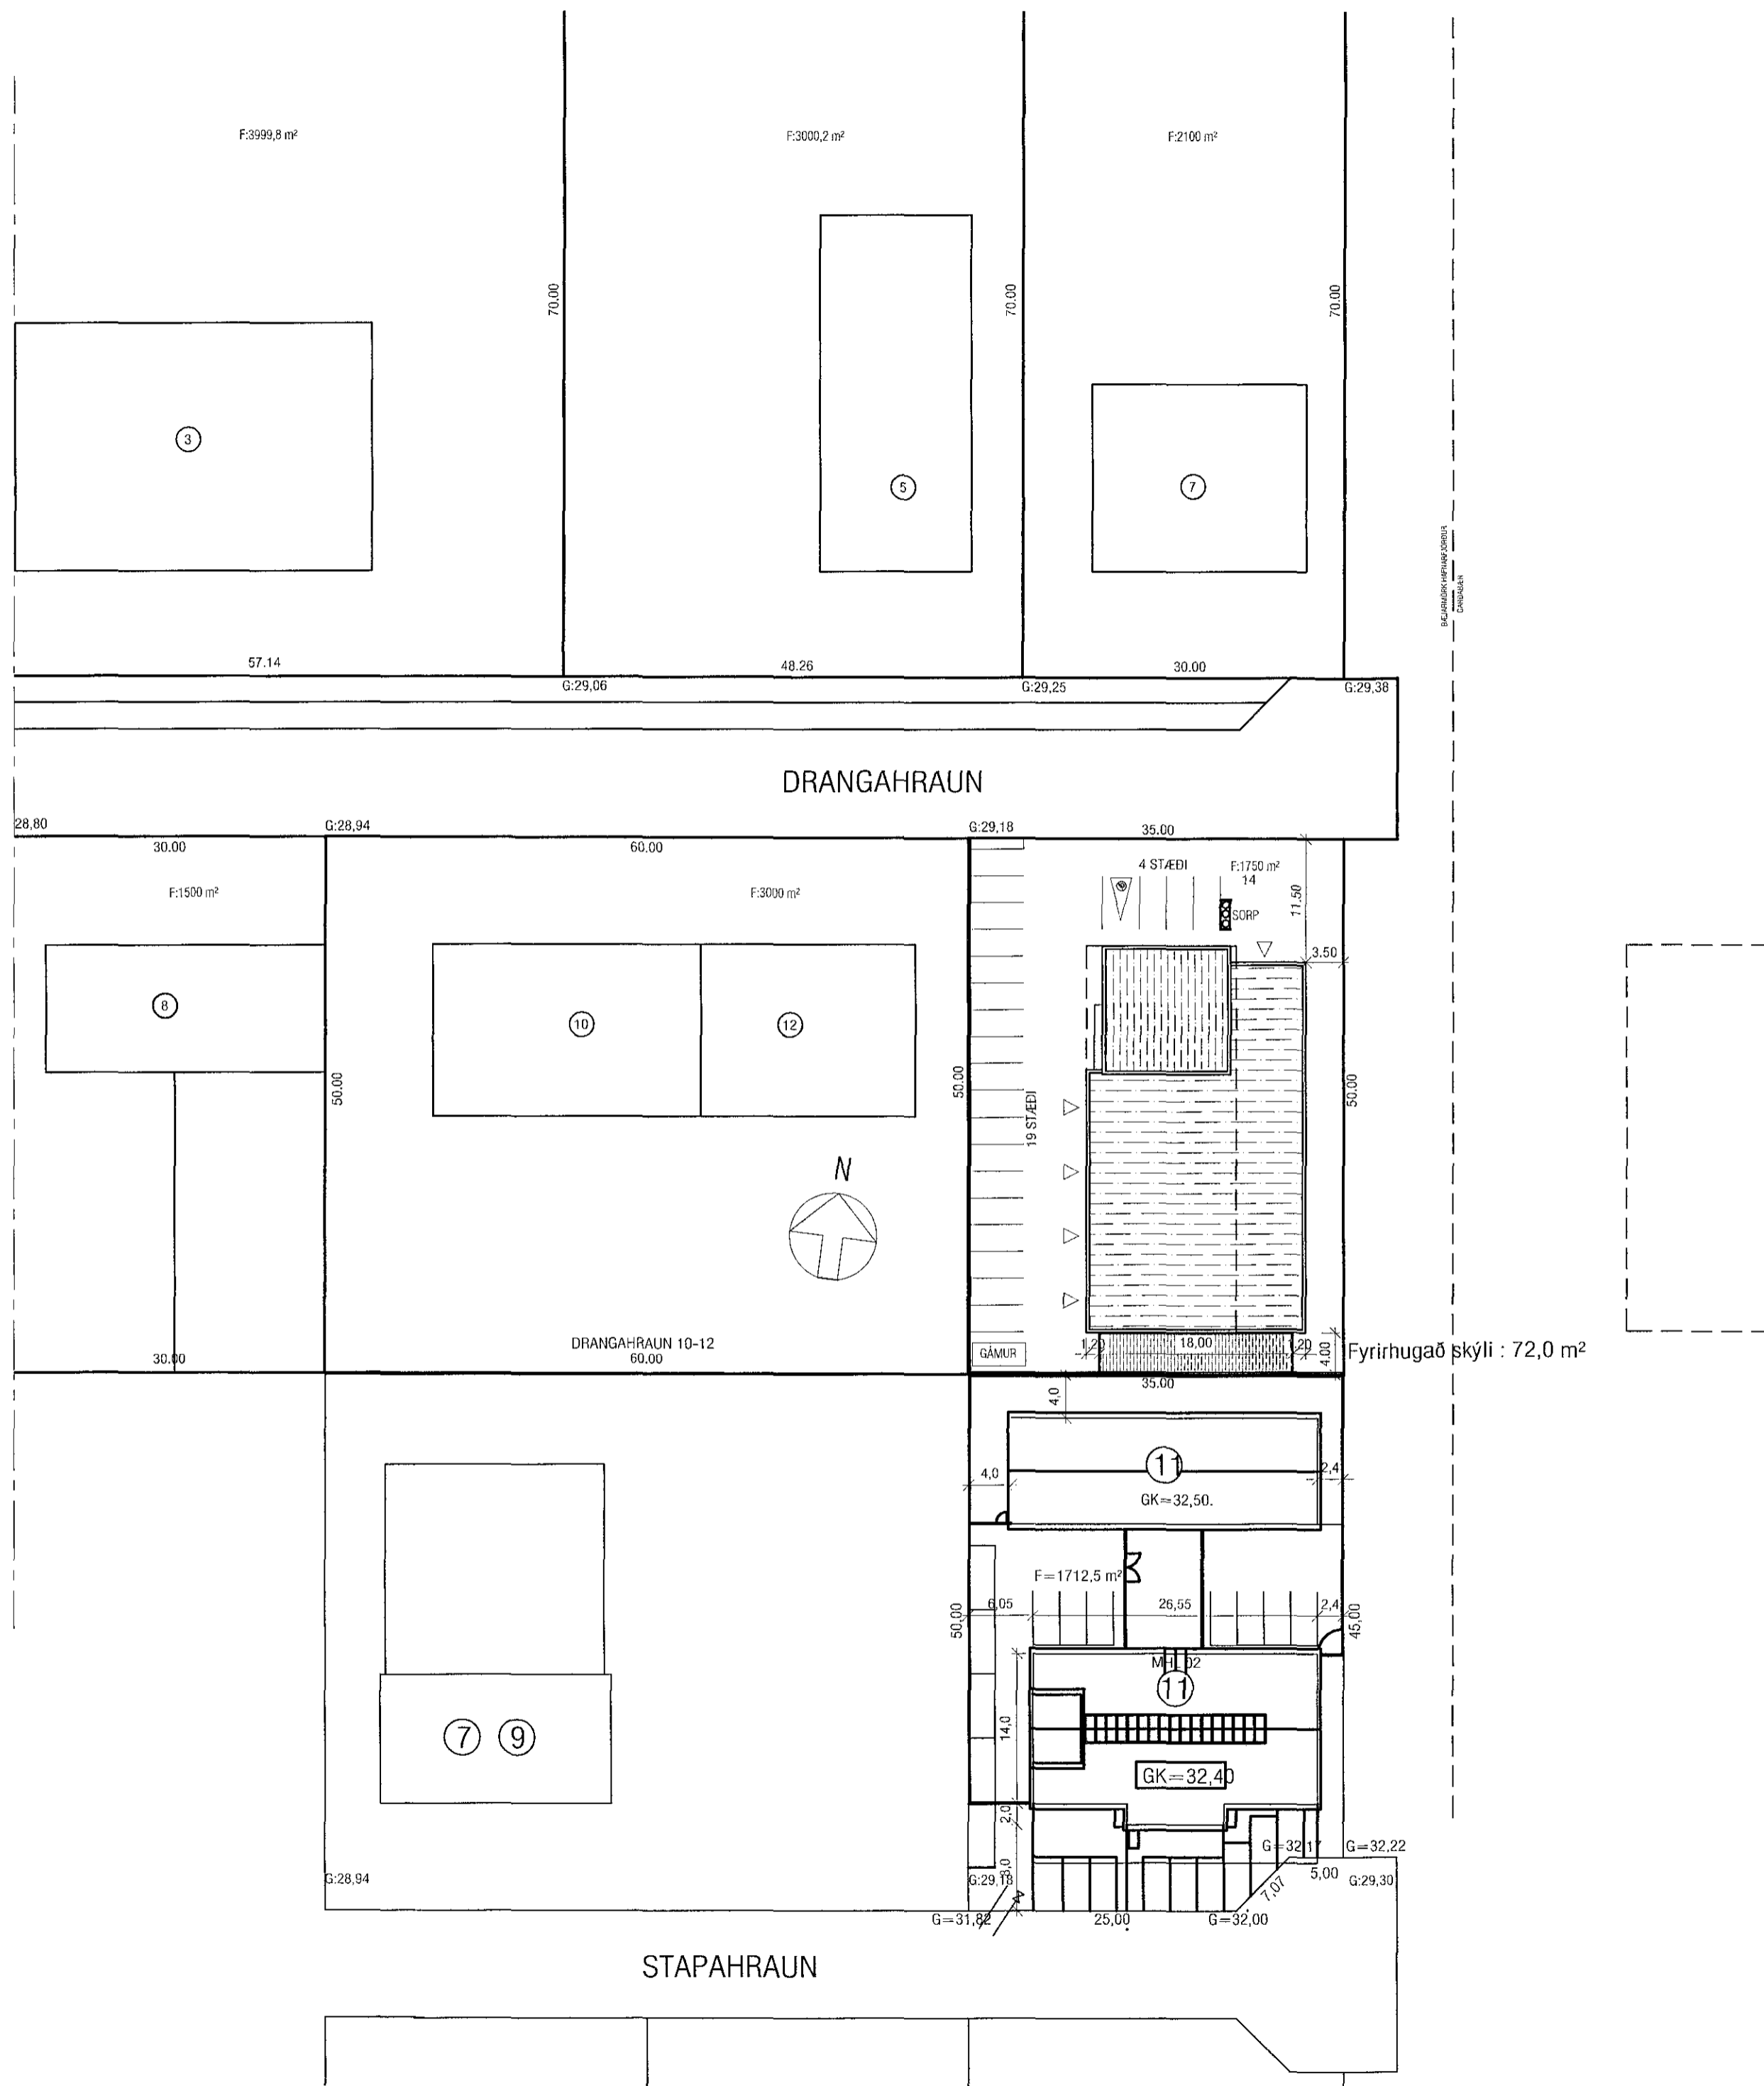

Fyrirhugað skýli : 72,0 m<sup>2</sup>

Breyting: 29.07.2014:  
Húseigandi óskar eftir samþykki bæjaryfirvalda fyrir byggingu skýlis í lokunartlokki B. Gert er ráð fyrir að skýlið verði staðsett við lóðarmörk að sunnanverðu, þ.e. á milli húsanna við Drangahraun 14, annarsvegar og Stapahrauns 11 hinsvegar. Nú þegar liggur fyrir samþykki húseiganda Stapahrauns 11 fyrir skýli þessu, einsog það er sýnt á uppdætti hér til hliðar, enda verði allur frágangur skýlisins í fullu samræmi við núgildandi kröfur um eldvarnir í byggingum.

Gert er ráð fyrir að skýlið verði óupphitað.

STÆRÐ SKÝLIS : 72,0 m<sup>2</sup>.

<p><b>VEKTOR</b> - hönnun og ráðgjöf - Hamraborg 11, 200 Kóp, s: 554-6650 / 897-5363</p>		<p>Sigurður Halsteinsson Byggingatæknifræðingur Kl. 030659-7749 email: sigurdur@vektor.is</p>		<p>DRANGAHRAUN 14, HAFNARFIRÐI AFSTÖÐUMYND mkv. 1/500</p>	
Teikn. nr.	Tilvísun á teikningu	Úr.	Dags.	Hannað	Teiknað
Samþykki				SH	SH
Dagsetning		Verk nr.	Mælikvarði	Teikn. nr.	
29.07.2014			1/500	AF-01	