




Samþykkt þann

21 JAN 2015

Byggingafulltrúinn í Hafnarfirði
F.Í. Siguður Steinar Jónsson



SNID A-A

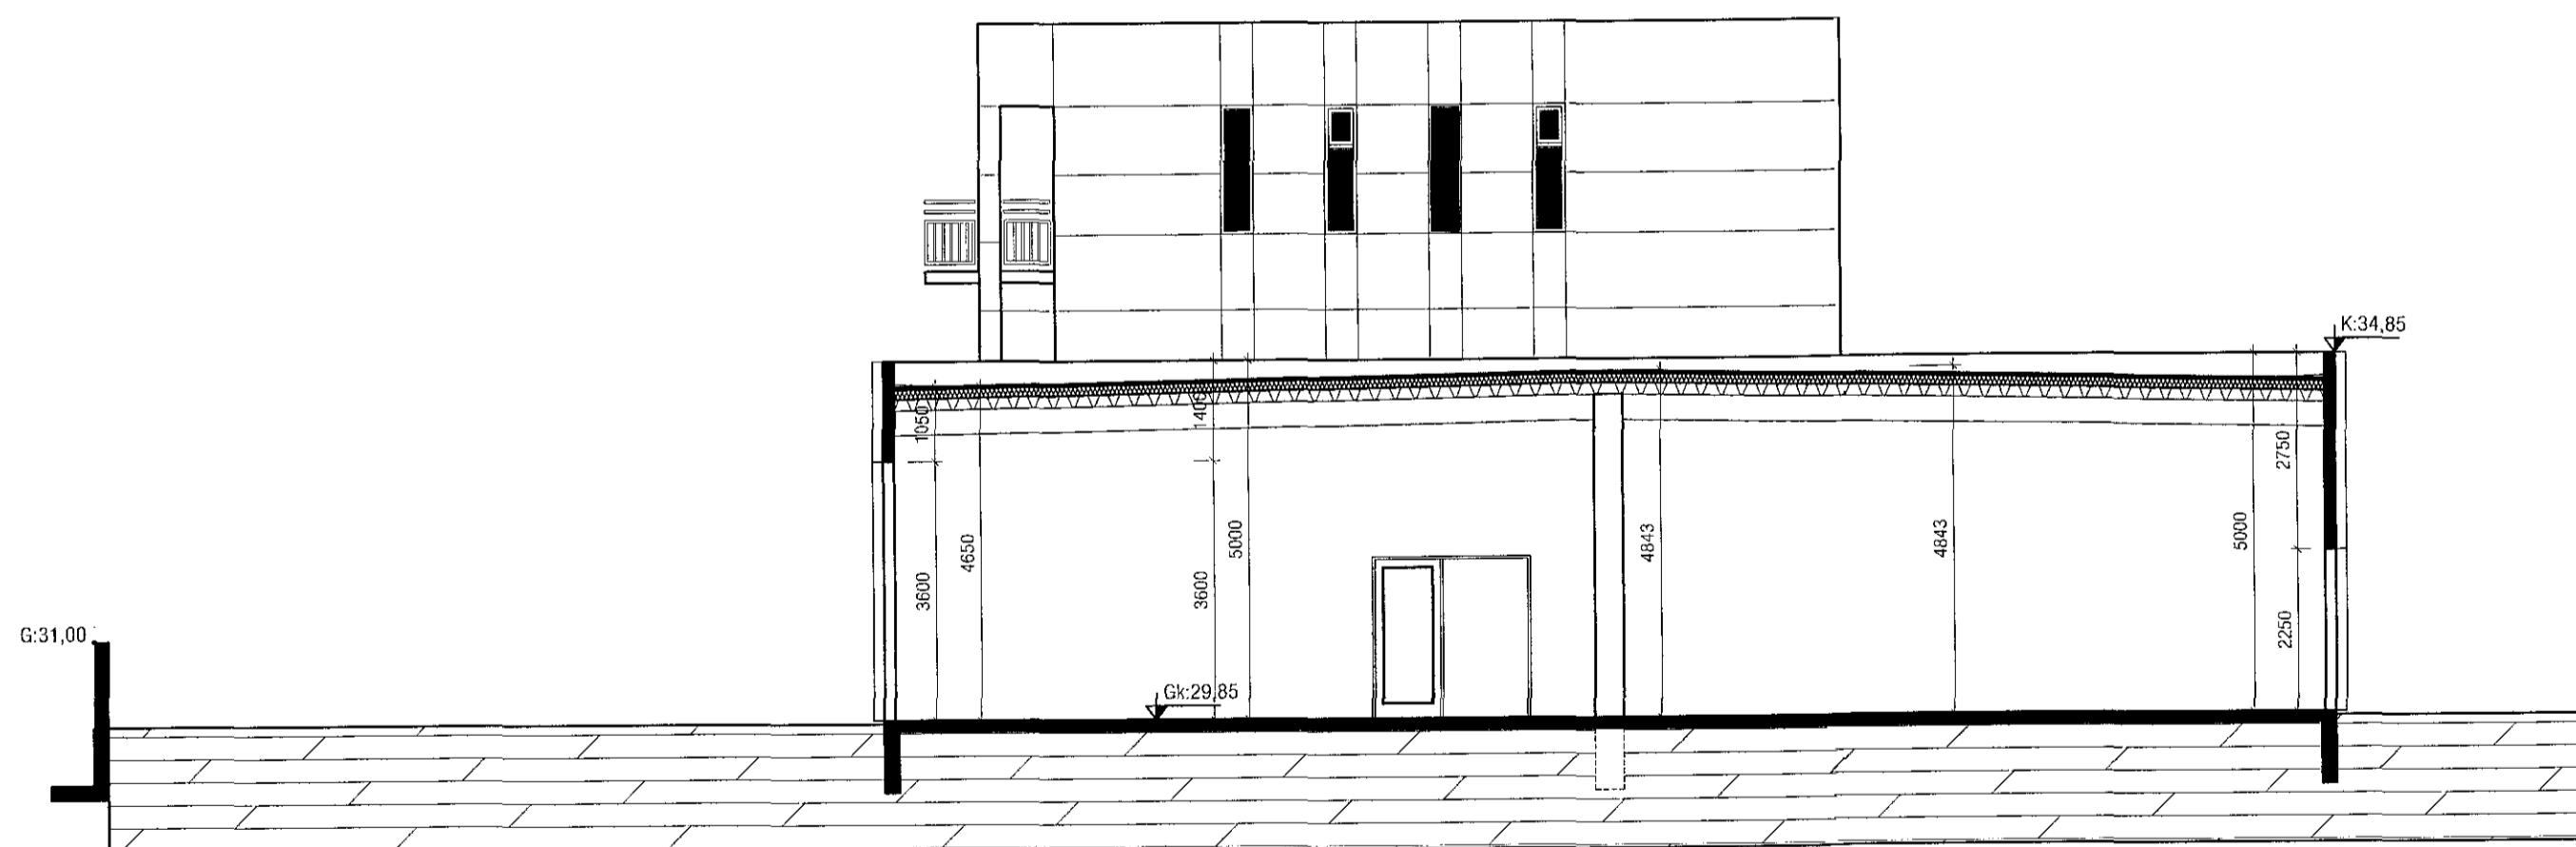

SNID B-B

Breyting 3: 03.02.2010:
Innra skípulagi 2. og 3. hæðar breytt. Snid B-B skv. því.
Breyting 4: 20.08.2014.
Skýli byggt við suðurnlið húss.
Stoðveggir settir við lóðarmörk vestan og sunnan megin við hús.

VEKTOR
- hönnun og ráðgjöf -
Nybýlavegi 6, 200 Kópavogi.

Ríkhartður Oddsson
byggingarfræðingur
Kl. 270261-5159
sími: 554-0050 fax: 554-6669.

DRANGAHRAUN 14, HAFNARFIRÐI
SNID A-A / B-B

Teikn. nr. Tilvísunir teikningu
Samþykkt

Br. Dags.

Hámað	Jón H. Hlögversson	Teiknað	JHH
Dagsetning	04.05.05	Verk nr.	A-05-01-02
Mælikvarði	1:100	Teikn. nr.	A04