





Samþykkt þann

21 JAN 2015

Byggingafulltrúinn í Hafnarfirði
F.h. Sigurður Steinar Jónsson

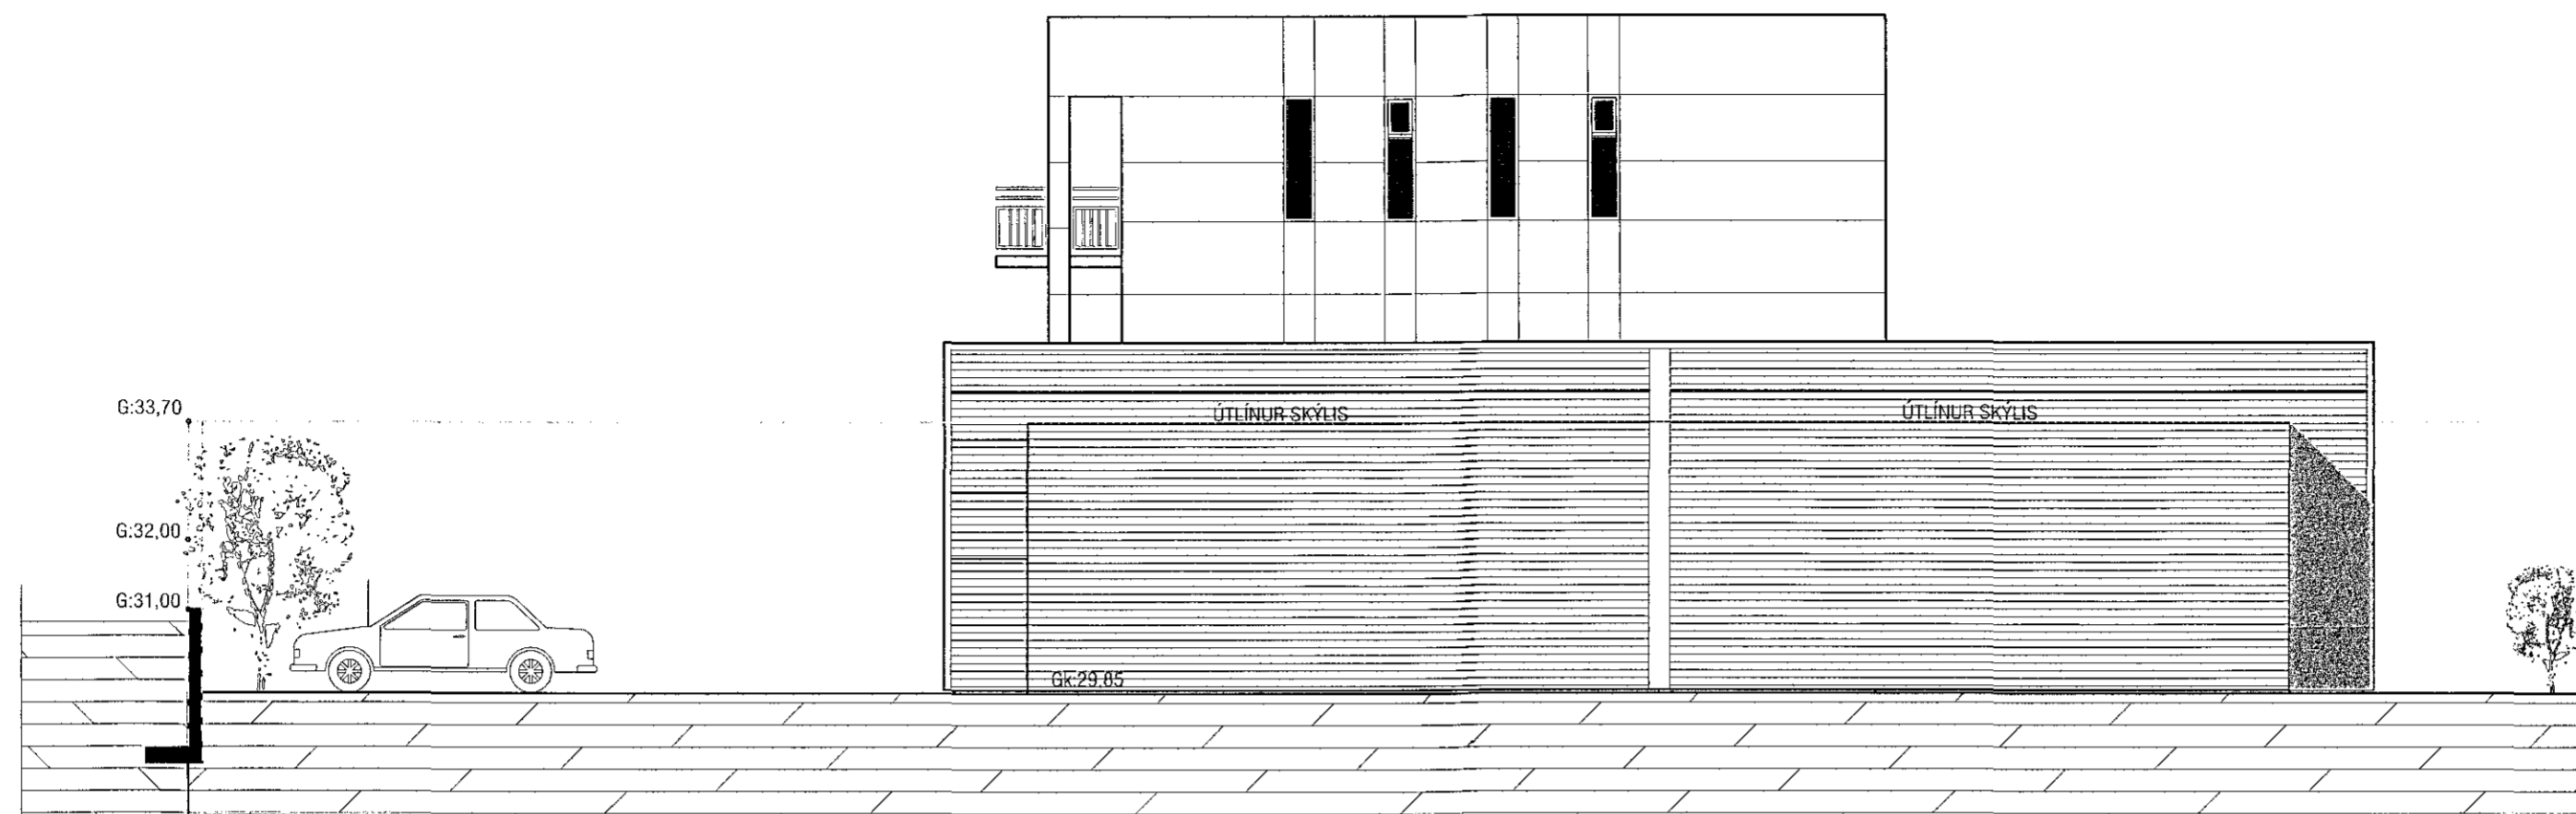

ÚTLIT SUÐUR

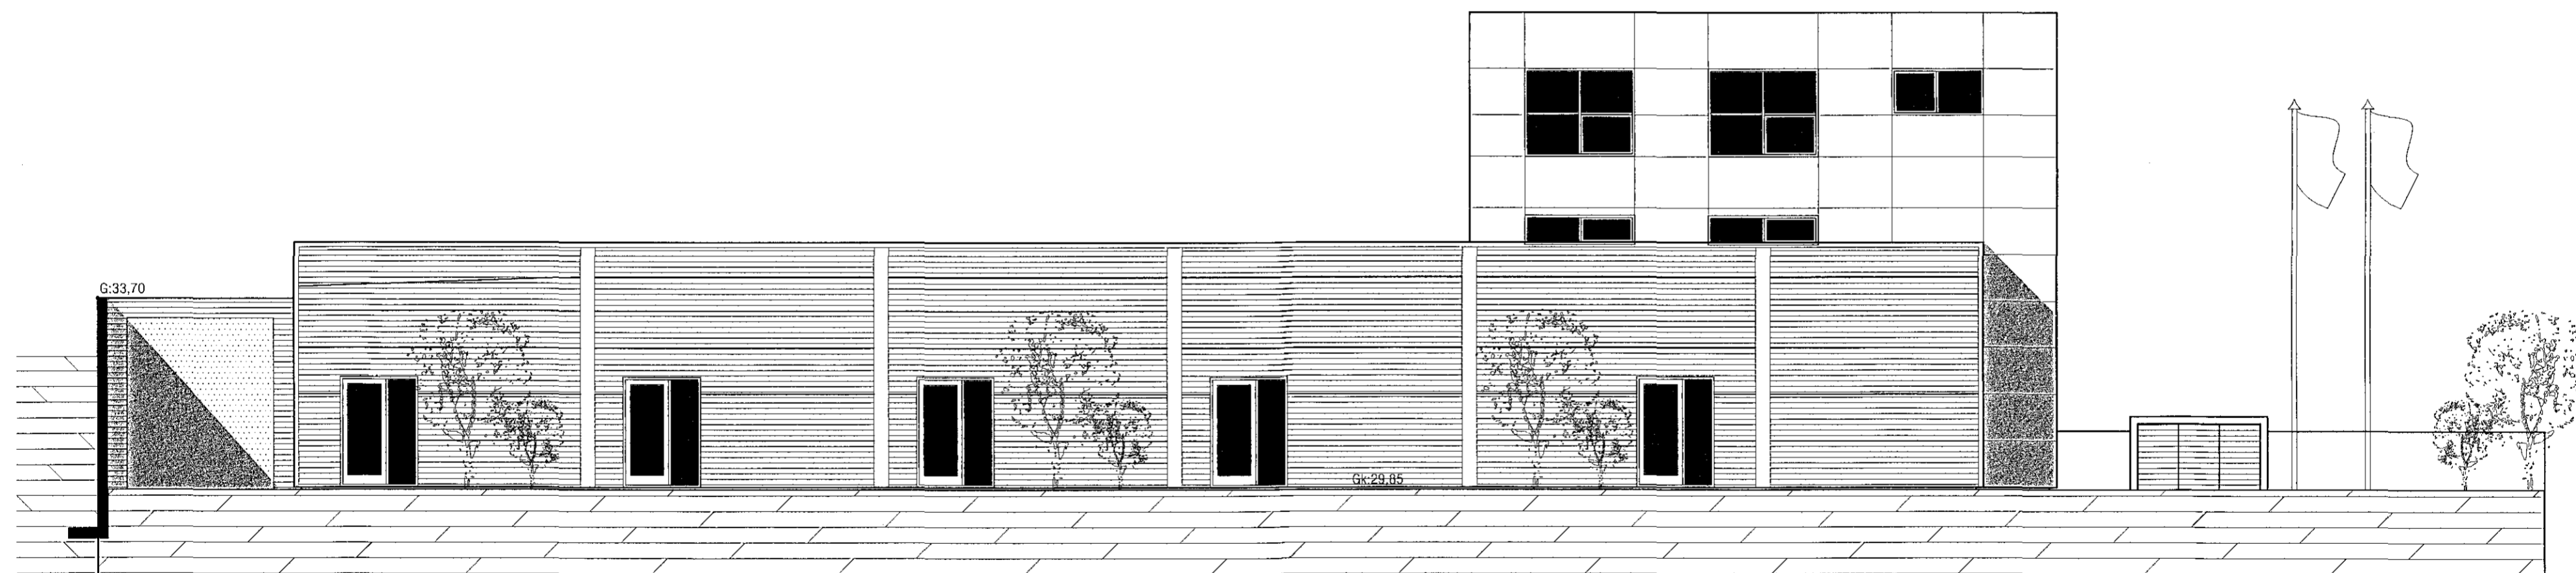

ÚTLIT AUSTUR

Breyting 1: 03.02.2010:
Gluggum bætt við á 2.hæð austurhlíðar.
Breyting 2: 20.08.2014.
Skýli byggt við suðurhlíð húss.
Stoðveggir settir við lóðarmörk vestan og sunnan megin við hús.

VEKTOR
- hönnun og ráðgjöf -
Nýbýlavegi 6, 200 Kópavogi.

Ríkharður Oddsson
byggingafræðingur
Kl. 270261-5159
sími: 554-6650 fax: 554-6668.

DRANGAHRAUN 14, HAFNARFIRÐI
ÚTLIT AUSTUR OG SUÐUR

Teikn. nr. Tilvisun teikningu

Samþykkt

Br. Dags.

Hannað

Jón H. Hlößversson

04.05.05

Verk nr. A-05-01-02

Mælikvæði 1:100

Teikn. nr. A05

Teiknað

JHH