



Samþykkt þann

21 JAN 2015

Byggingafultrúinn í Hafnarfirði  
F.h. Sigurður Steinar Jónsson

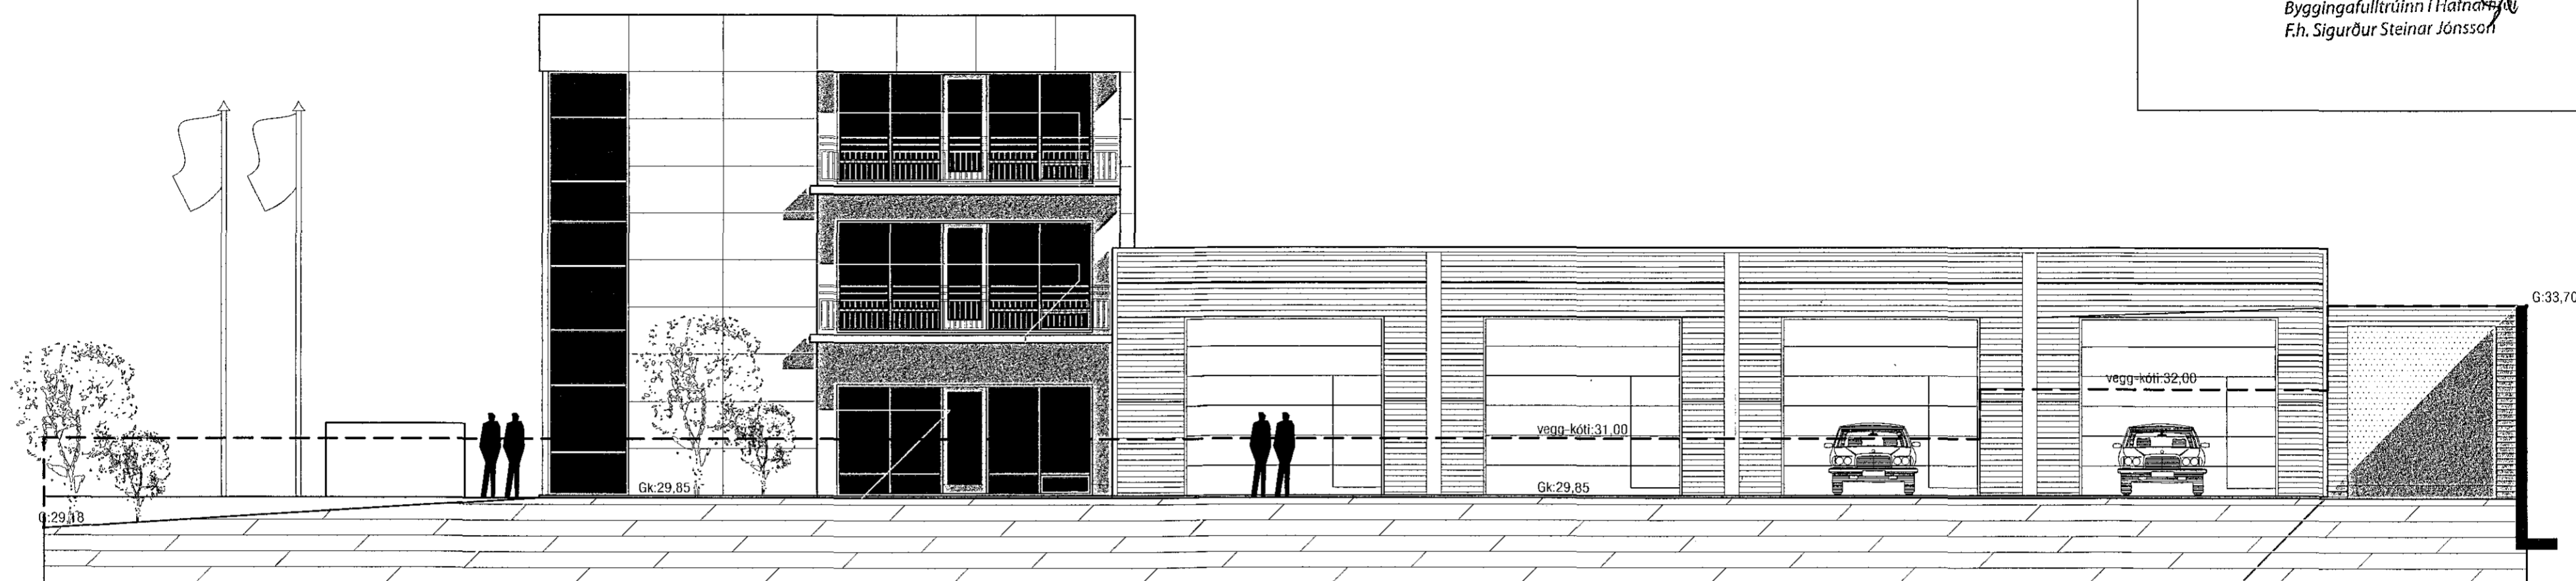

ÚTLIT VESTUR

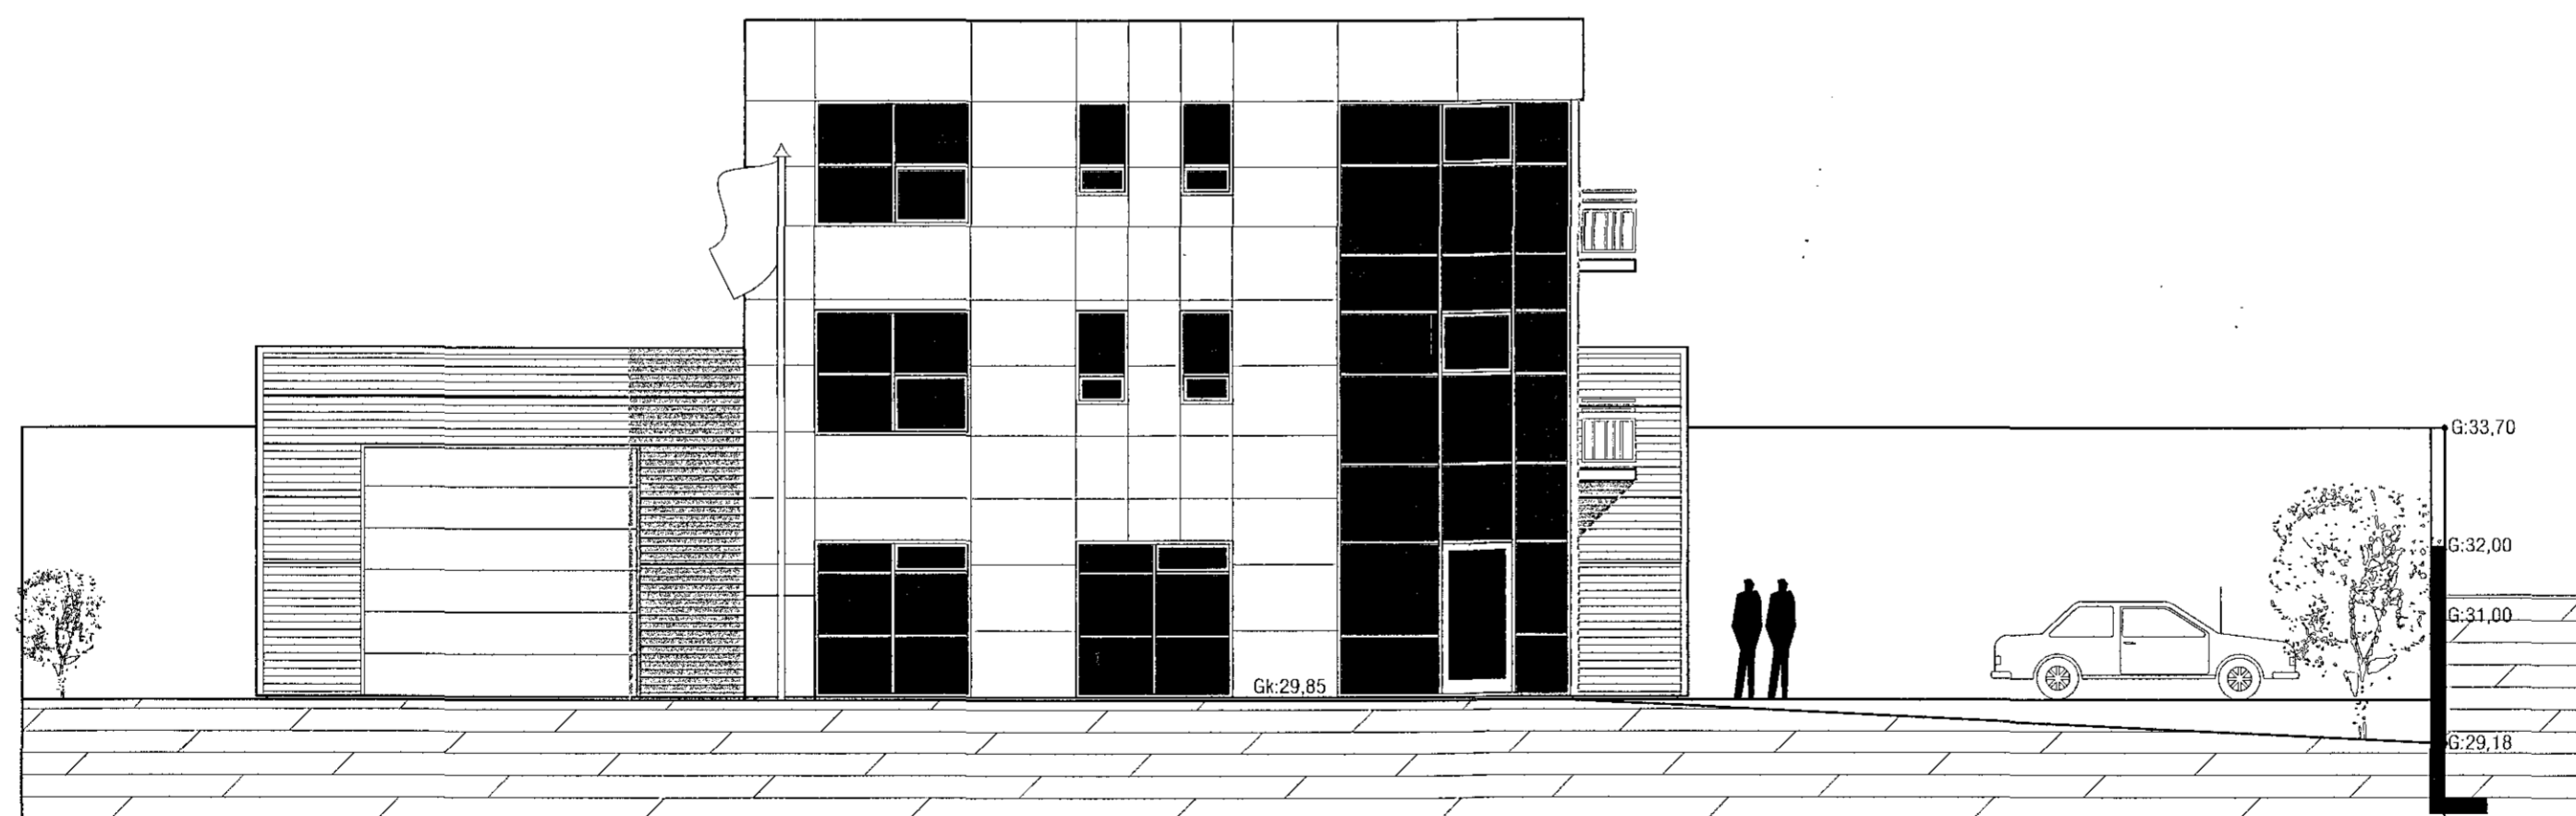

ÚTLIT NORÐUR

Breyting 1: 20.08.2014.  
Skýli byggt við suðurhlé húss.  
Stöðveggir settir við lóðarmörk vestan og sunnan megin við hús.

**VEKTOR**  
- hönnun og ráðgjöf -  
Nybýlavegi 6, 200 Kópavogi.

Ríkharður Oddsson  
byggingafræðingur  
Kt. 270281-5159  
sími: 554-6650 fax: 554-6669.

DRANGAHRAUN 14, HAFNARFIRÐI  
ÚTLIT VESTUR OG NORÐUR

Teikn. nr.

Tilvísun á teikningu

Samþykkt

Út.

Dags.

Hannað

Jón H. Hlóðversson

Teiknað

JHH

Dagsetning

04.05.05

Verk nr.

A-05-01-02

Mælikvarði

1:100

Teikn. nr.

A06