

26 NOV 2014

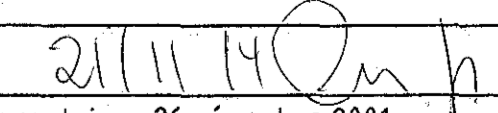
 Byggingafulltrúinn í Hafnarfirði
 F.h. Sigurður Steinar Jónsson

Skráningartafla: Hörgsholt 13 Hafnarfirði.					Skrásetjari: Sigurður Þorvarðarson												
Landnúmer: 121241					Kennitala: 141250-4189												
Matshlutanúmer: 01					Utgáfa: 4.01b Dags.: 6.11.2014												
Uppskipting og lýsing					Stærðir												
D0	D1	D2	D3	D4	D5	D5M	D6	D7	D8	D9	D10a	D10b	D11	D12	D16	D17	
Lokun	Rými hæð-röð	Notkun texti	Höfuð- flokkun	Eignar- hald	Botnflötur m ²	Milliflötur m ²	Stigar m ²	Op m ²	Brúttóflötur m ²	Brúttóflötur sh < 1,8	Salarhæð min	Salarhæð max	Brúttó rúmmál m ³	Nettóflötur m ²	Birt flatarmál m ²	Reiknitala skiptarúmmáls	Skipta- rúmmál m ³
		Matshluti			239,2	0,0	5,0	5,2	234,0	0,0			768,9	195,6	234,0		623,728
		Botn											23,9				
	01	1. hæð			119,6	0,0	5,0	0,0	119,6	0,0			322,9	97,9	119,6		
A	0101	Íbúð	N	0201	119,6		5,0		119,6		2,70	2,70	322,9	97,9	119,6	2,70	264,330
	02	2. Hæð			119,6	0,0	0,0	5,2	114,4	0,0			422,1	97,7	114,4		
A	0201	Íbúð	N	0201	86,7			5,2	81,5		3,00	4,12	306,2	69,4	81,5	3,53	244,982
A	0202	Bifreiðageymsla	B	0202	32,9				32,9		3,00	4,12	115,9	28,3	32,9	3,52	99,616
C	0203	Svalir	S	0201	14,8				14,8							1,00	14,800
Athugasemdir																	
Bifreiðageymsla merkt 02-02 tilheyrir íbúð merkt 02-01.																	
Sameignir sumra																	
Eignarhald																	
	Eignar- hald	Notkun texti	Birt flatarmál m ²	Skiptarúmmál Séreign m ³		Séreign og sameign m ³											
	0201	Íbúð	201,1	524,112	524,112												
	0202	Bifreiðageymsla	32,9	99,616	99,616												
		Alls	234,0	623,728	623,728												

HÖRGSHOLT 13 HAFNARFIRÐI.

 Sigurður Þorvarðarson byggingafræðingur bfi.
 Teiknistofan Strandgötu 11 220 Hafnarfirði.

Sími: 5651510. Netfang: teiknistofan@islandia.is

Skýringar:	Aðaluppdráttur.
Teikning:	SKRÁNINGARTAFLA
Mælikvarði:	
Undirskrift:	
Blað nr: 4 af 4.	Dagsetning: 26 nóvember 2001.
Breytt: JUNKA SKIPLAGI, PAKKANTÍ OG TRÖPPUM Á LÖB BREYTT 21.11.2014	