

Norð-Austur



Suð-Vestur


Skráningartafla: Hringhella 9, Hafnarfirði.				Skrásetjari: Pétur Vilberg Guðnason													
Landnúmer: 188812				Kennitala: 051163-2739													
Matshlutanúmer: 01				Útgáfa: 4.01t Dags: 11.9.2014													
Uppskipting og lýsing				Stærðir													
D0	D1	D2	D3	D4	D5	D5M	D6	D7	D8	D9	D10a	D10b	D11	D12	D16	Reiknitala	D17
Lokun	Rými hæð-röð	Notkun texti	Höfuð-flokkun	Eignar-hæð	Botnflotur m²	Milliflotur m²	Stigar m²	Op m²	Bruttoflotur m²	Bruttoflotur sh < 1,8	Salarhæð mín	Salarhæð max	Brúttó rúmmál m³	Nettóflotur m²	Birt flatarmál m²	Reiknitala skiptarúmmála	Skipta-rúmmál m³
		Matshluti			1.276,5	410,2	14,8	13,3	1.673,4	0,0			6.968,6	1.607,6	1.673,4		6.378,962
		Botn											255,3				
	01	1. hæð			1.276,5	410,2	14,8	13,3	1.673,4	0,0			6.713,3	1.607,6	1.673,4		
A	0101	Skrifstofur	N	0101	504,2				504,2		2,80	4,75	1.886,4	461,0	504,2	3,74	1.724,140
A	0102	Geymsla	N	0101	129,5		3,7		129,5		5,25	6,84	941,5	129,6	129,5	7,00	907,200
A	0103	Verkstæði	N	0101	182,6		3,7		182,6		5,25	6,84	1.103,7	177,0	182,6	6,04	1.069,080
A	0104	Verkstæði	N	0101	182,6		3,7		182,6		5,25	6,84	1.103,7	177,0	182,6	6,04	1.069,080
A	0105	Verkstæði	N	0101	156,7		3,7		156,7		5,25	6,84	1.084,6	150,9	156,7	6,92	1.044,228
A	0106	Verkstæði	N	0101	54,2				54,2		3,25	3,25	176,2	51,8	54,2	3,25	168,350
A	0107	Geymsla	N	0101	66,7				66,7		5,25	6,84	417,3	63,4	66,7	6,26	396,884
A	0108	Milliflot/geymsla	N	0101		88,5			88,5		2,00	3,59		88,5	88,5		
A	0109	Milliflot/geymsla	N	0101		88,5			88,5		2,00	3,59		88,5	88,5		
A	0110	Milliflot/geymsla	N	0101		89,4		10,3	79,1		2,00	3,59		79,1	79,1		
A	0111	Milliflot/geymsla	N	0101		119,7		3,0	116,7		2,00	3,59		116,7	116,7		
A	0112	Milliflot/geymsla	N	0101		24,1			24,1		3,30	3,94		24,1	24,1		

Athugasemdir


- Breytingar frá skráningu 19.01.2001 felst í eftirfarandi:
- 1) Skrifstofurými (0101) er stækkað inn í rými 0102 og 0102 er minnkað sem því nemur
  - 2) Heiti á rýmum í iðanaðarhluta er breytt
  - 3) Stærðir á millirýmum 0108-0111 eru leiðréttar miðað við fyrri skráningu, (nettóstærð skv. gr. 5.1.1)
  - 4) Millirými 0112 hefur bæst við

Sameignir summa

Eignar-hald	Notkun texti	Birt flatarmál m²	Skiptarúmmál Sreign m³	Sreign og sameign m³
0101	Skrifstofur	1.673,4	6.378,962	6.378,962
	Alls	1.673,4	6.378,962	6.378,962

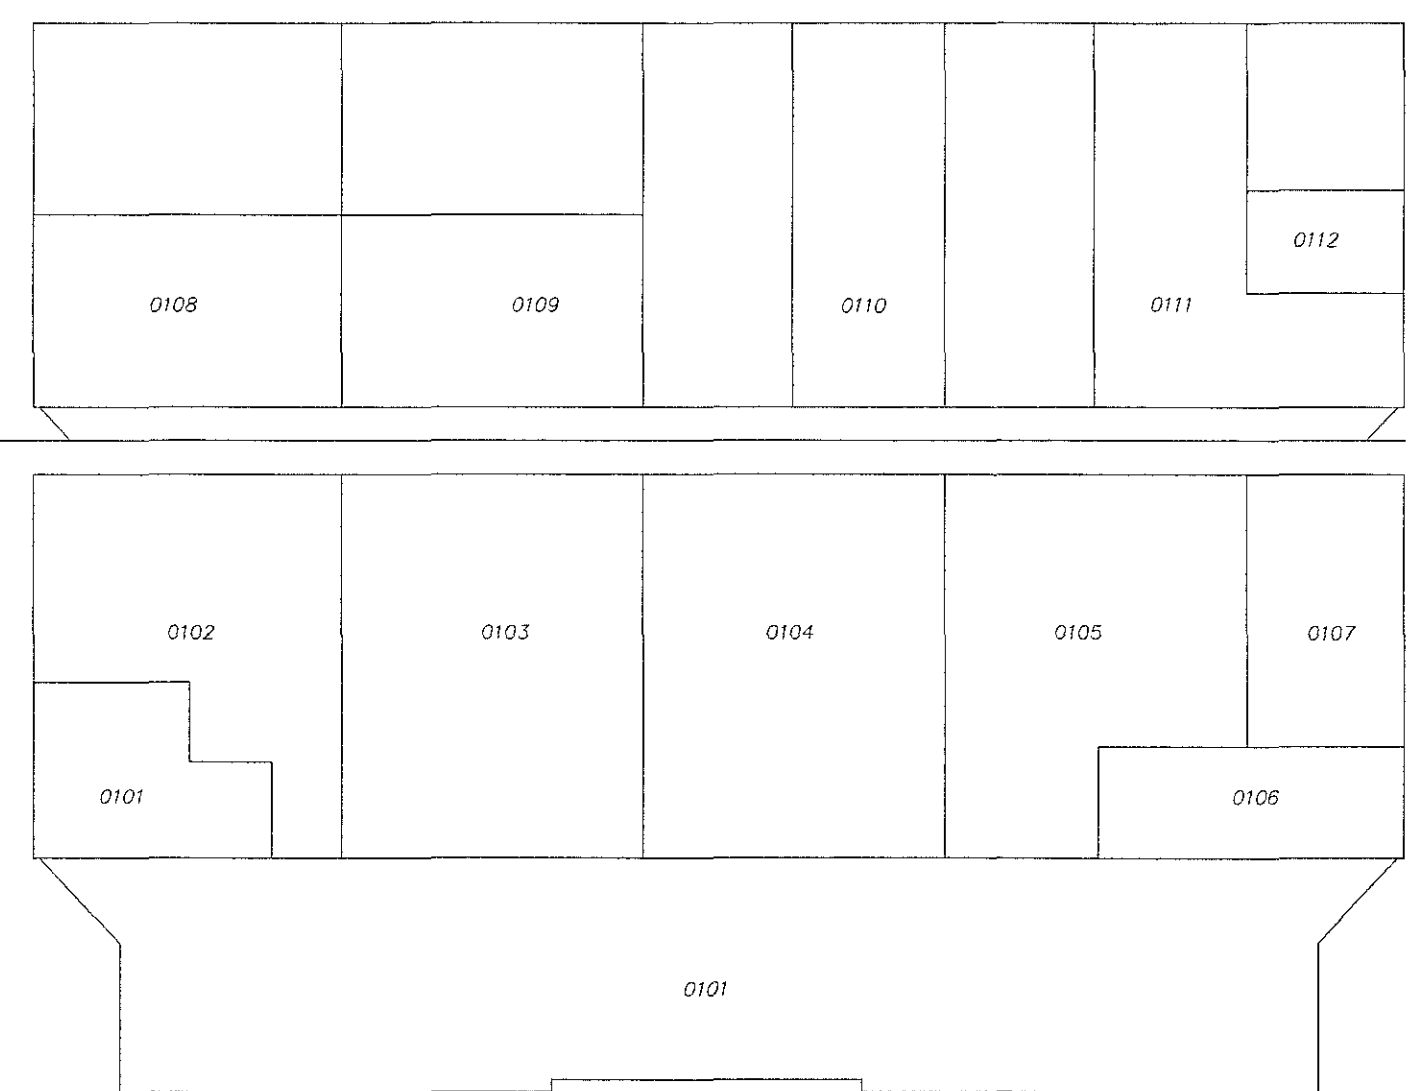

Afmörkun rýma

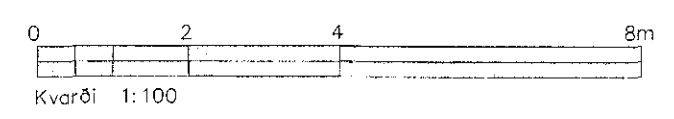

11.09.14	Reyndartekning	PVG
22.05.01	Brunamál og loftpressulefa bætt við	SG
19.1.01	skráningartafla	SG
14.12.00	Brunamál	SG
daga	breyting	inofn

<b>Strendingur ehf.</b> Verkfræðisjónusta Reykjavíkurvegur 48 - 220 Hafnarfjörður sími 565 5840, fax 565 5841		Hringhella 9, Hafnarfirði Útlit og skráningartafla	
Hofnarfirði 11.09.2014 <i>Þorvaldur Sigvaldsson</i> Ásmundur Sigvaldsson t. 240545-4119	hannað: AS dagsetning: okt. 2000	teiknað: JW teikn. nr.: 102	yfirloð: matikvarði: 1:100 A1