


Norð-Austur

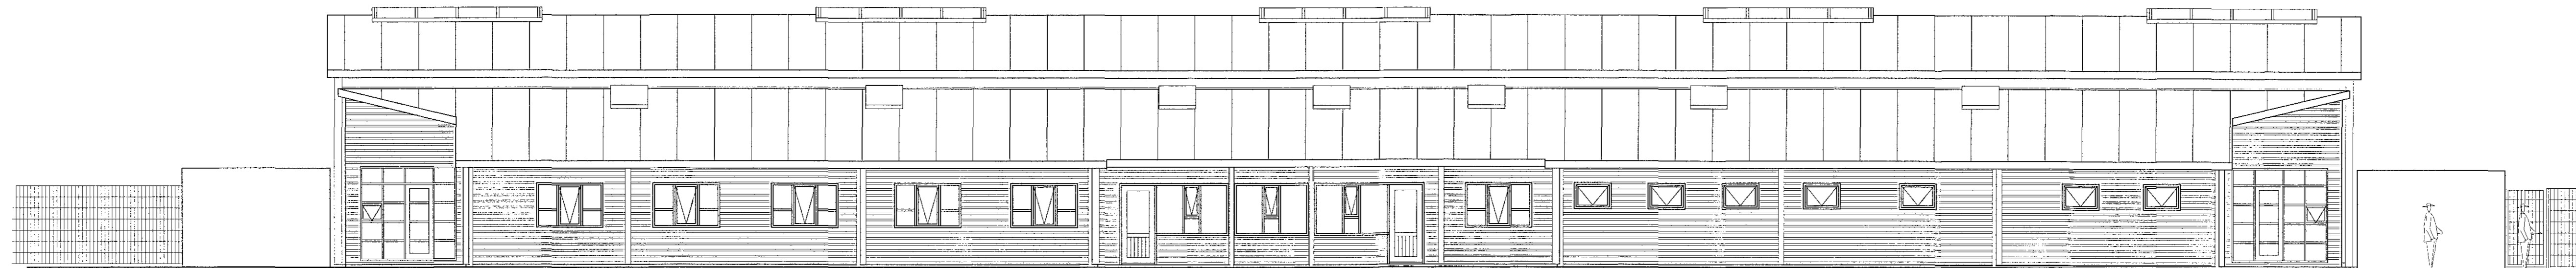

Suð-Vestur

Skráningartafla: Hringhella 9, Hafnarfirði.
Landnúmer: 188812
Matshlutanúmer: 01
Útgáfa: 4.01t
Skrásetjari: Pétur Vilberg Guðnason
Kennitala: 051163-2739
Dags: 10.10.2014


Uppskipting og lýsing					Stærðir													
D0	D1	D2	D3	D4	D5	D6	D7	D8	D9	D10a	D10b	D11	D12	D16	D17			
Lokun	Rými hæð-röð	Nokun texti	Héfu-flokkun	Eignar-hald	Botnflatur m ²	MSM Milliflatur m ²	Silgar m ²	Op m ²	Brúttóflatur m ²	Brúttóflatur sh < 1,8 m ²	Salarhæð mín	Salarhæð max	Brúttó rúmmál m ³	Nettóflatur m ²	Birt flatarmál m ²	Reknilata skiptarúmmál m ³	Skiptarúmmál m ³	
Matshluti					1.276,5	404,1	14,8	5,9	1.674,7	0,0				6.968,6	1.608,9	1.674,7		6.378,962
Botn					255,3													
1. hæð					1.276,5	404,1	14,8	5,9	1.674,7	0,0				6.713,3	1.608,9	1.674,7		
A	0101	Skrifstofur	N	0101	504,2				504,2		2,80	4,75	1.886,4	461,0	504,2	3,74	1.724,140	
A	0102	Geymsla	N	0101	129,5		3,7		129,5		5,25	6,84	941,5	129,6	129,5	7,00	907,200	
A	0103	Verkstæði	N	0101	182,6		3,7		182,6		5,25	6,84	1.103,7	177,0	182,6	6,04	1.069,080	
A	0104	Verkstæði	N	0101	182,6		3,7		182,6		5,25	6,84	1.103,7	177,0	182,6	6,04	1.069,080	
A	0105	Verkstæði	N	0101	156,7		3,7		156,7		5,25	6,84	1.084,6	150,9	156,7	6,92	1.044,228	
A	0106	Verkstæði	N	0101	54,2				54,2		3,25	3,25	176,2	51,8	54,2	3,25	168,350	
A	0107	Geymsla	N	0101	66,7				66,7		5,25	6,84	417,3	63,4	66,7	6,26	396,884	
A	0108	Milliflo/geymsla	N	0101		90,3			90,3		2,00	3,59		90,3	90,3			
A	0109	Milliflo/geymsla	N	0101		88,5			88,5		2,00	3,59		88,5	88,5			
A	0110	Milliflo/geymsla	N	0101		85,1		2,9	82,2		2,00	3,59		82,2	82,2			
A	0111	Milliflo/geymsla	N	0101		116,1		3,0	113,1		2,00	3,59		113,1	113,1			
A	0112	Milliflo/geymsla	N	0101		24,1			24,1		3,30	3,94		24,1	24,1			

Athugasemdir


- Breytingar frá skráningu 19.01.2001 felst í eftirfarandi:
- 1) Skrifstofurni (0101) er stækkað inn í rými 0102 og 0102 er minnkað sem því nemur
 - 2) Helli á rýmum í ónaðarluta er breytt
 - 3) Stærðir á millirýmum 0108-0111 eru leiðréttar miðað við fyrri skráningu, (nettóstærð skv. gr. 5.1.1)
 - 4) Millirými 0112 hefur bæst við

Sameignir summa

Eignar-hald	Nokun texti	Skiptarúmmál		
		Birt flatarmál m ²	Séreign m ³	Séreign og sameign m ³
0101	Skrifstofur	1.674,7	6.378,962	6.378,962
	Alls	1.674,7	6.378,962	6.378,962

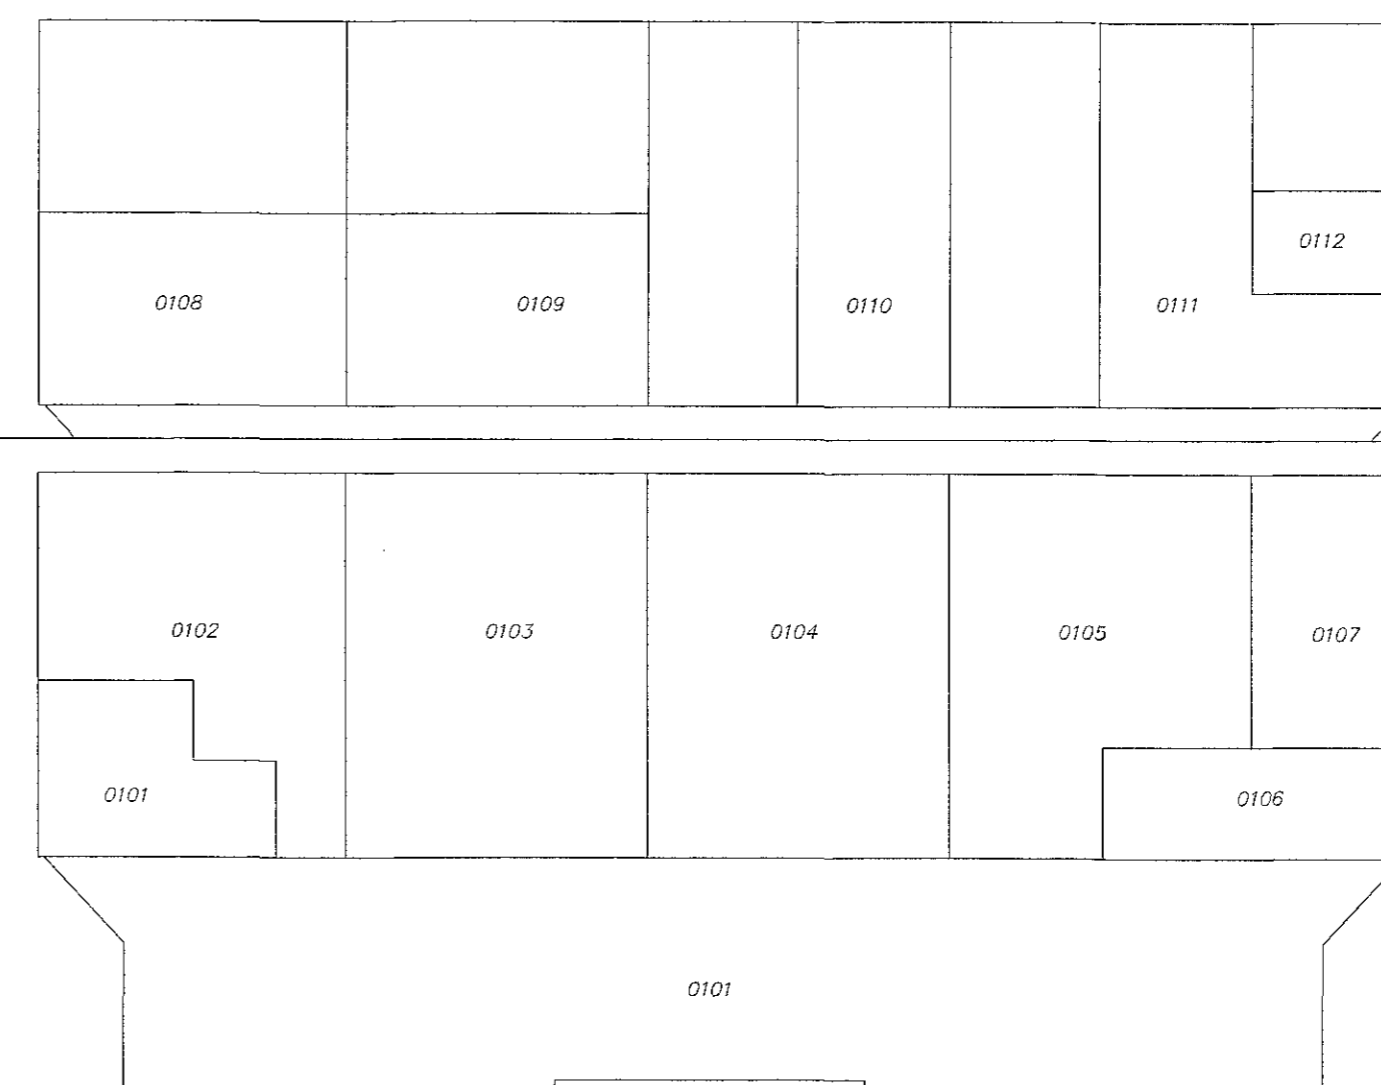

Afmörkun rýma

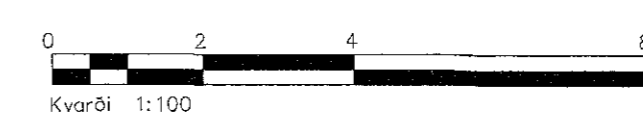

10.10.14	Skráningartafla leiðrétt	PVG
11.09.14	Reyndartekning	PVG
22.05.01	Brunamál og loftþræskuleifa bætt við	SG
19.1.01	Skráningartafla	SG
14.12.00	Brunamál	SG
	daga breyting	nafn

Hringhella 9, Hafnarfirði		Útlit og skráningartafla	
Strendingur ehf. Verkfæðibjónustufélag Reykjavíkaregur 68 - 220 Hafnarfirðir Sími 565 5640, Faxi 565 5641			
Hafnarfirði 10.10.2014	hannað: AS	teiknað: JW	yfirforð:
Ásmundur Sigvaldsson	dagsetning: Okt. 2000	teikn. nr: 102	málkvarði: 1:100 A1