Skráningartafla:	Hvaleyrarbraut 29	Hafnarfirði.			Skrásetjari: Jón Guðmundsson arkitekt												
Landnúmer:	174223				Kennitala: 3105512559												
Matshlutanúmer:	01				Útgáfa: 4.01	Dags.: 10.-8.-2014											
Uppskipting og lýsing					Stærðir												
D0	D1	D2	D3	D4	D5	D6M	D6	D7	D8	D9	D10a	D10b	D11	D12	D16		D17
Lóðar-	Fjöldi hæða/-vída	Notkun lands	Hlöðu-flokkun	Eignar-hald	Brúttóflatur m²	Mælieiður m²	Stigar m²	Op m²	Brúttóflatur m²	Brúttóflatur skv. < 1,8	Sérafnota-flötur	Sérafnota-mas	Brúttó rúmmál m³	Nettóflatur m²	Brl. flatarmál m²	Reiknistaða skýrslumanns	Skráð rúmmál m³
		Matshluti			1.265,6	0,0	0,0	0,0	1.265,6	0,0			6.159,1	1.161,2	1.260,0		5.523,100
		Botn											127,1				
	01	**1. hæð**			635,6	0,0	0,0	0,0	635,6	0,0			2.766,8	584,8	630,0		
A	0101	**Léttur-iðnaður.**	N	0101	105,0				105,0		4,40	4,40	462,0	93,5	105,0	4,40	411,400
A	0102	**Geymsl.- Lagerr.**	N	0102	105,0				105,0		4,40	4,40	462,0	98,4	105,0	4,40	432,960
A	0103	**Geymsl.- Lagerr.**	N	0103	105,0				105,0		4,40	4,40	462,0	98,4	105,0	4,40	432,960
A	0104	**Léttur-iðnaður.**	N	0104	105,0				105,0		4,40	4,40	462,0	93,5	105,0	4,40	411,400
A	0105	**Geymsl.- Lagerr.**	N	0105	105,0				105,0		4,40	4,40	462,0	98,4	105,0	4,40	432,960
A	0106	**Geymsl.- Lagerr.**	N	0106	105,0				105,0		4,40	4,40	462,0	98,4	105,0	4,40	432,960
A	0107	**Inntaksklefi.**	T	X	5,6				5,6		2,60	2,60	14,8	4,2			
	02	**2. hæð**			630,0	0,0	0,0	0,0	630,0	0,0			3.244,2	576,4	630,0		
A	0201	**Léttur-iðnaður.**	N	0201	105,0				105,0		4,20	6,10	540,7	93,4	105,0	5,15	481,010
A	0202	**Léttur-iðnaður.**	N	0202	105,0				105,0		4,20	6,10	540,7	97,4	105,0	5,15	501,610
A	0203	**Léttur-iðnaður.**	N	0203	105,0				105,0		4,20	6,10	540,7	97,4	105,0	5,15	501,610
A	0204	**Léttur-iðnaður.**	N	0204	105,0				105,0		4,20	6,10	540,7	97,4	105,0	5,15	501,610
A	0205	**Léttur-iðnaður.**	N	0205	105,0				105,0		4,20	6,10	540,7	97,4	105,0	5,15	501,610
A	0206	**Léttur-iðnaður.**	N	0206	105,0				105,0		4,20	6,10	540,7	93,4	105,0	5,15	481,010

Athugasemdir

Samelgnir sumra

Eignarhald

Eignar-hald	Notkun lands	Nettó flatarmál m²	Skiptaréttarmál Séreign m²	Séreign og sameign m²
0101	**Léttur-iðnaður.**	105,0	411,400	411,400
0102	**Geymsl.- Lagerr.**	105,0	432,960	432,960
0103	**Geymsl.- Lagerr.**	105,0	432,960	432,960
0104	**Léttur-iðnaður.**	105,0	411,400	411,400
0105	**Geymsl.- Lagerr.**	105,0	432,960	432,960
0106	**Geymsl.- Lagerr.**	105,0	432,960	432,960
0201	**Léttur-iðnaður.**	105,0	481,010	481,010
0202	**Léttur-iðnaður.**	105,0	501,610	501,610
0203	**Léttur-iðnaður.**	105,0	501,610	501,610
0204	**Léttur-iðnaður.**	105,0	501,610	501,610
0205	**Léttur-iðnaður.**	105,0	501,610	501,610
0206	**Léttur-iðnaður.**	105,0	481,010	481,010
	Alls	1.260,0	5.523,100	5.523,100

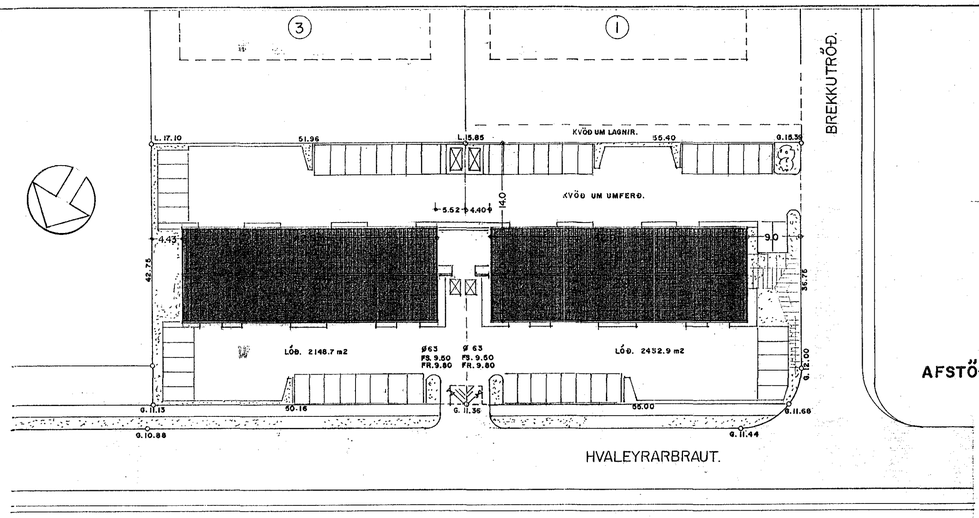

Samþykkt þann
27 AUG 2014
Byggingafulltrúinn í Hafnarfirði
F.h. Sigurður Steinar Jónsson

BLAÐ. 2

AFSTÖÐUMYND. 1:500

Úr Gildi

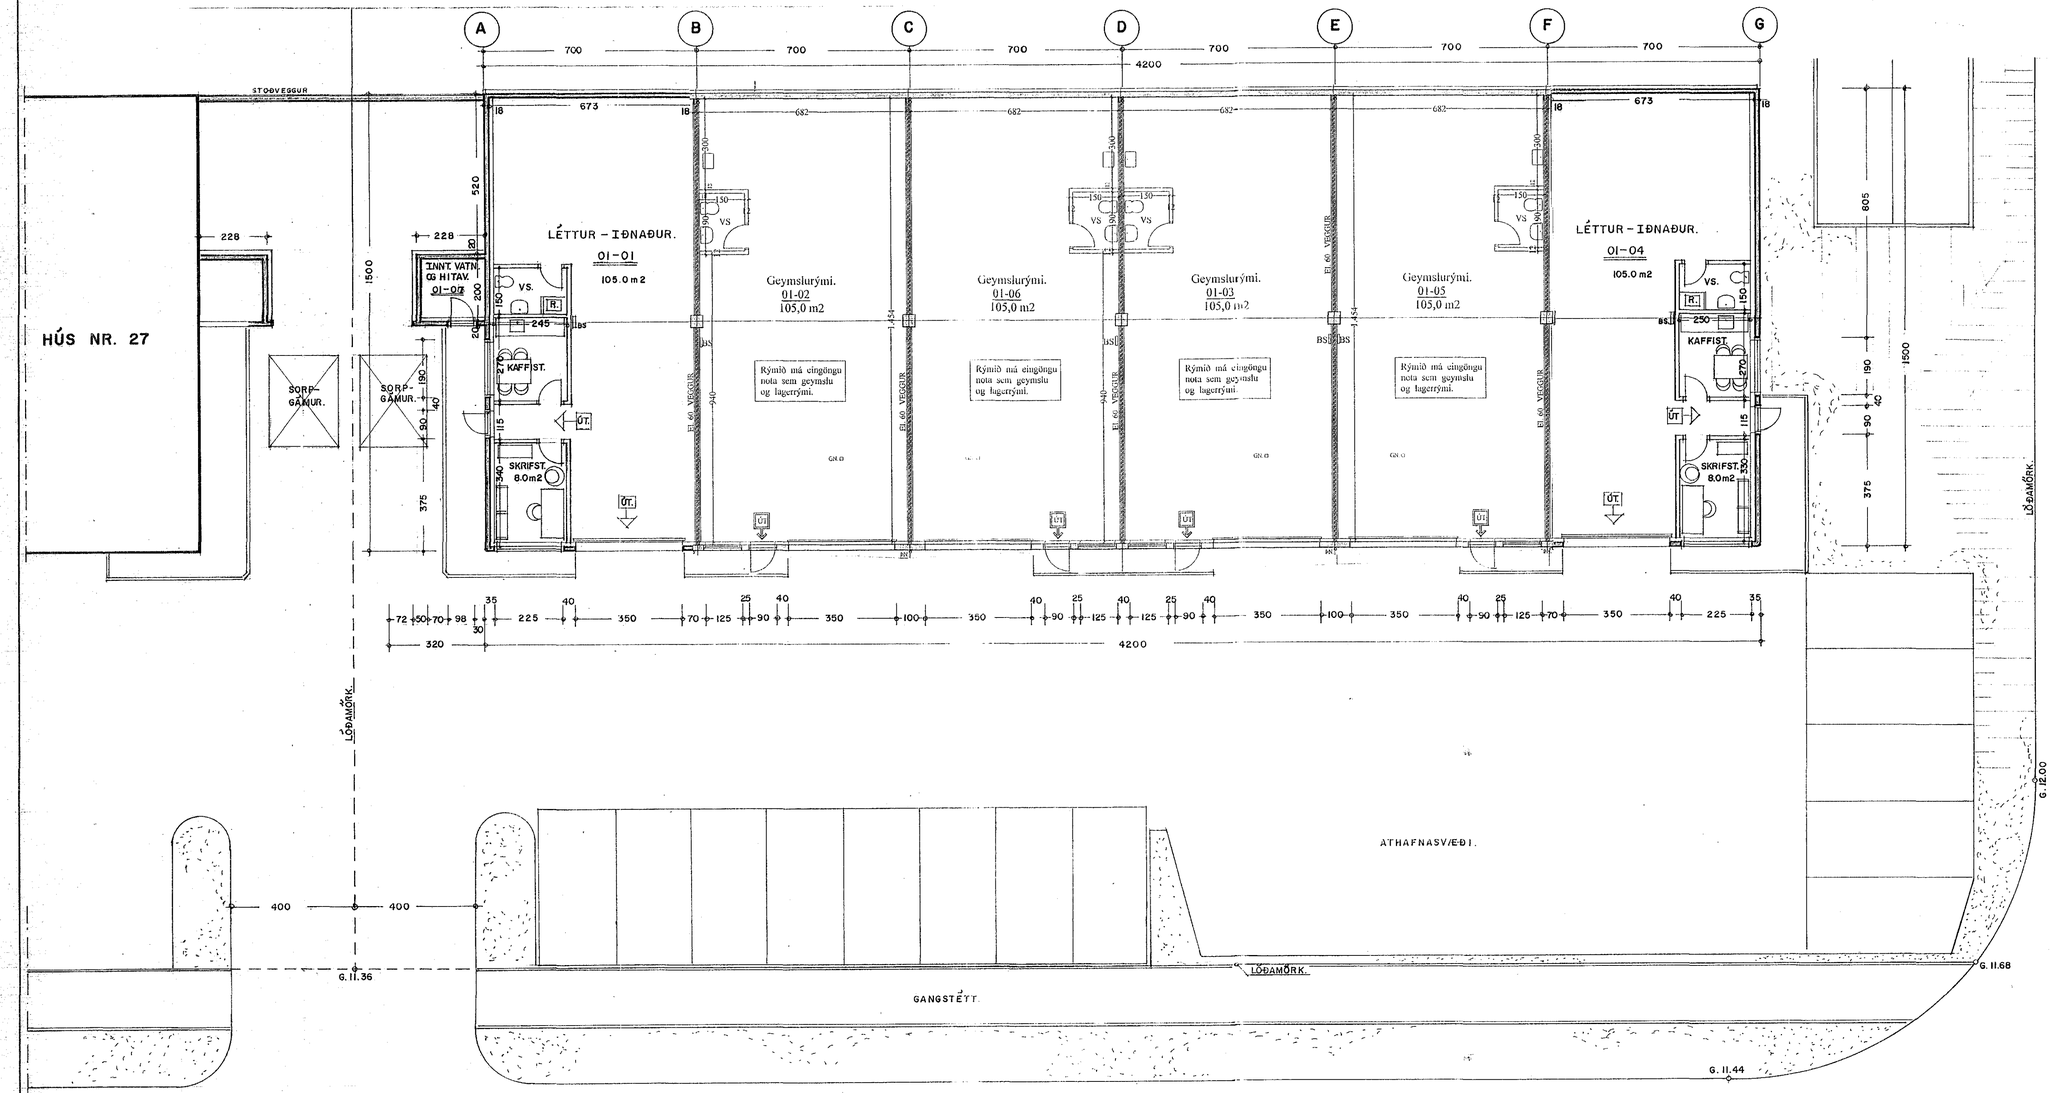

GRUNNMYND 1. HÆÐ 1:100

Breytt. 10. - 8. - 2014
Breytt er rými sem áður var merkt 01-02 í tvær einingar, í miðju og verða þær nú með eininganúmerin 01-02 og 01-06
Starfseminni bréytt í geymslu og lagerrými.
Breytt skráningartöflu.

Breytt. 30. - 6. - 2010
Breytt er rými sem áður var merkt 01-03 í tvær einingar, í miðju og verða þær nú með eininganúmerin 01-03 og 01-05
Starfseminni bréytt í geymslu og lagerrými.
Breytt skráningartöflu.

BREYTT BÍLASTÆÐUM OG SKRÁNINGATÖFLU. 3. - 2. - 2002

BREYTT INNRA SKIPULAGI. 22. - 6. - 2001

BREYTT STOÐVEGG MILLI HÚSANNA. 8. - 8. - 2000

BREYTT LÓÐAMÖRKUM. 30. - 3. - 2000

19.08.2014
SLÖKKVILIÐ HÖFUÐBORGARSVÆÐISINS

HVALEYRARBRAUT 29 HAFNARFIRÐI.

VERK. NR. 207 TEIKN. NR. 02 | DAGS. 9. - 4. - 1999 BREYTT. | MÁL. 1:100

JÓN GUÐMUNDSSON ARKITEKT
VINNUSTOFA. SKÚLAGÖTU 63 REYKJAVIK. SÍMI. 552 5055
KT. 310551 3229