



Samþykkt þann  
 06 MAI 2013  
 Byggingaflutráðinn í Hafnarfirði  
 F.h. Brynjar Rafn Ólafsson

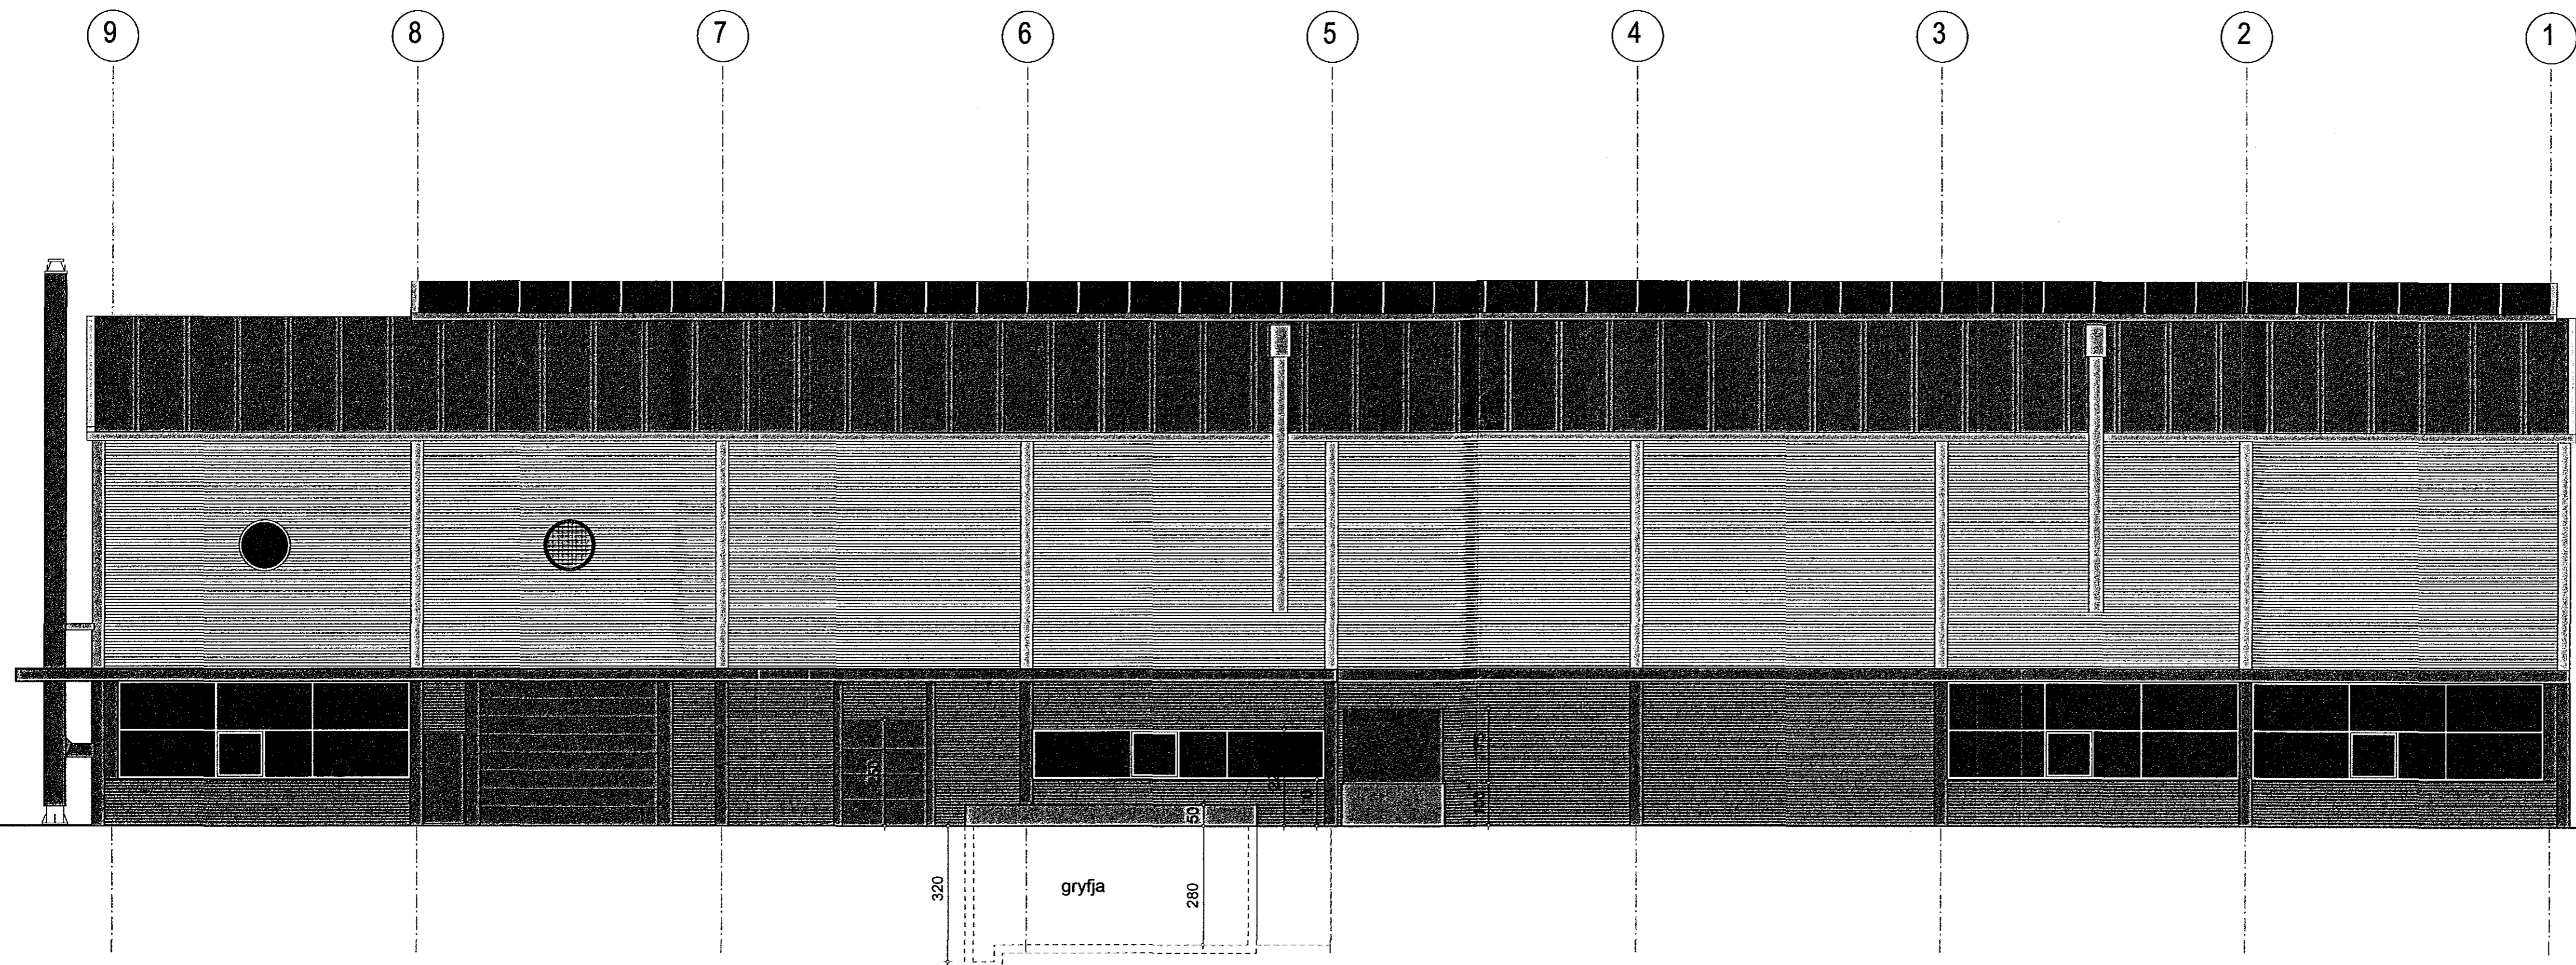

ÚTLIT NORÐVESTUR

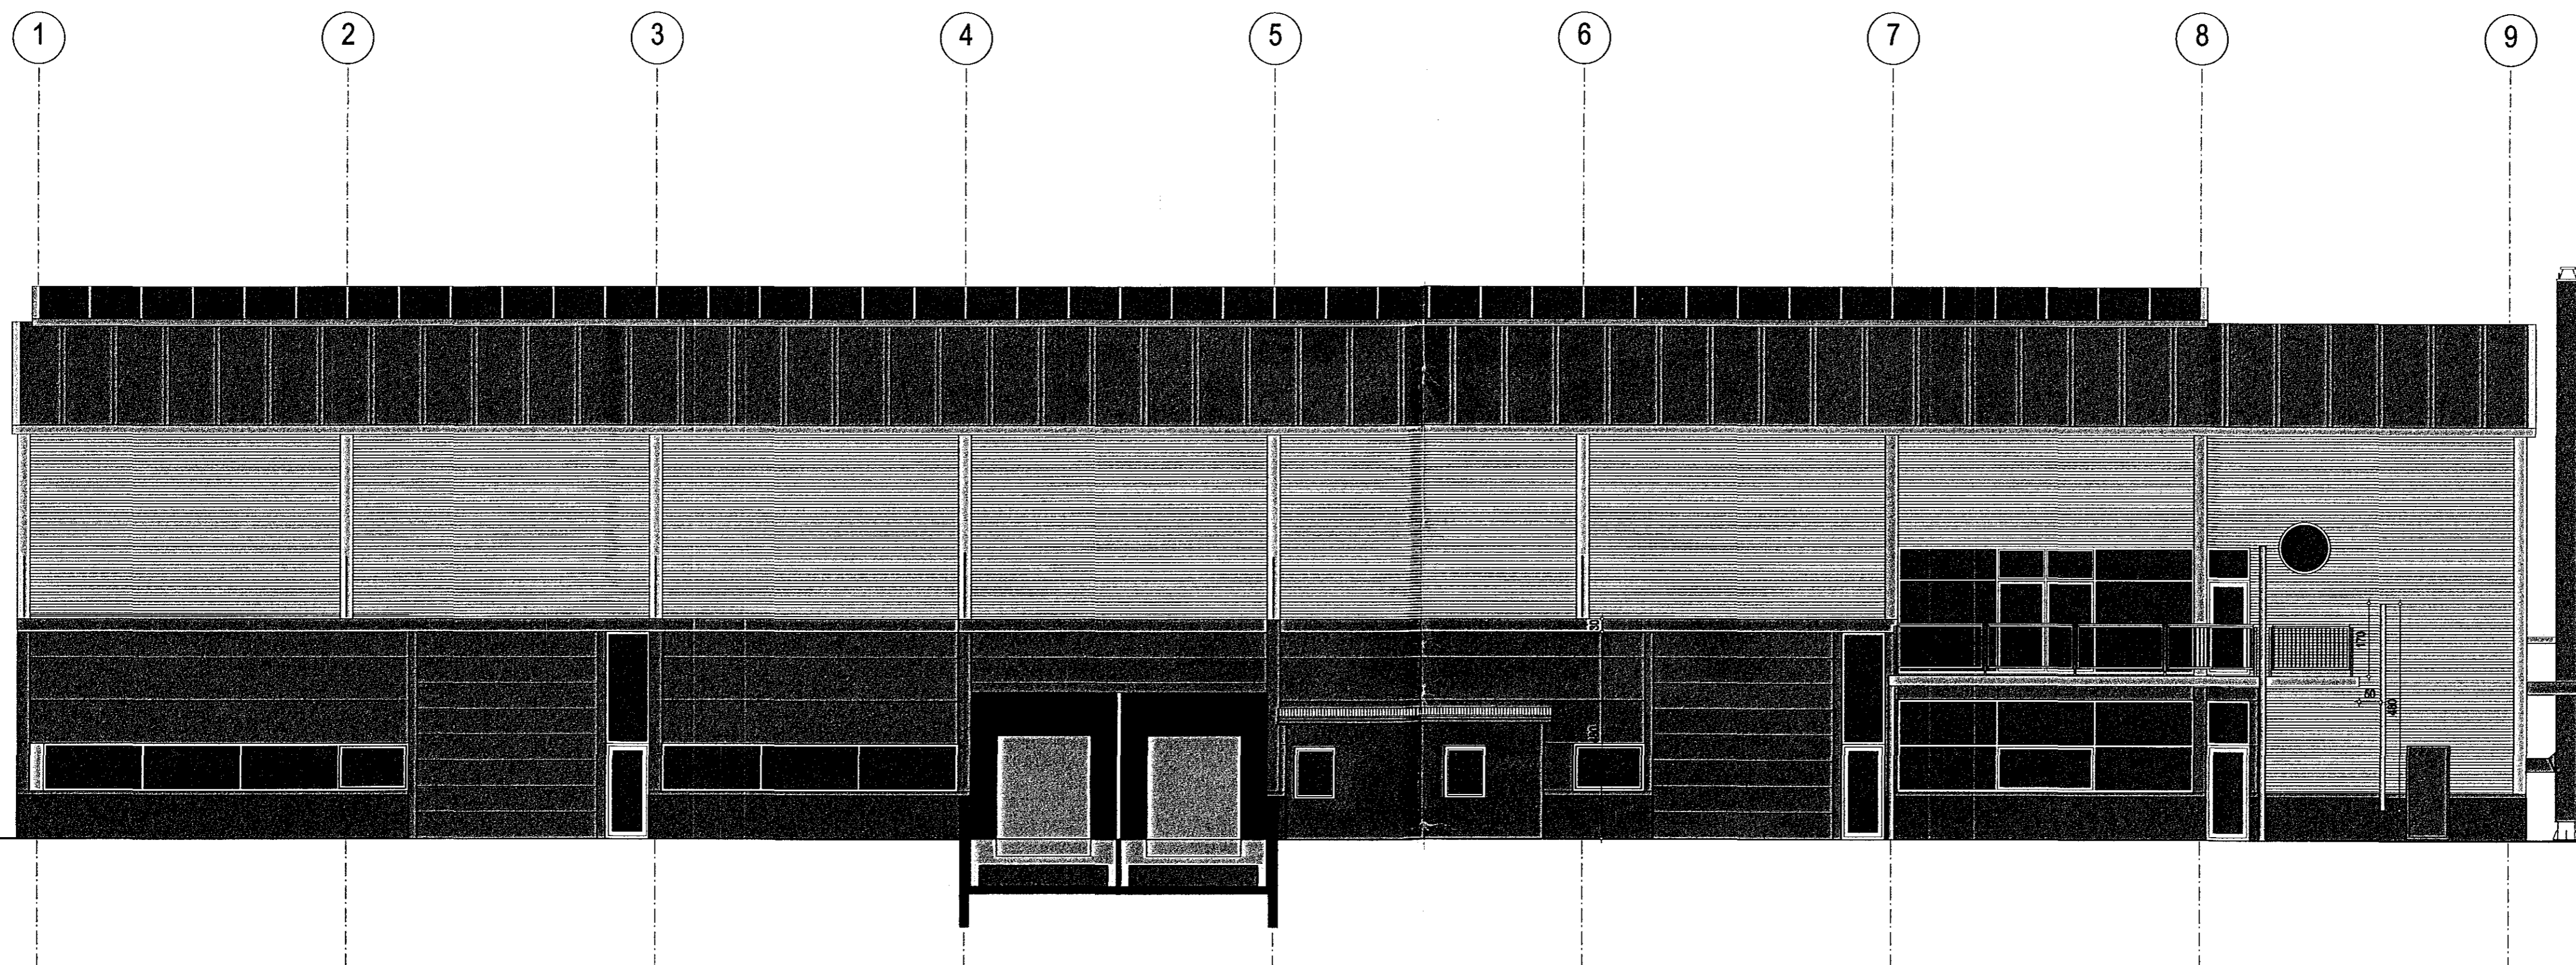

ÚTLIT SUÐAUSTUR

Lýsing 22. apríl 2013:  
 Stálakorsteinn úr ketilrími, litur RAL 7015

TEMPRA ÍSHELLA 8, 220 HAFNARFIRÐI

áskiltekning	no 07
Útlit hlíðar	kvart
	1:100

dags. 28. júní. 2007 breytt 28. apríl 2012: Aður gerður breytingar, enna skýpung og skýpungakjarnar - (dálkacartí á norðvesturhlíð) 22. apríl 2013: skorsteinn

teiknistofa GINGI Garðastræti 17, 101 Reykjavík  
 gingi11@netnet.is

arkitektar lei gunnlaugur björn jónsson kt. 110254-3349 sími: 6976984 5621102

*Gunnlaugur Björn Jónsson*