


SNEIÐING A-A

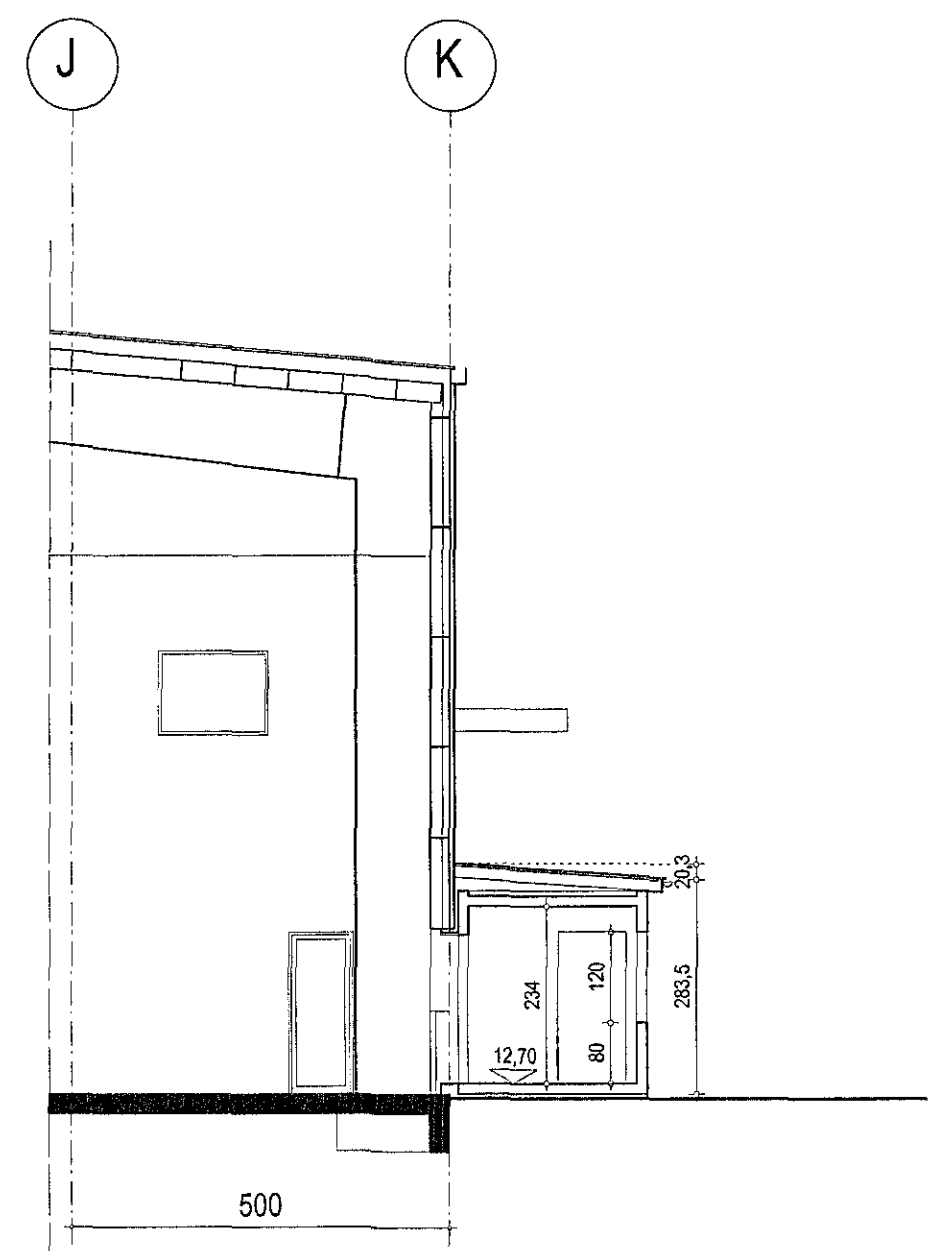

SNEIÐING B-B

Lýsing 22. apríl 2013:
 Stálskorsteinn úr ketilrymi, litur RAL 7015

TEMPRA	ISHELLA 8, 220 HAFNARFIRÐI
adalleikning	no 09
sneiðing A-A	kvartl 1:100
dags. 28. júní. 2007	breytt 29. apríl 2012: Áður gerðar breytingar innra skipulag og afgræðslugáttur 22. apríl 2013: skorsteinn og ketilrymi
teiknistofa GINGI	Garðastræti 17, 101 Reykjavík Adalstræti 77 A, 450 Patreksfjörður gingi11@net.is
arkitektar fat Gunnlaugur Björn Jónsson	hl. 110254-3349 sími: 6976984 5621102

Gunnlaugur Björn Jónsson