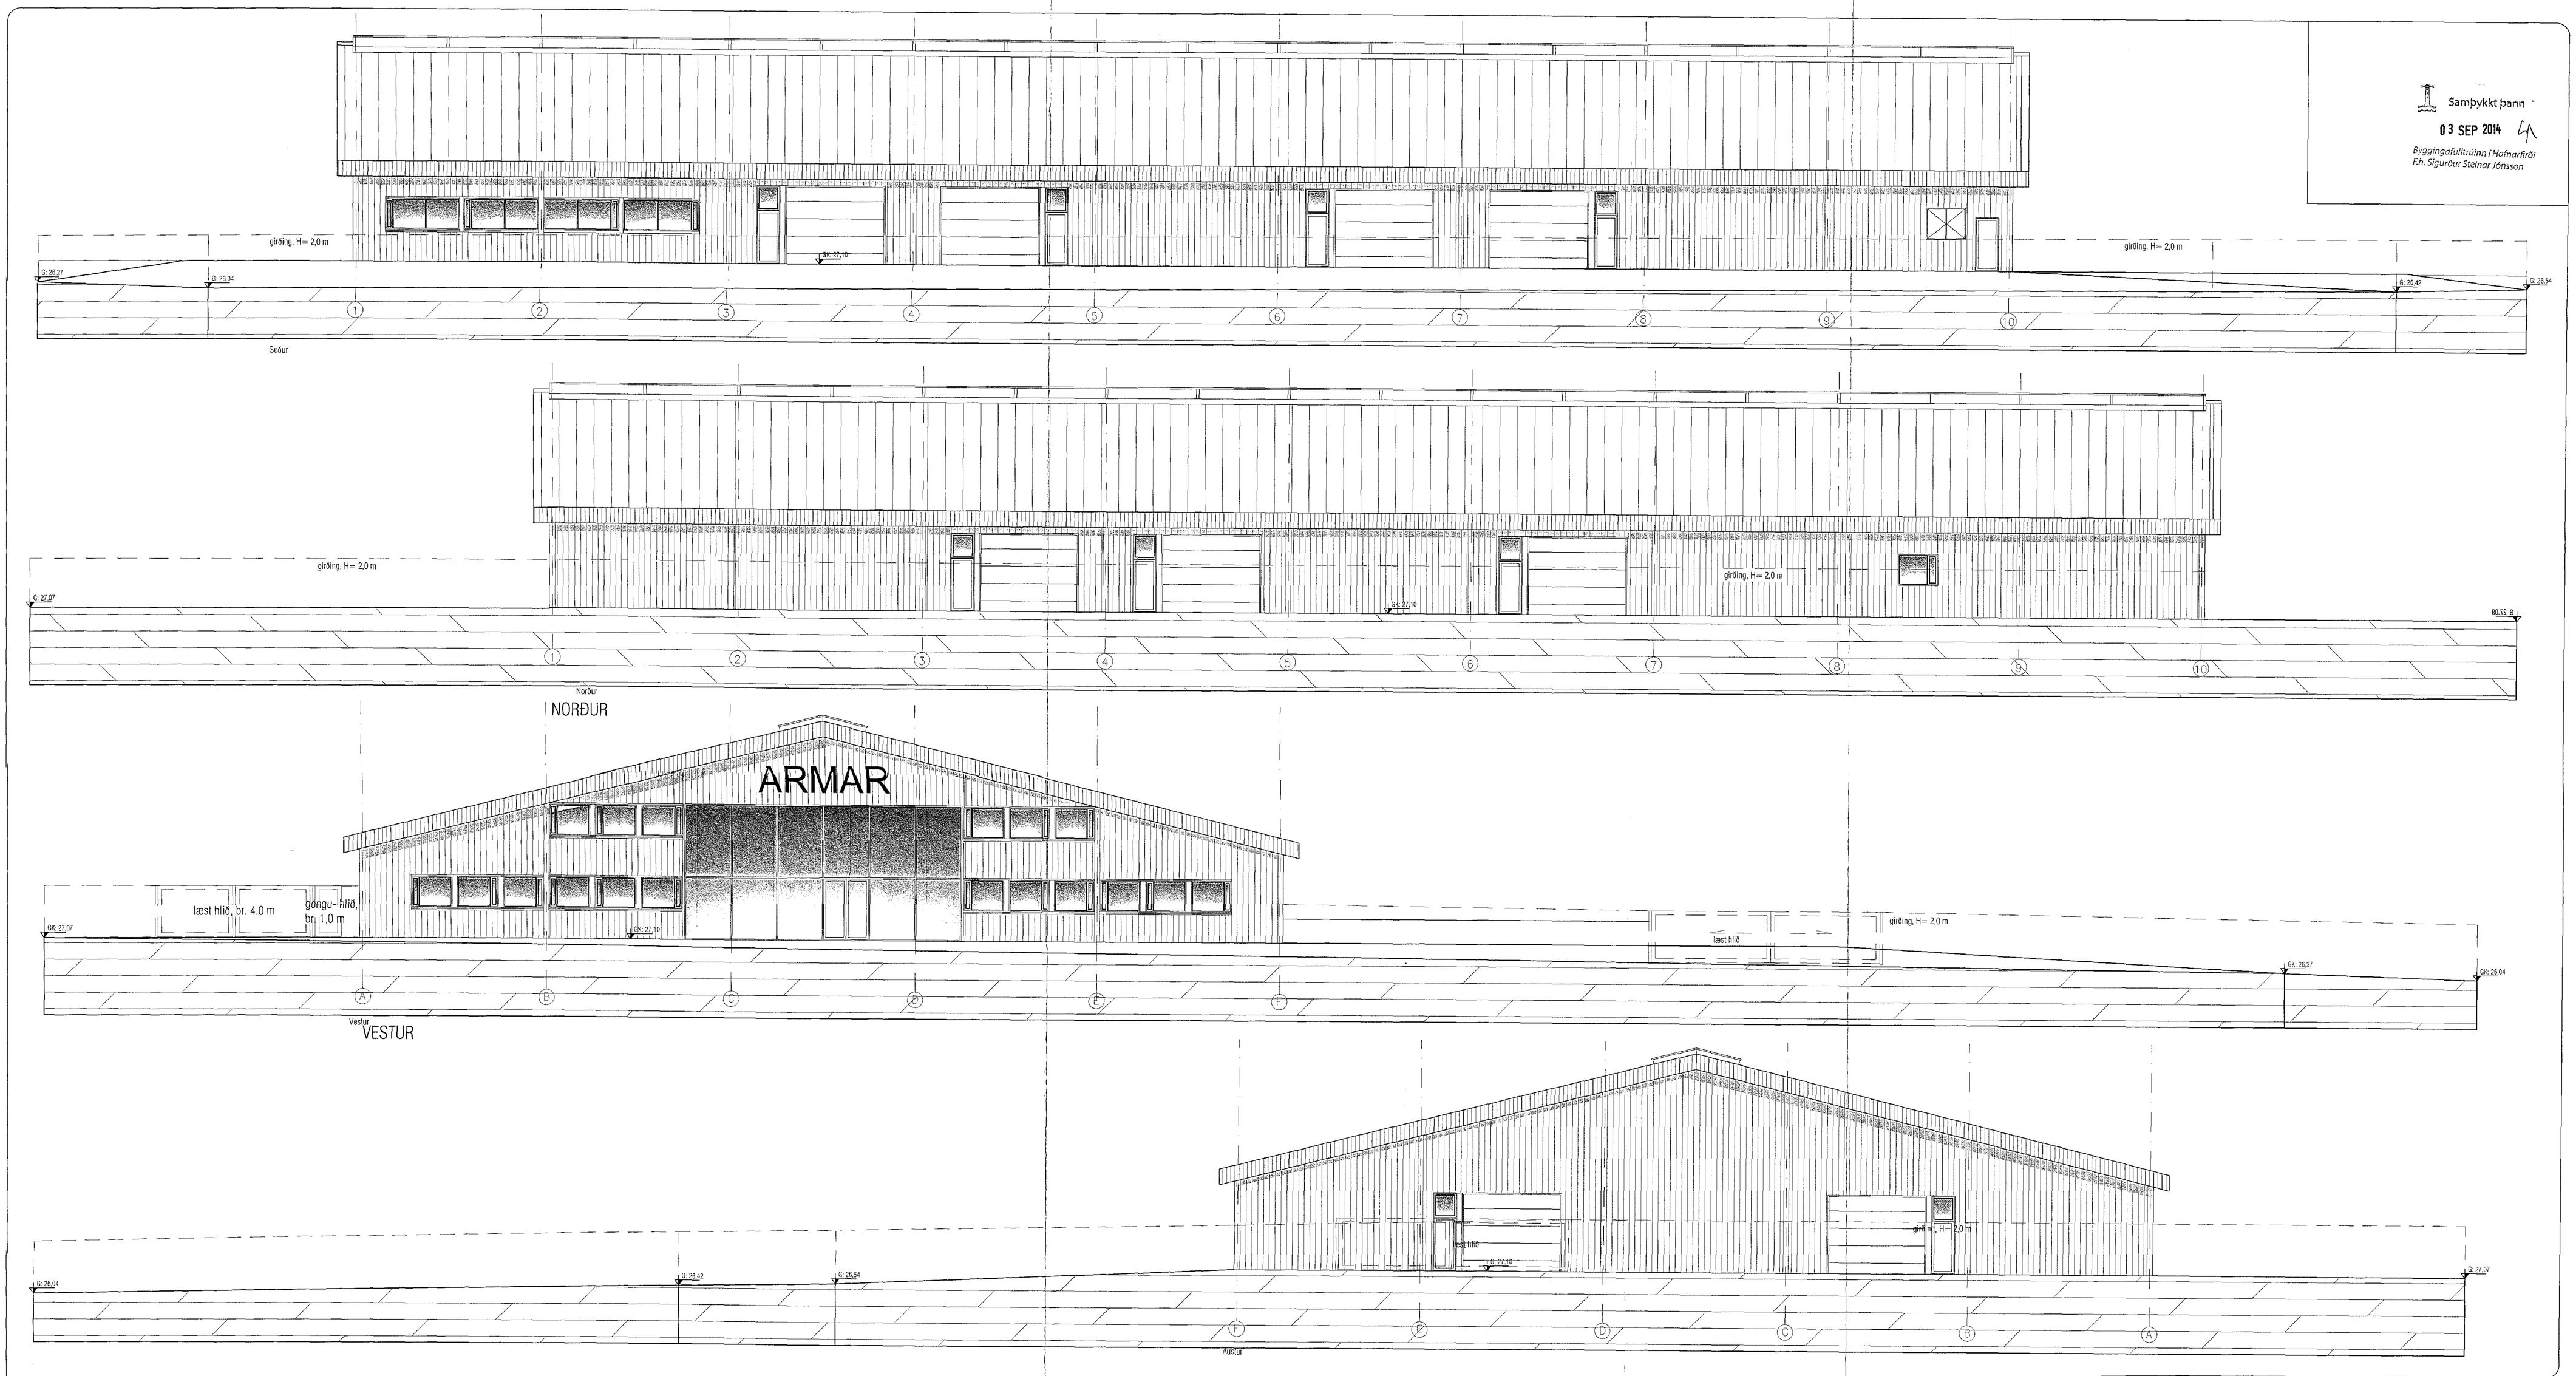

20.08.2014 :
Bætt við glugga og hurð á suðurhlið.
Á norðurhlið er gluggi settur inn og hurð tekin.
17. júlí 2013 :
Girðing sýnd á útlitsmyndum

VEKTOR
- hönnun og ráðgjöf -
Hamraborg 11, 200 Kóp, s: 554-6650 / 897-5363

Sigurður Hafsteinsson
byggingatæknifræðingur
Kt. 030869-7749
email: sigurdur@vektor.is

Teikn. nr.	Tilvisun á teikningu	Br.	Dags.
Samþykkt			

KAPLAHRAUN 2-4 HAFNARFIRÐI

ÚTLIT HÚSS

Hannað	Teiknað		
SH	SH		
Dagsetning	Verk nr.	Mælikvarði	Teikn. nr.
06.12.12	VERKNR	1/100	A04