


Útlit inn í port.

Skurður C-C


Úr Gildi





Útlit að Kaplahrauni

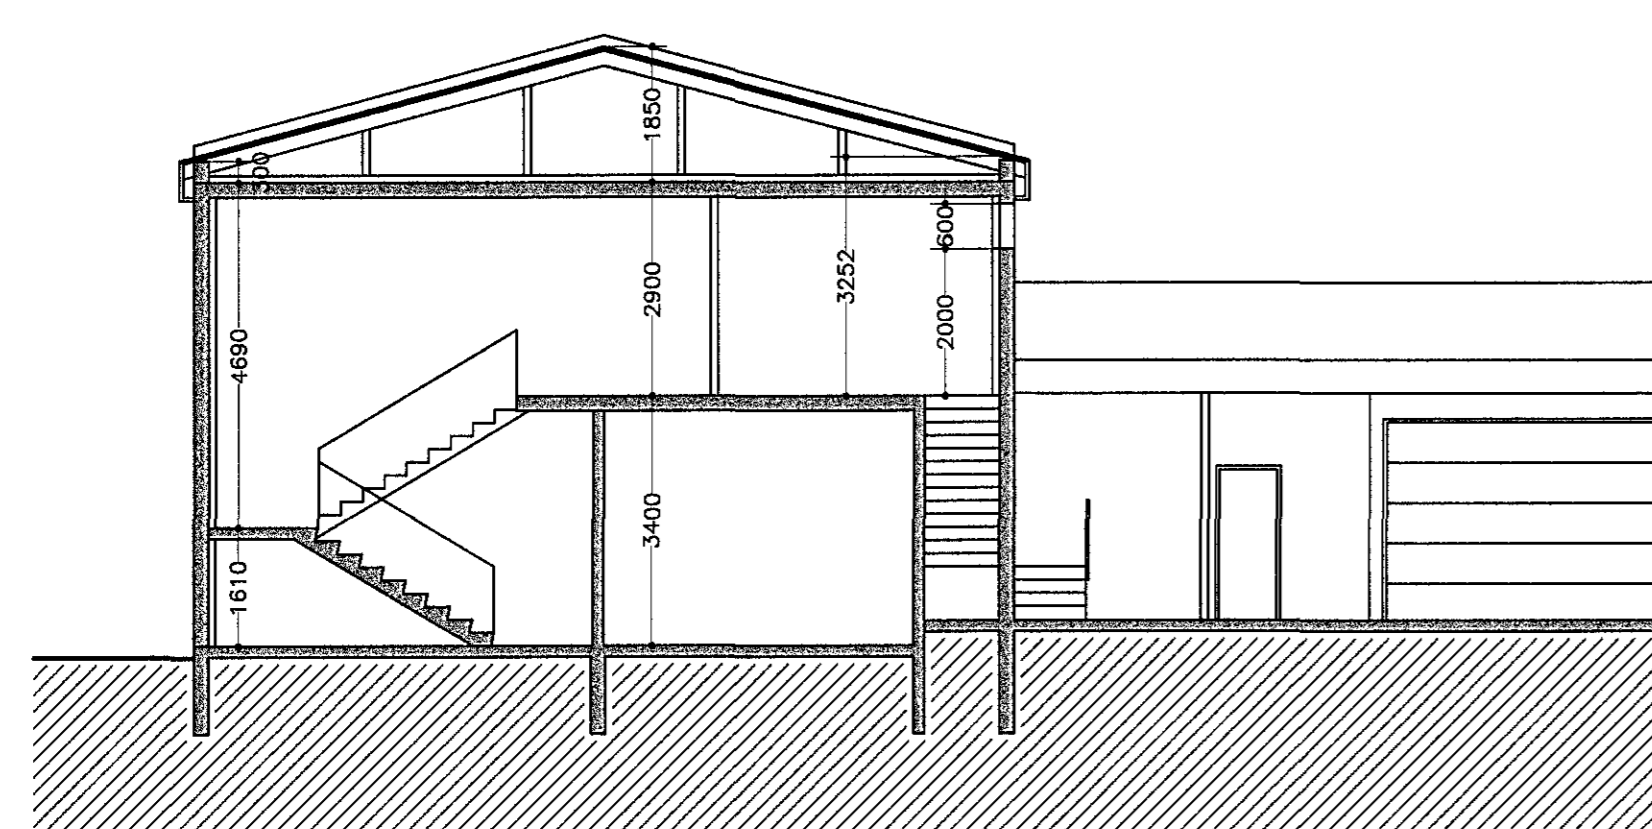

Skurður A-A

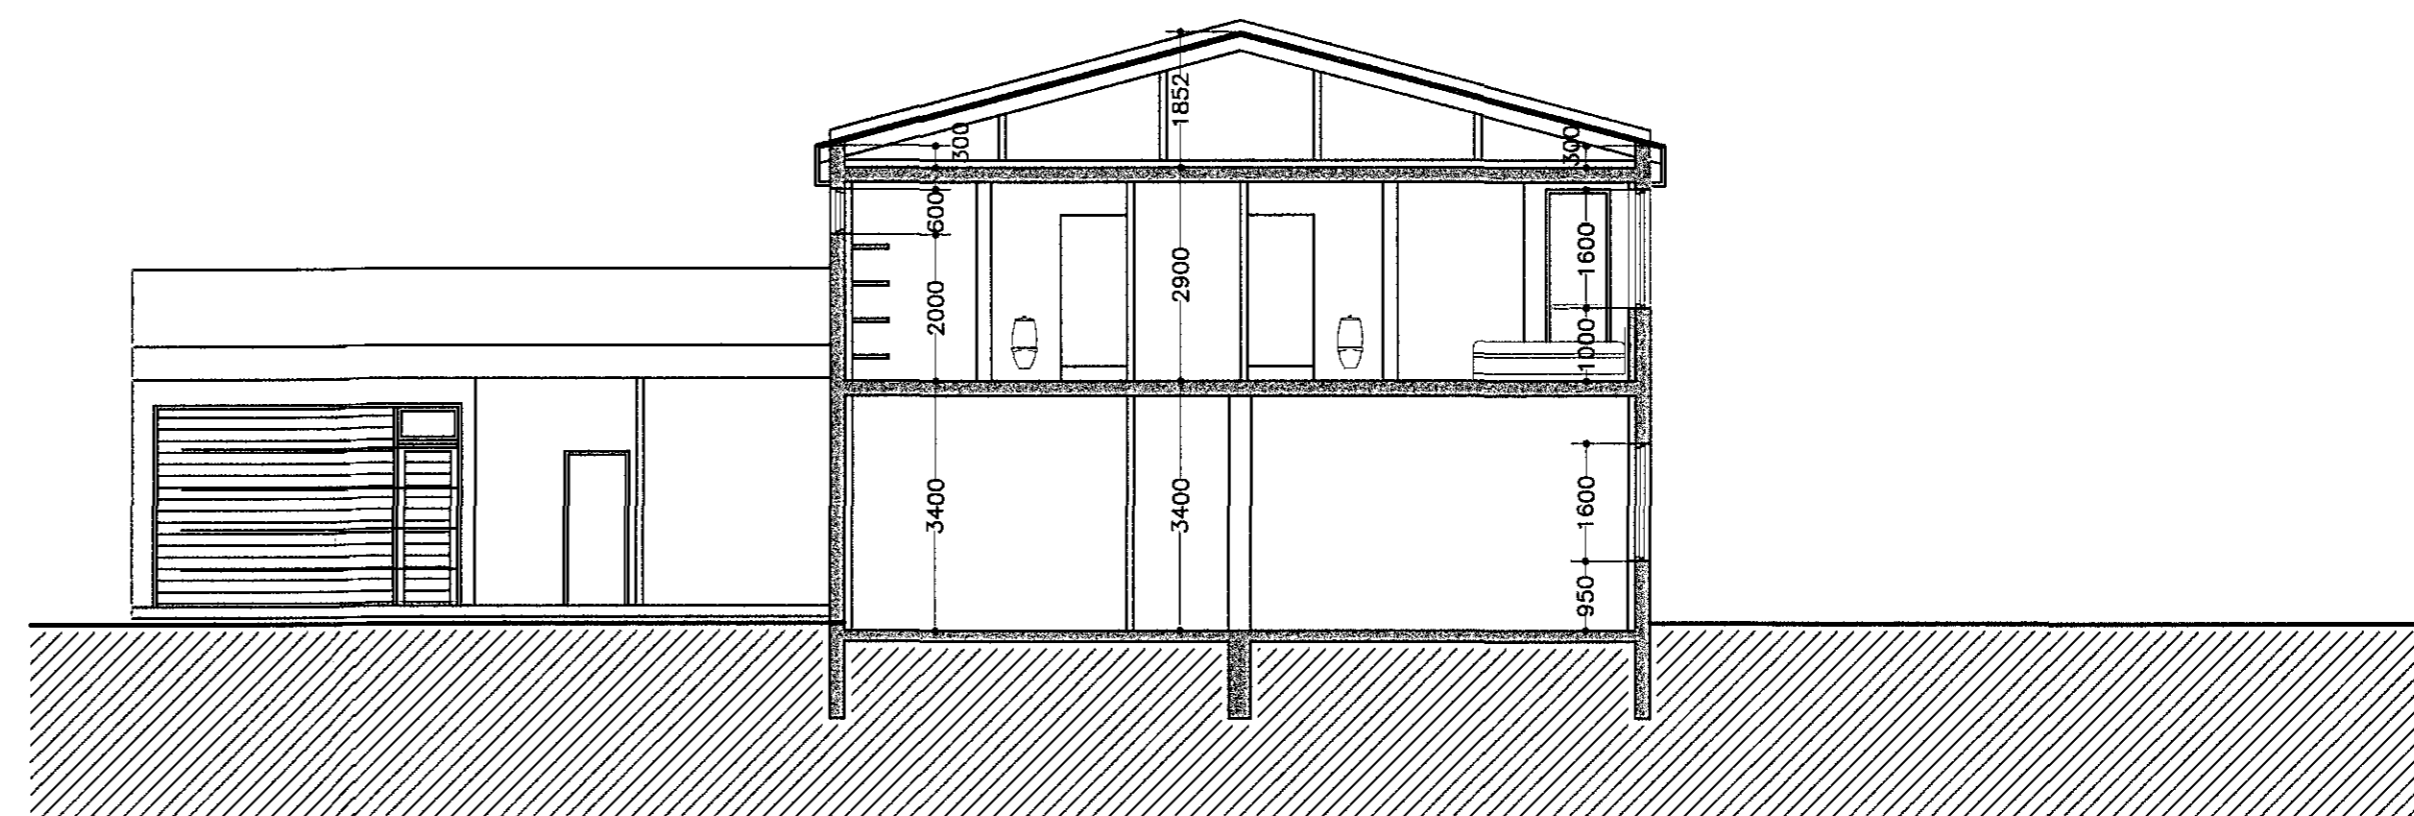

Skurður B-B

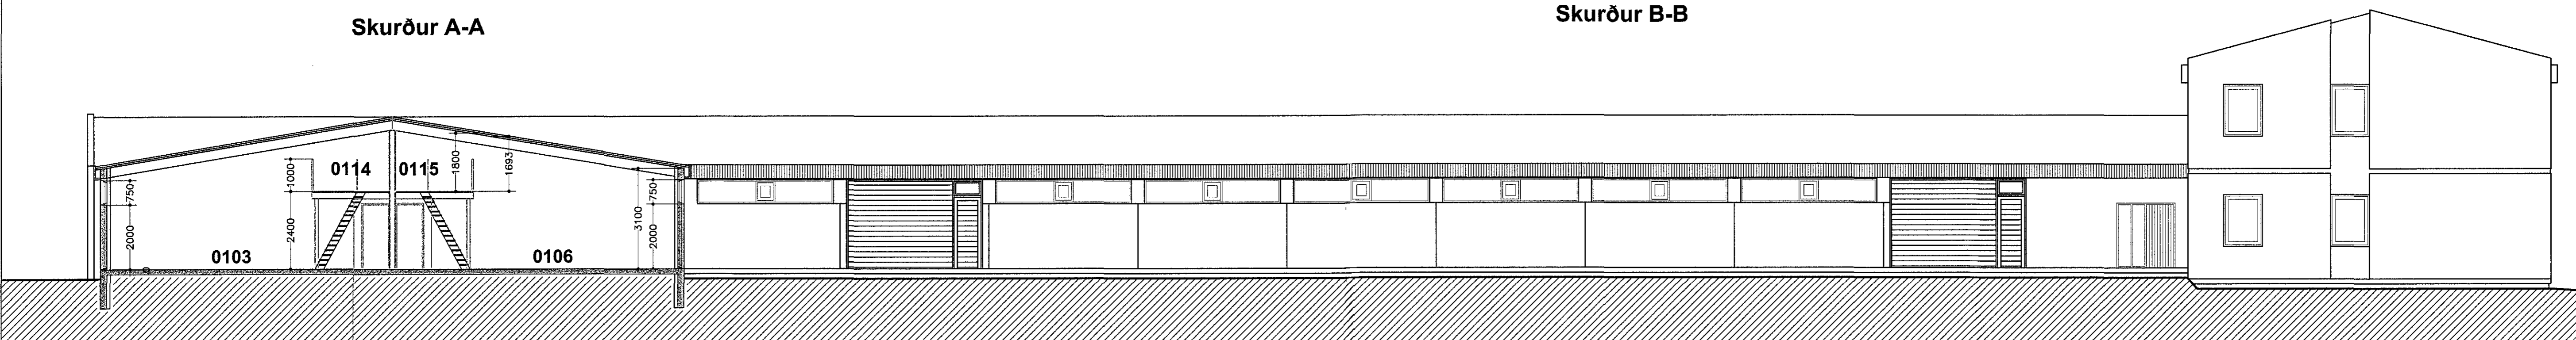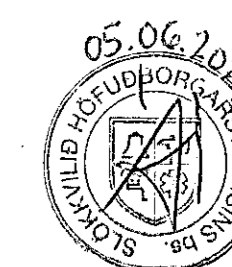

Skurður D-D

Í öllu húsinu skal vera brunaviðvörðunarkerfi tengt öryggisstöð.

Húsið er upphaflega hannað af Sigurði Oddsyni og Snorra Haukssyni.

Bæjarhraun 24

Sneiðlingar og útlit

kvæði: 1:100	teikn. nr. 5
dags. 10.02.2015	breytt: 15.05.2015

Ágúst Þórðarson byggingafræðingur bfl kt. 041051-4509  
sími 554 2241, 893 8601 fax 554 2231 netf. rym@islandia.is  
Smiðjuvegur 11E 200 Kópavogur

*Sigurður Steinar Jónsson*

Breytt dags.	Eðli breytinga	Breytt dags.	Eðli breytinga	Breytt dags.	Eðli breytinga	Breytt dags.	Eðli breytinga	Breytt dags.	Eðli breytinga
				27.05.2015	Einingu 0103 skipt upp í 7 einingar Einingu 0104 skipt upp í 2 einingar	10.02.2015	Fjölgun & einingum og Innréttingum breytt		