


Úr Gildi

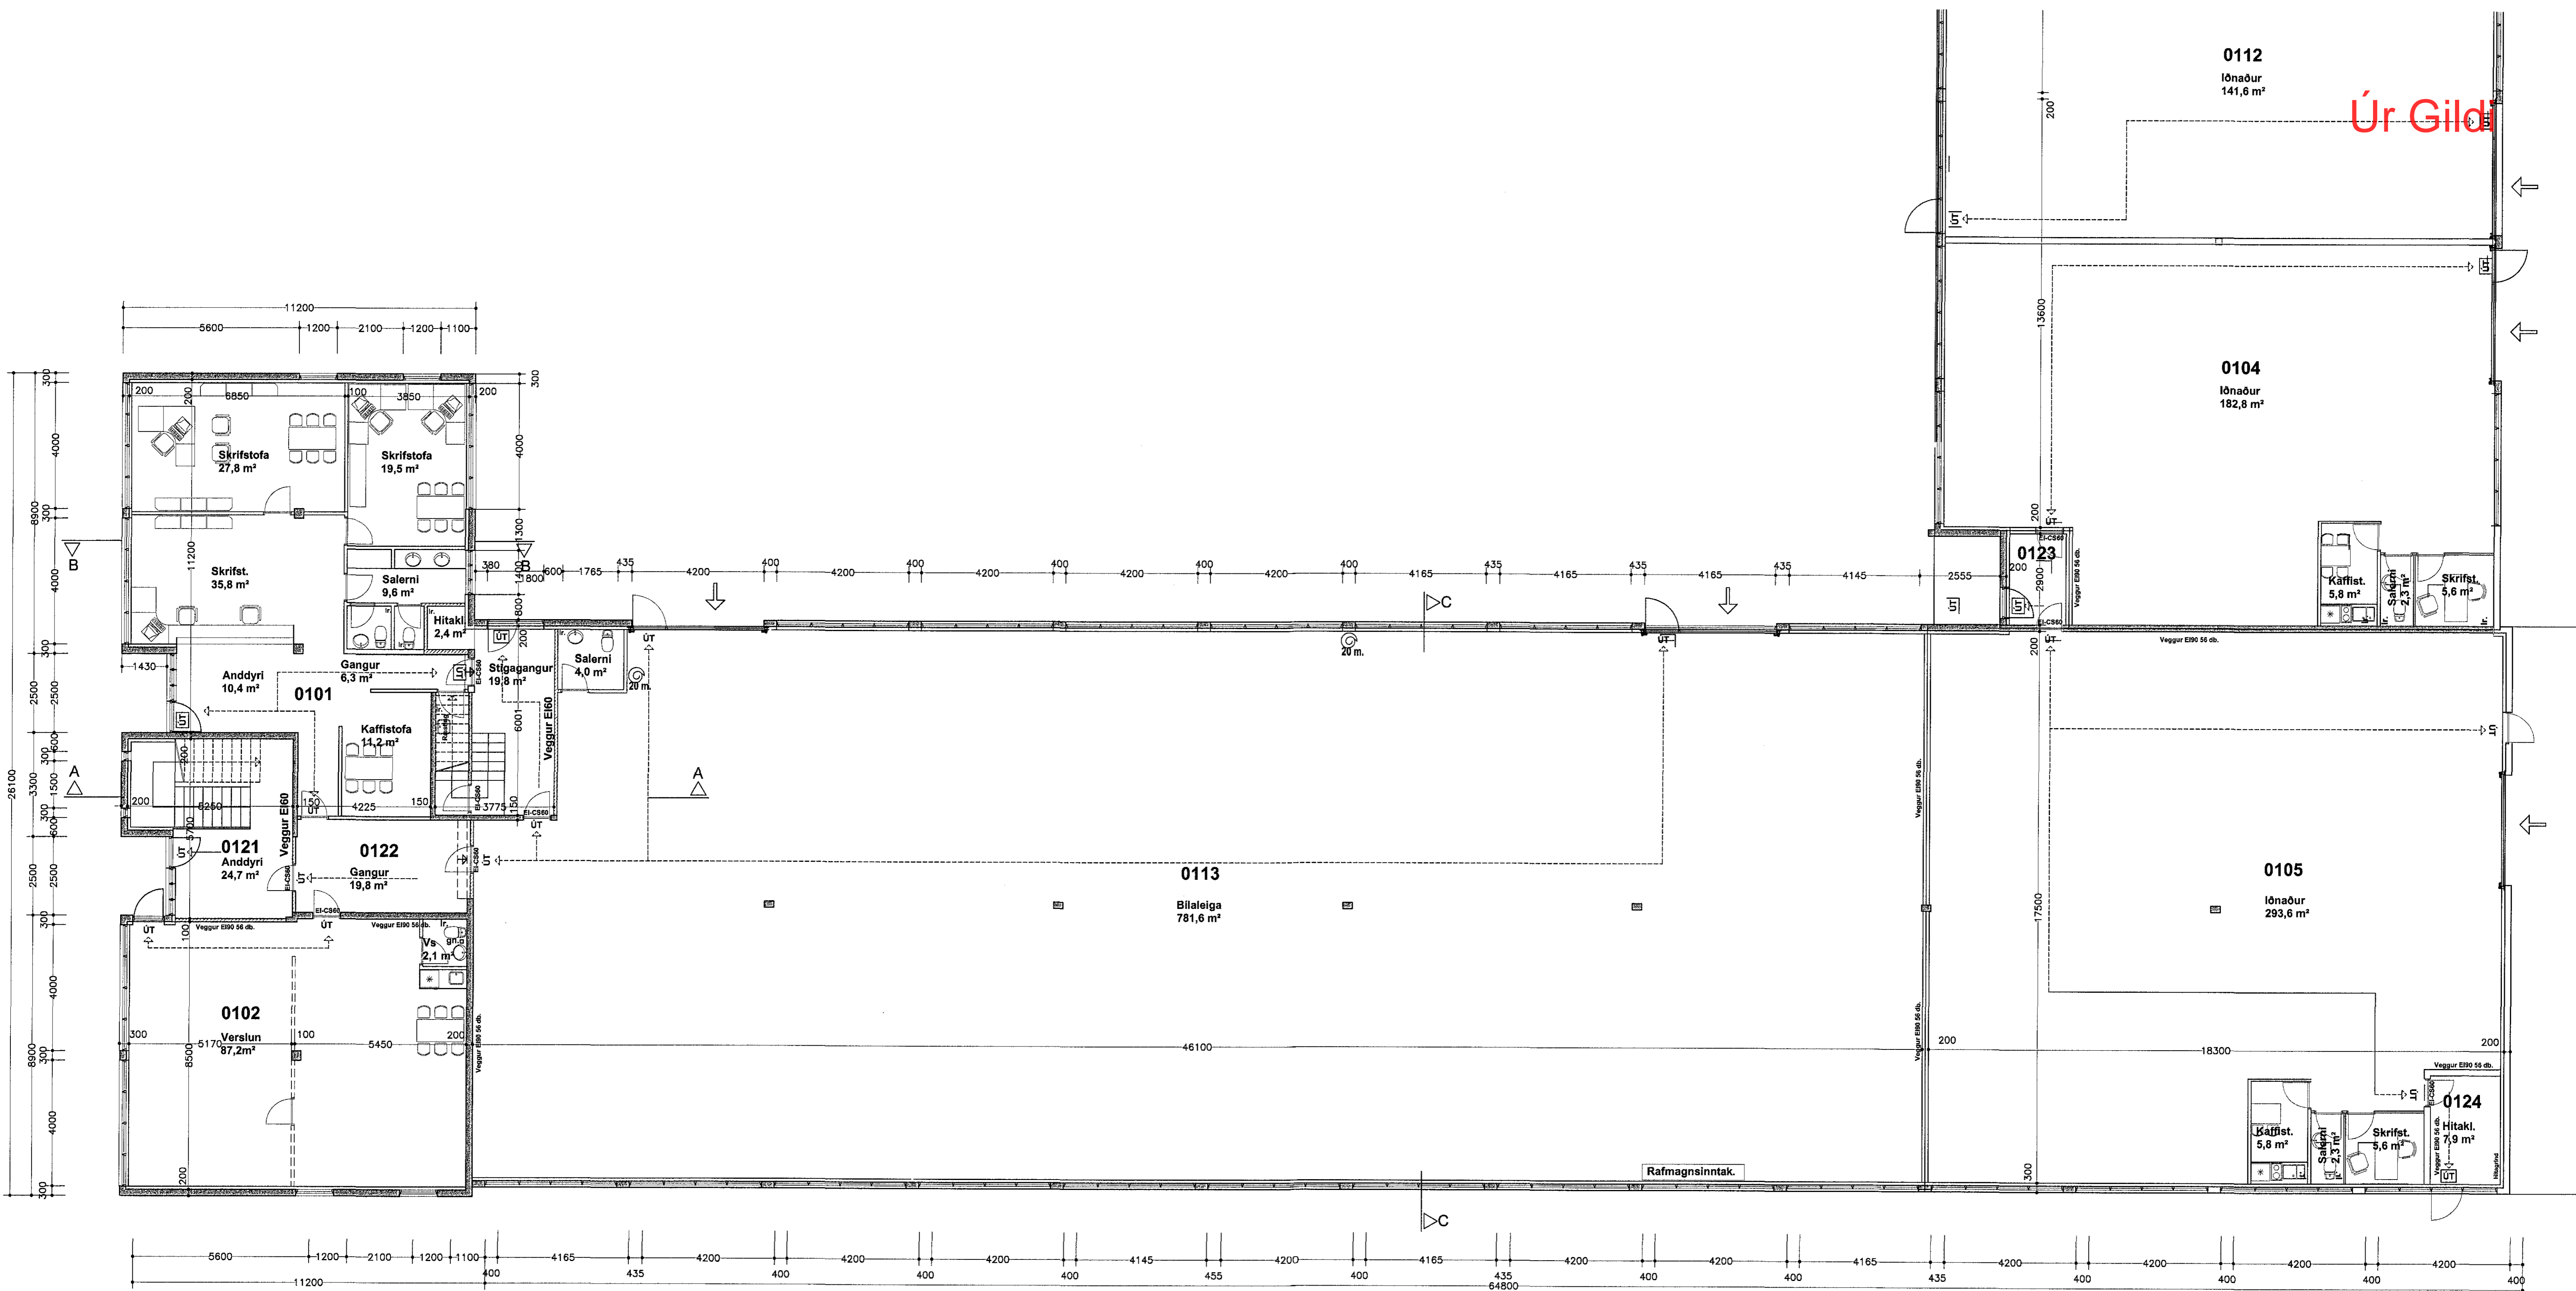

Grunnmynd 1. hæðar.

Bæjarhraun 24

Í öllu húsinu skal vera brunaviðvörðunarkerfi tengt öryggisstöð.

Húsið er upphaflega hannað af Sigurði Oddsynni og Snorra Hauksynni.

Grunnmynd 1. hæð	kvarði: 1:100	teikn. nr. 2
	dags: 10.02.2015	breytt: 27.05.2015

Ágúst Þórðarson byggingafræðingur bfl kt. 041051-4509
sími 554 2241, 893 8601 fax 554 2231 netf. rymi@islandia.is
Smiljulegur 11E 200 Kópavogur

Sigurður Steinar Jónsson



Breytt dags.	Eðli breytinga	Breytt dags.	Eðli breytinga	Breytt dags.	Eðli breytinga	Breytt dags.	Eðli breytinga	Breytt dags.	Eðli breytinga	Breytt dags.	Eðli breytinga
								27.05.2015	Einingu 0103 skipt upp í 7 einingar Einingu 0104 skipt upp í 2 einingar	10.02.2015	Fjölgu 4 einingum og Innréttingum breytt