
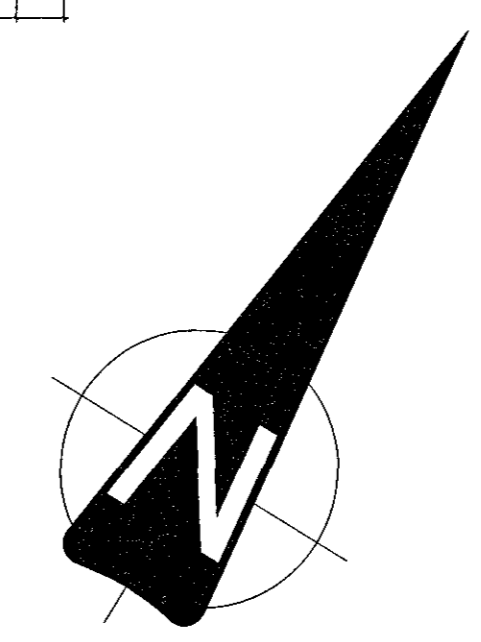


Úr Gildi

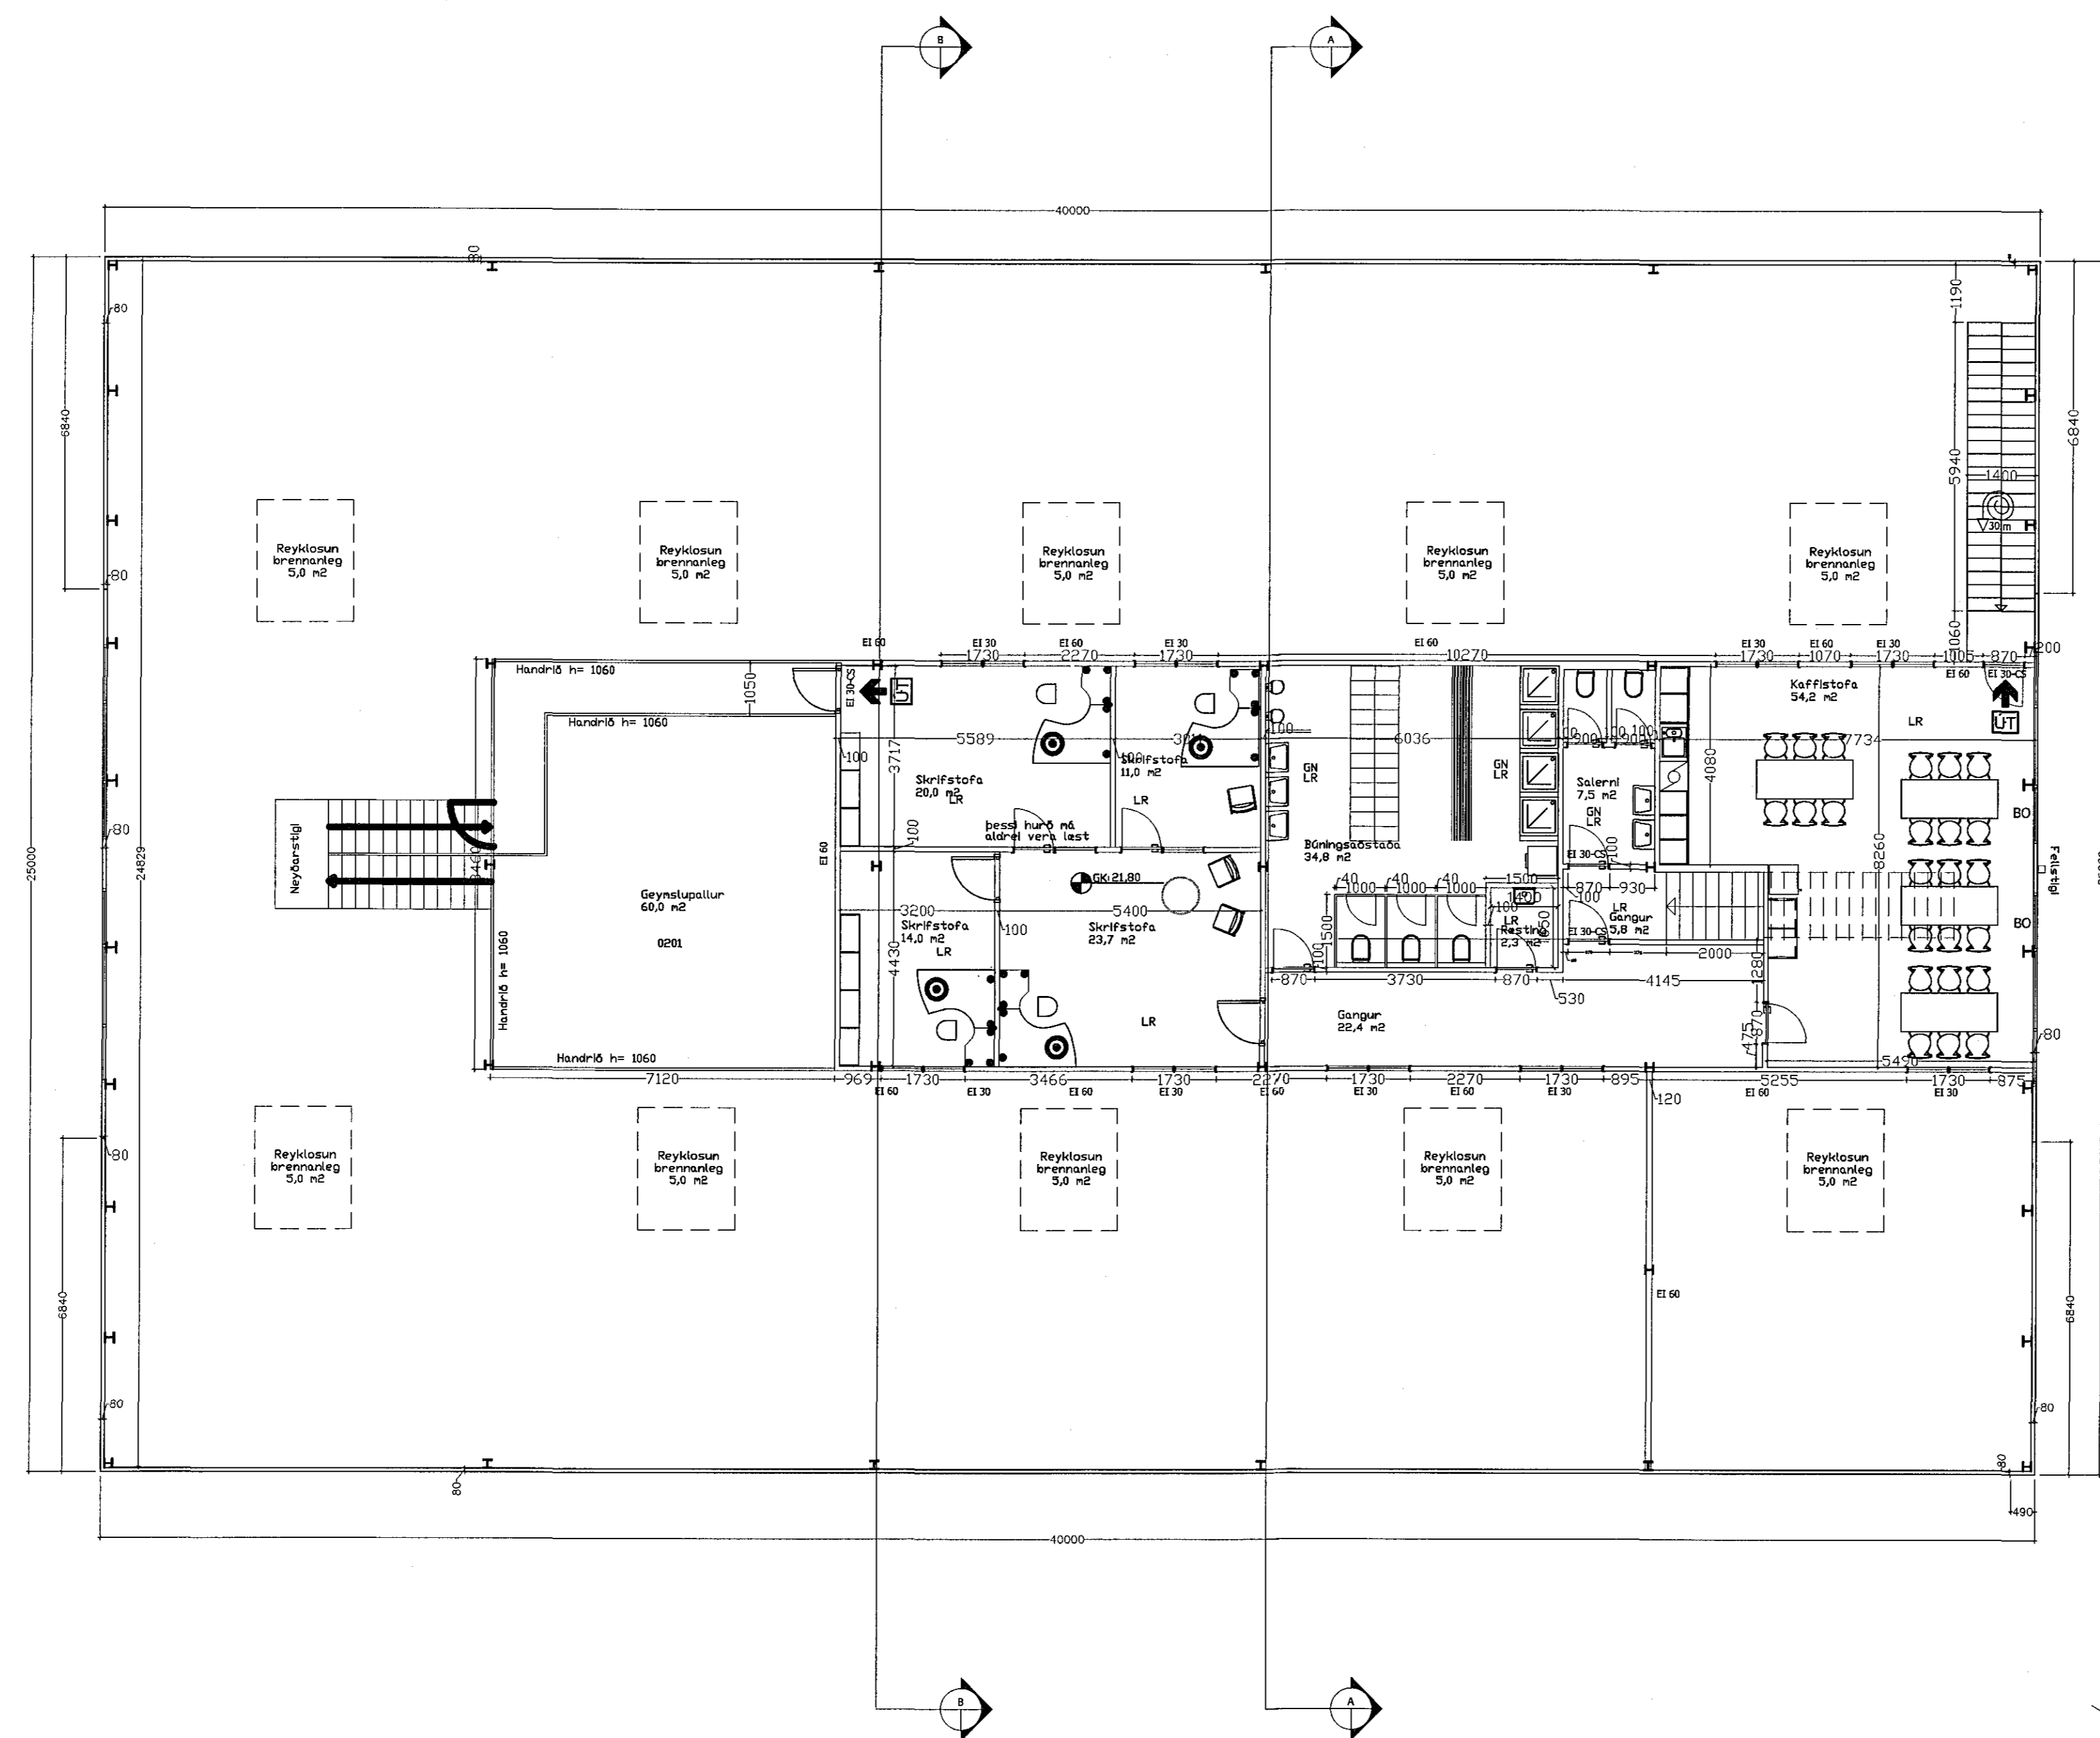

Grunnmynd 2. hæð

2.7.2015

GR
 HEILBRIGDISEFTIRLITS
 HAFNARFIJARDAR-
 OG KÖPAVOGSSVÆÐIS
 Gagnatorgi 5-210 Garðabæ
 Steinar Jónsson

Hönnuður hás er Brynjar Einarsson BFI

Bygging	Daga	Verkefni	Blátt númer
Reyndar teikning	11-04.15	Gjáhella 11	12-17
Telkning upp.	30-06.15	Grunnmynd 2. hæð	Þegunartími
			11-11.12
			Skala
			1:100
			Blátt númer
			A3

Blátt númer númer: 100190-0849

Vigfus Haldórsson
 Vigfus Haldórsson BFI
 Biskupsgata 3, 113 Reykjavík
 S:8984908 / vigfus.h@internet.is