




Samþykkt þann
08 JUL 2015
 Byggingefulltrúinn í Hafnarfirði
 F.h. Sigurður Steinar Jónsson

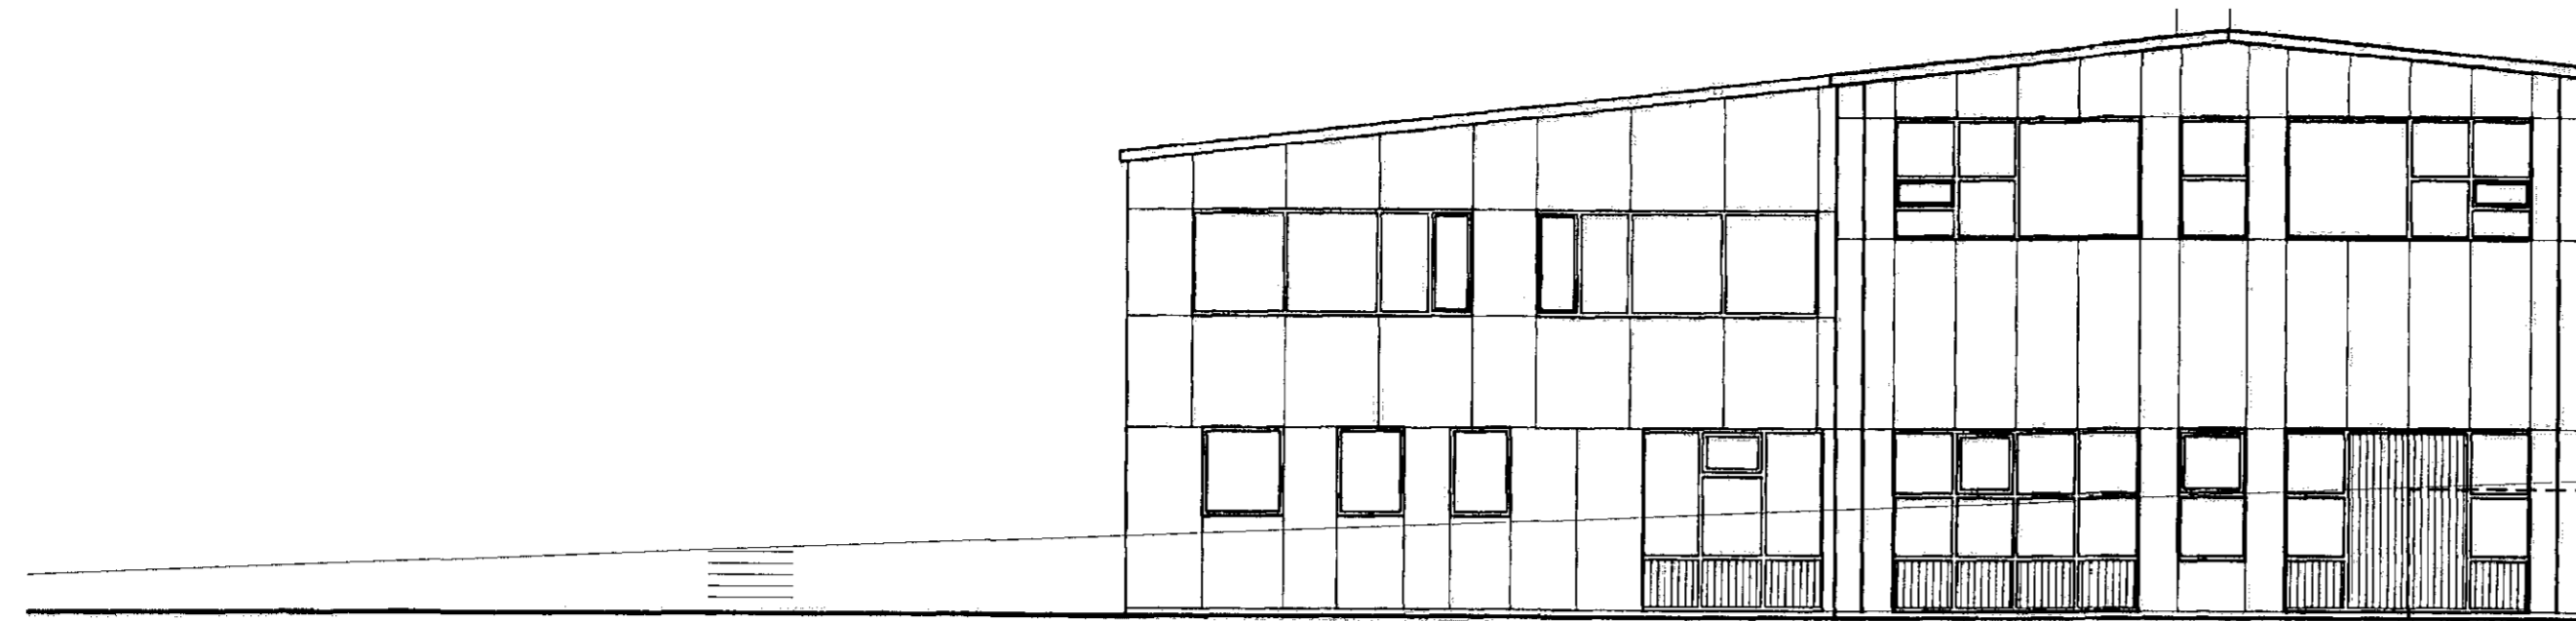


NORDVESTLÆG HLID
 MKV. 1:100

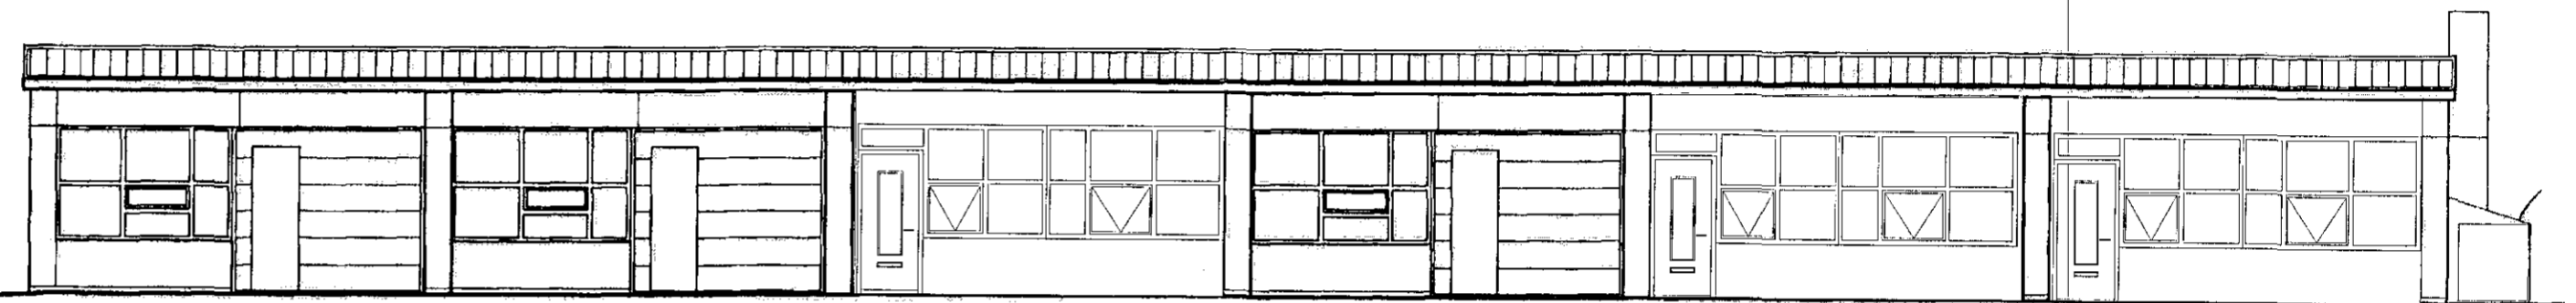

SUDVESTLÆG HLID
 MKV. 1:100

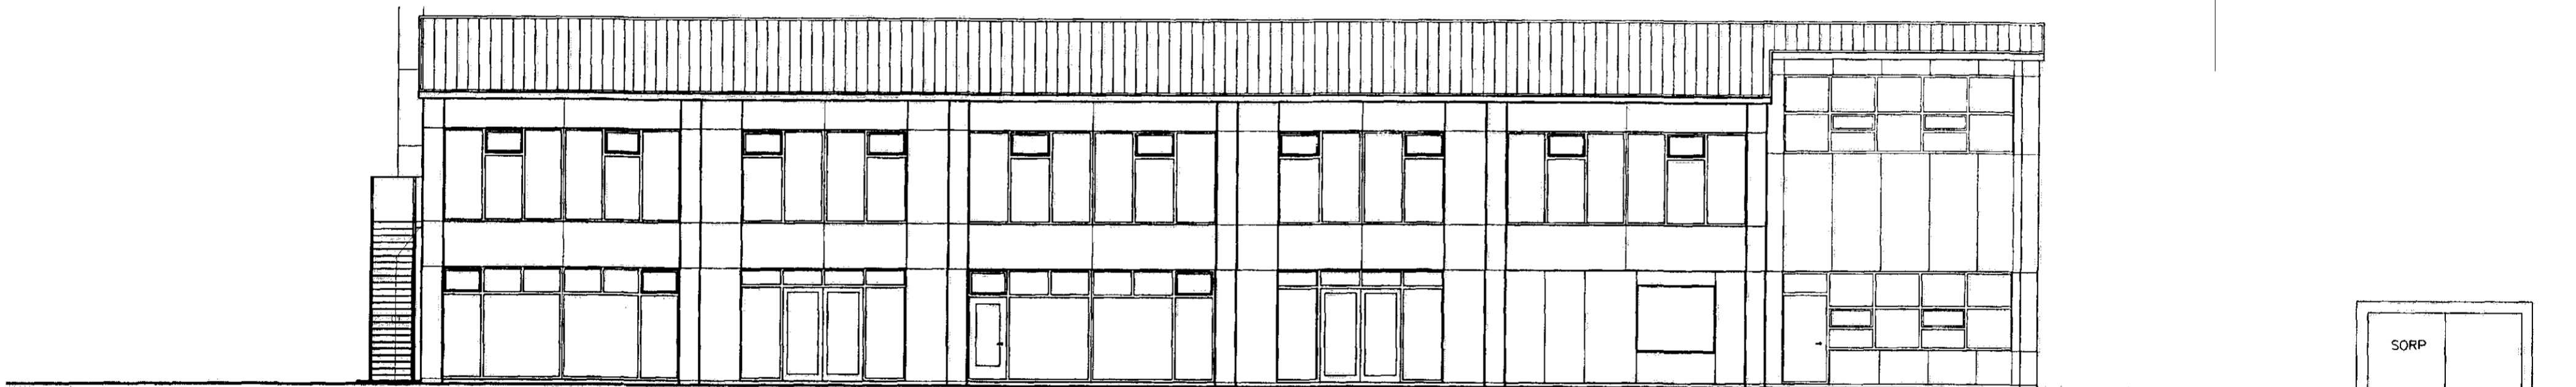

NORDAUSTLÆG HLID
 MKV. 1:100

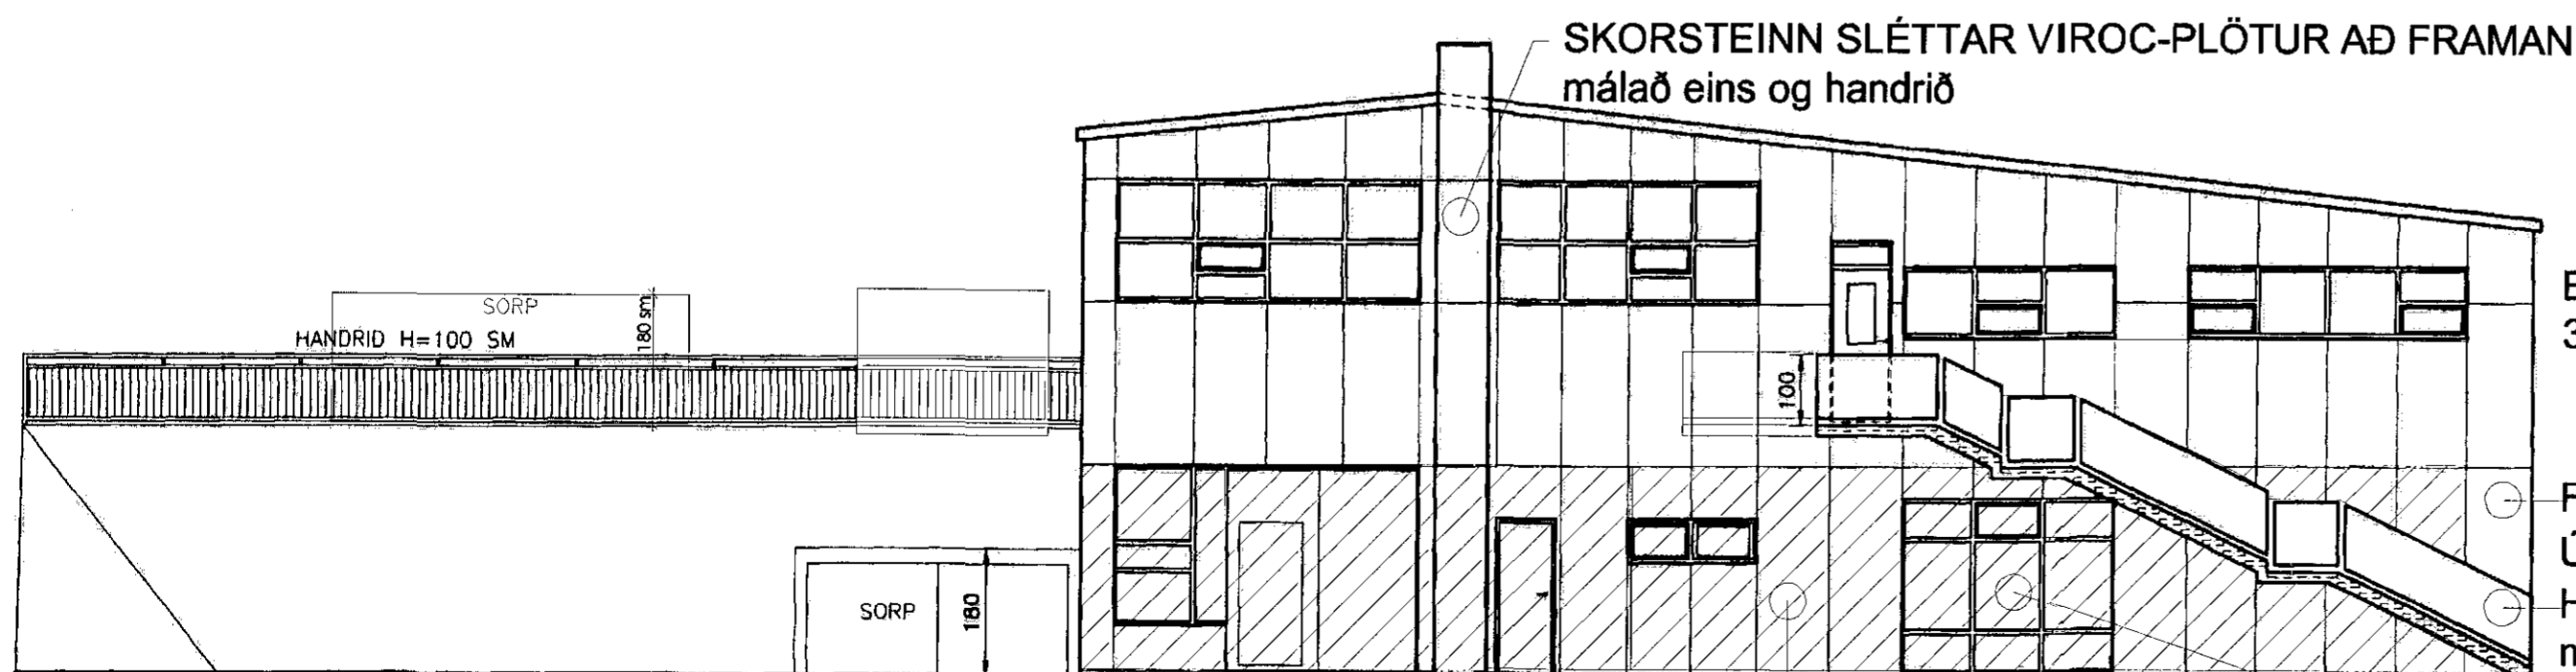

SUDAUSTLÆG HLID
 MKV. 1:100

SKÁSTRÍKUN SLÉTTAR KLÆTT YFIR
 VIROC-PLÖTUR málað grátt ÖLL OP

ENDURBÆTUR Á SA-GAFLI
 30.06.2015

Liunstein

FREMSTA PLÖTURÖÐ HELDUR SÉR UPF
 ÚR OG NIÐURÚR MEÐ STENIKLÆÐNINGI
 HANDRIÐ KLÆTT VIROC PLÖTUM
 málað blátt, litur í samráði við arkitekt

Breytingar:			
Holti verks:	HVALEYRARBRAUT 3 220 HAFNARFIRDI		
Teikning:	ÚTLIT		
Teikn. nr.	Mkv.	Dagsetn.	Blaðastærð:
03	1:100	október 2006	A2
Samþykkt:		Dagsetn.	

ÞRÍÐJA HÆÐIN, ARKITEKTAR
 SIGURÐÓR ADALSTEINSSON FAI
 Reykjavík
 Símar: 558 46 10 064 4150 KT 250144-303

Lóa Kristín Ólafsdóttir
 Innanhússhönnuður
 Klapparstígur 25-27 3.hæð 101 Reykjavík
 lloa@hvs.is - 4184521 og 41842121