
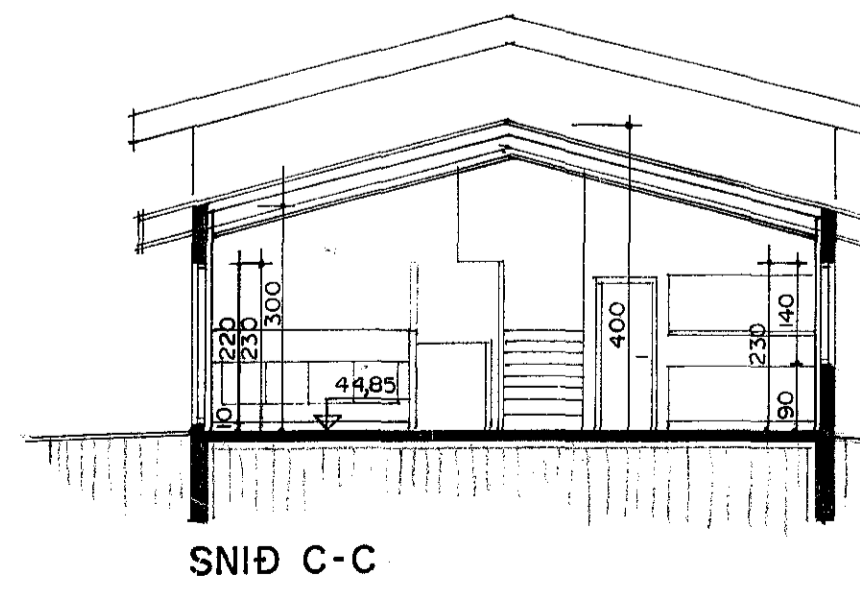
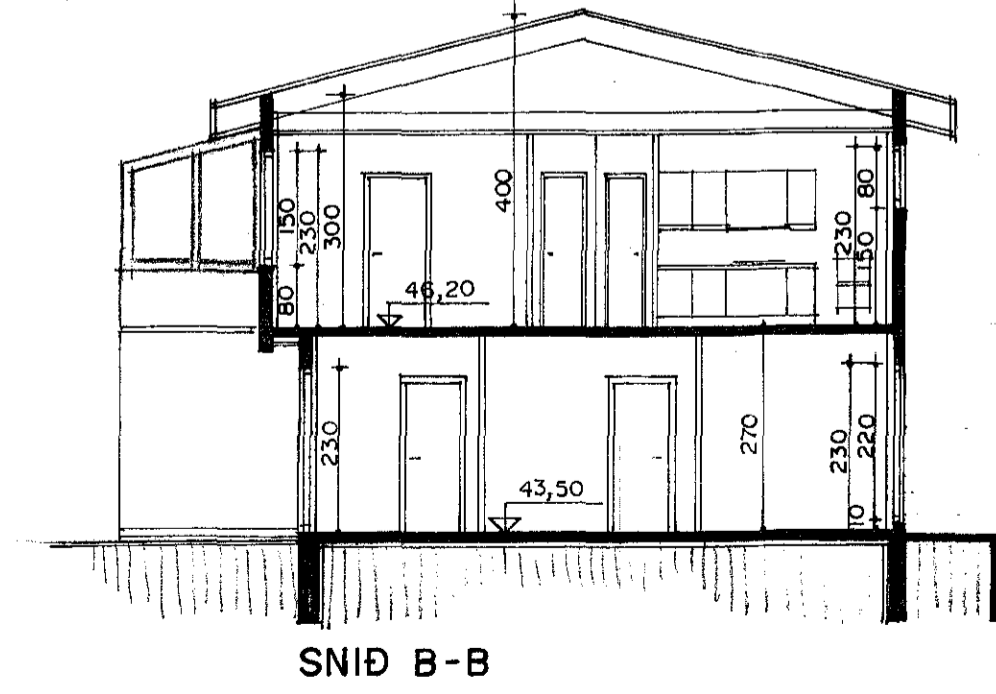
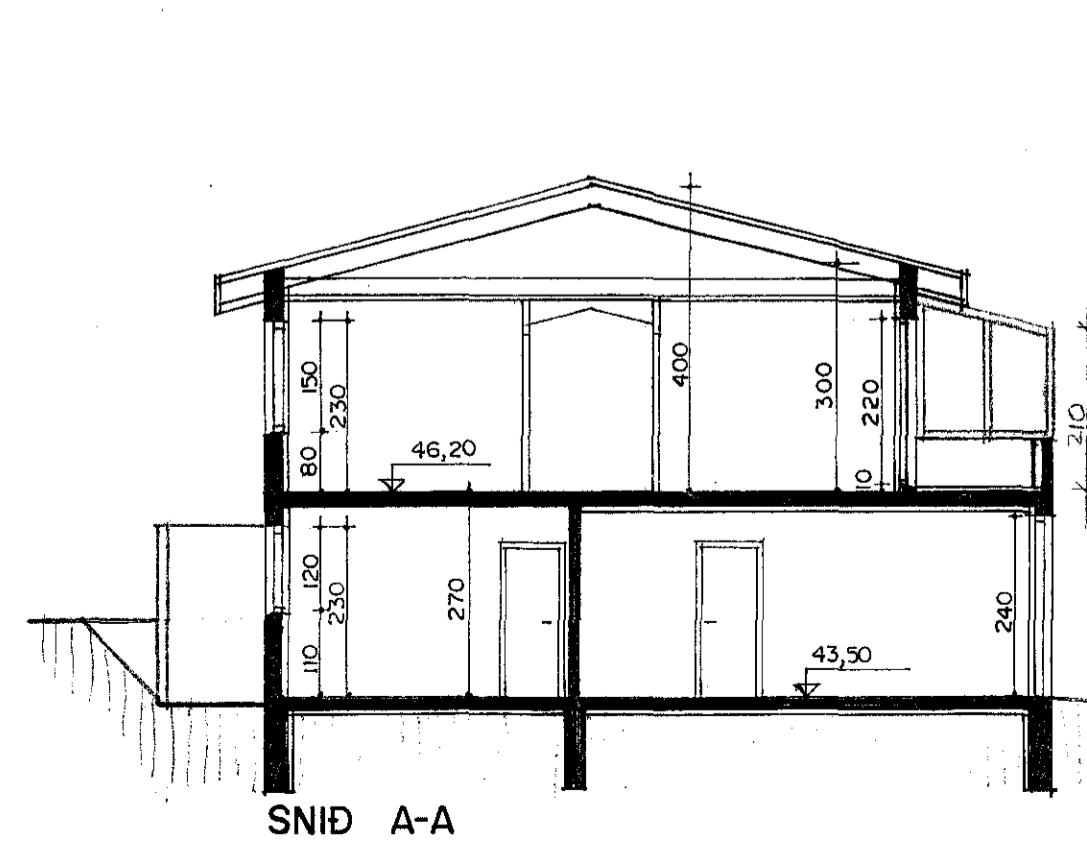
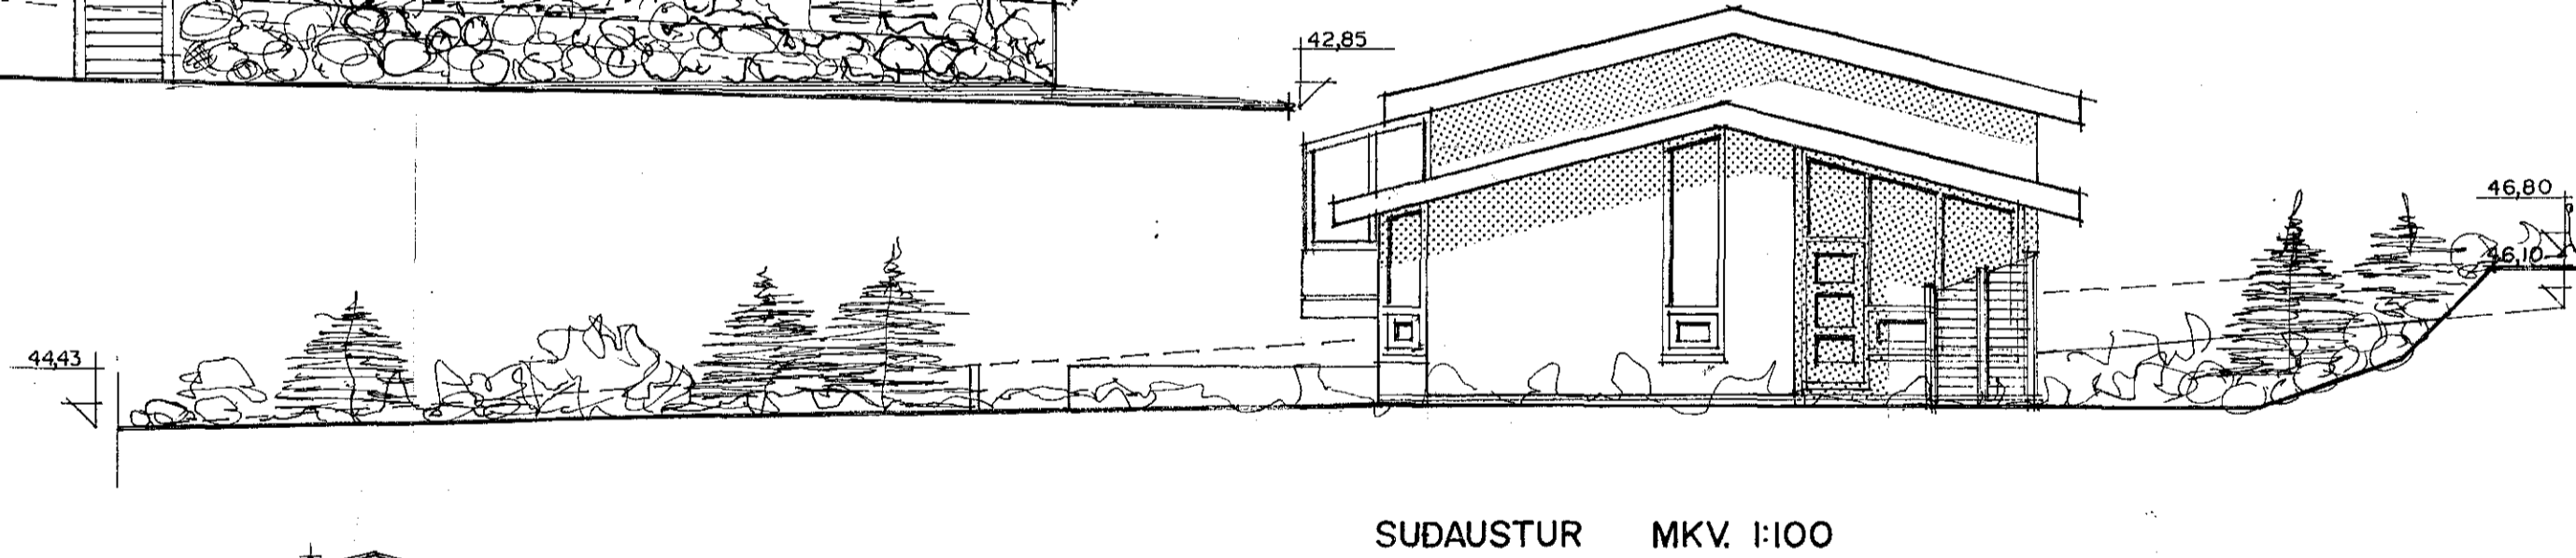
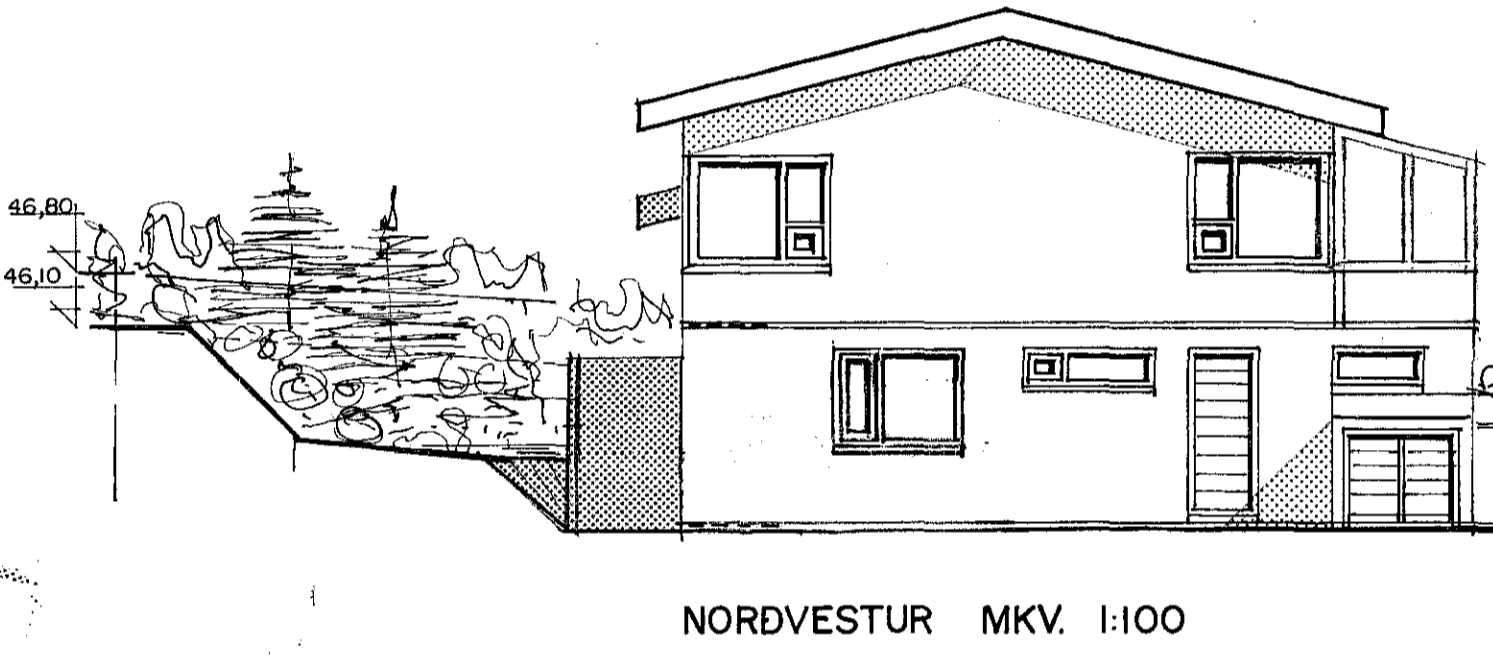
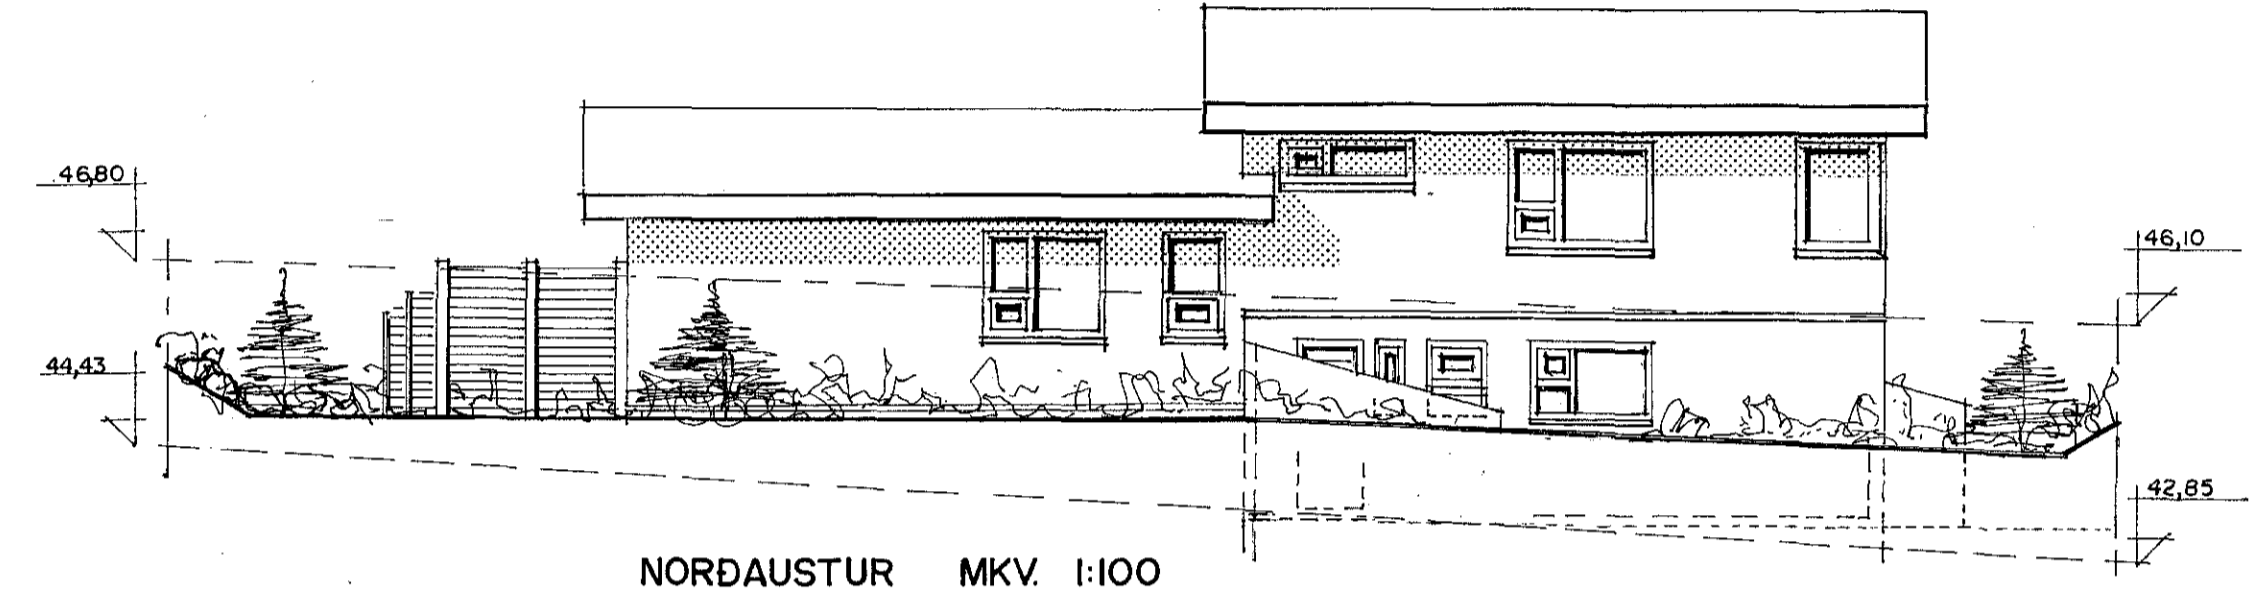


# KLUKKUBERG 3 HAFNARFIRDI

Samþ. 1. feb. V.F.H.S.  
 Klukkubergi 2  
 Jason Ólafsson, Klukkuberg 3a  
 Illeng Magnúsdóttir, Klukkuberg 3a  
 Þorgeir Árnason Klukkuberg 4  
 Jóna G. Jóhannsdóttir, Klukkuberg 4a

Skrifningartífa: Klukkuberg 3 Hafnarfirði				Skrifningari: Sigurður Þorvarðarson															
Landsnámsnúmer: 121499				Kennitala: 141250-4189															
Mælingar: 01				Útgáfa: 4.01															
Dagsetning: 15.1.2015				Daga: 15.1.2015															
Uppskipting og líning				Stærðir															
D0	D1	D2	D3	D4	D5	D6	D7	D8	D9	D10	D10a	D11	D12	D13	D14	D15	D16	D17	
		Matshlutur			240,0	0,0	4,2	4,4	235,8	0,0		788,3	194,8	235,8				612,340	
		Botn																31,1	
		Jörðin			84,5	0,0	4,2	0,0	84,5	0,0		228,1	71,4	84,5					
A	0101	Blíggjumaia	B	0101	49,0	0,0	4,2	0,0	49,0	0,0	2,70	132,3	42,2	49,0	2,70			113,940	
A	0102	Íbúð	N	0201	35,5				35,5		2,70	2,70	95,8	29,2	35,5	2,70		78,840	
		Íbúð			155,5	0,0	0,0	4,4	151,1	0,0		529,1	123,4	151,1					
A	0201	Íbúð	N	0201	155,5			4,4	151,1		2,10	4,00	529,1	123,4	151,1	3,40		419,560	
Afhugasemdir																			
Svartgras og lína 02-01																			
Samtals summa																			
Eigendur																			
		0101	Blíggjumaia		49,0	113,940		113,940											
		0201	Íbúð		155,5	498,400		498,400											
		Alta			204,5	612,340		612,340											

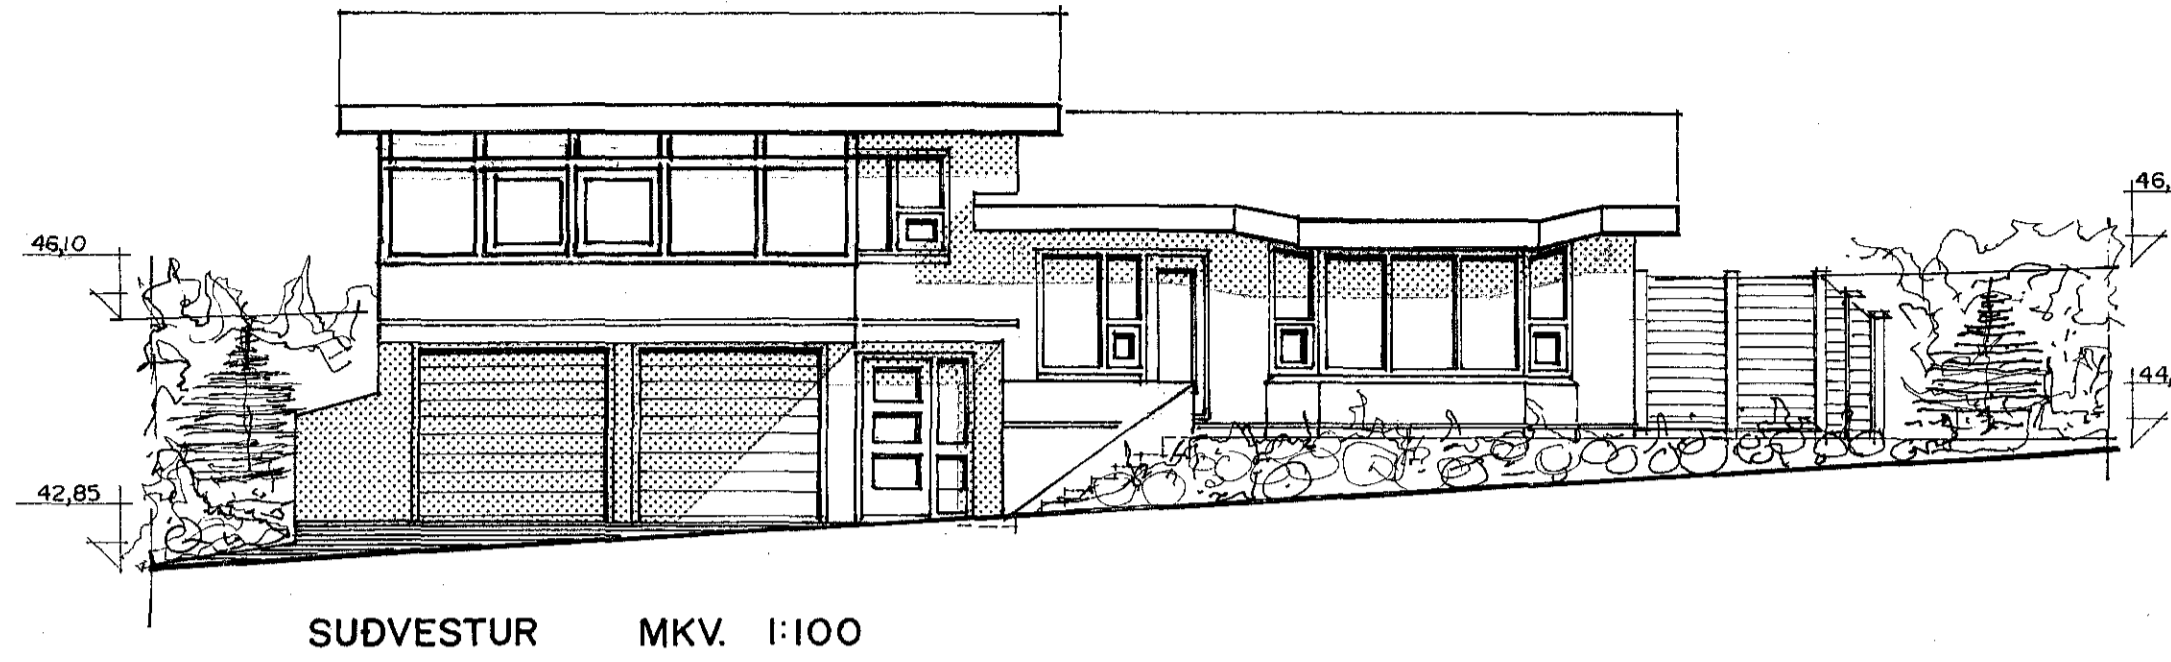

KLUKKUBERG 3 HAFNARFIRDI.

Sigurður Þorvarðarson byggingafræðingur bfi.  
 Teiknistofan Strandgötu 11 220 Hafnarfirði.  
 Sími: 5651510. Netfang: teiknistofan@simnet.is  
 STH, teiknistofan ehf. kt. 510298-2769. Kt. aðalhönnuðar: 141250-4189.

Skýringar: Aðaluppdráttur. Dagsetning: 5 maí 2011.

Undirskrift: *[Signature]*  
 Breytt: Teiknaður nýr og stærri gluggi á norðvesturhlíð kjallara í maí 2011. Sig. Þ.  
 GARDSKALI TEIKNADURASVALIR EÐRI HÆÐAR  
 DAGS. 19. JANUAR 2015.