
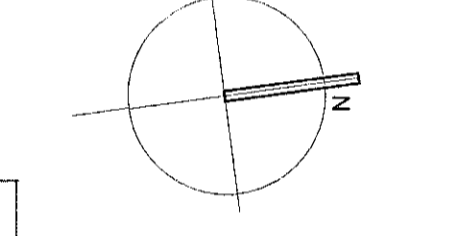
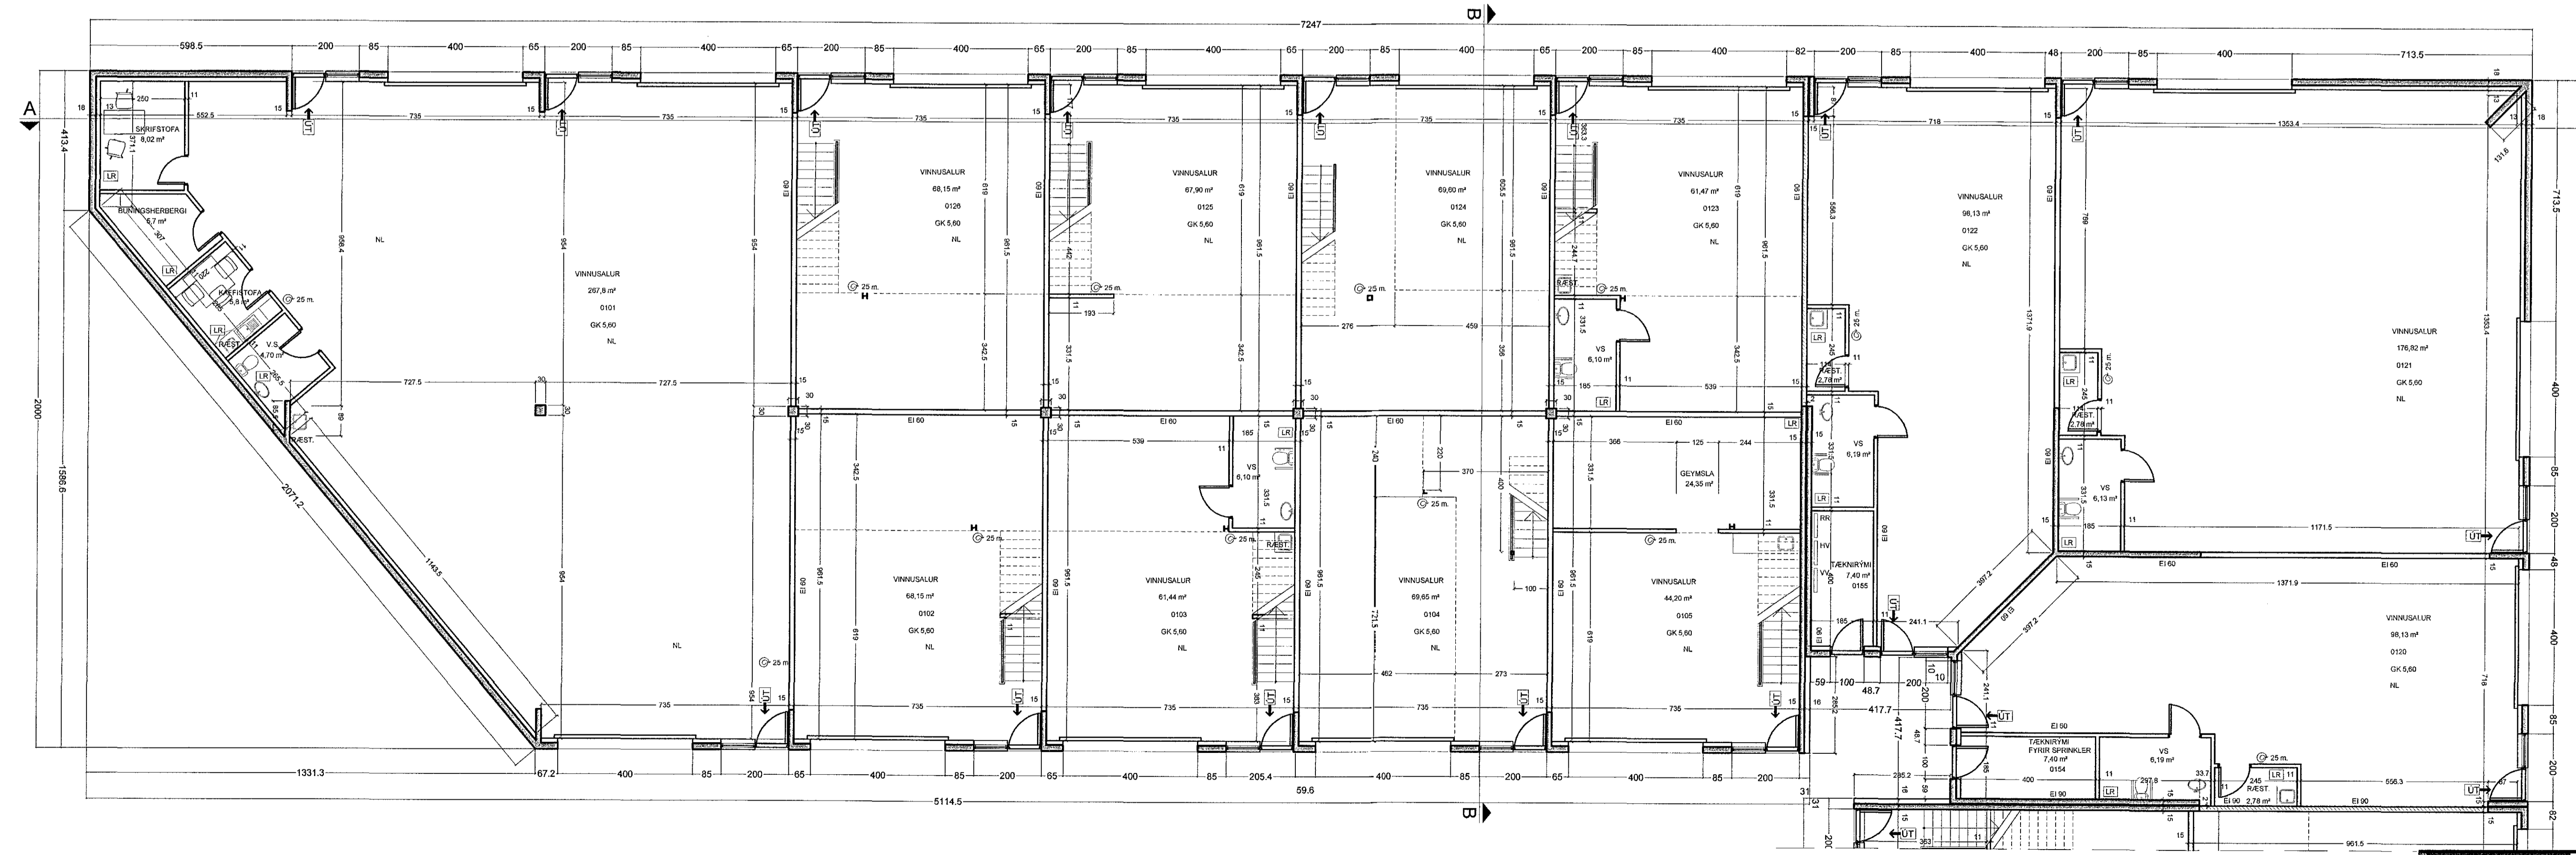


Yfiriraf af brunahönnuði
28.03.2014

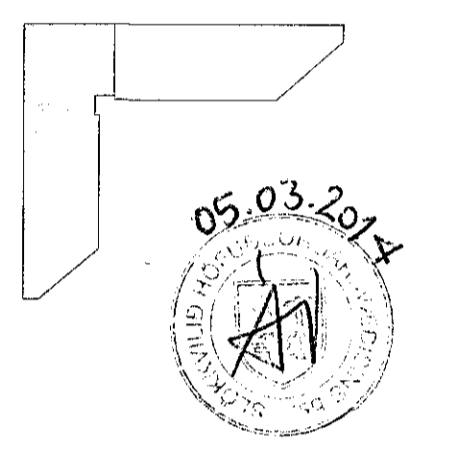

- NF = Niðurfali
- LR = Loftrásing
- ↔ = merktur útgangur
- ♿ = bílastæði fyrir fatlaðra
- BO = björgunarp
- = fellestigi við björgunarp
- ⊙ = brunnalanga

Breyting: 28.01.2014	Reyndartekningar, uppfærsla á eignumartum eins og þeir eru í dag.
Breyting: 20.03.2002	Vá málök höfundar við innvið l. lögáttum 0122 og 0120 er komið fyrir bensurafum. Burðarvíki þaks verður stöppur bitar og stálbitar í stað límrés.
Breyting: 11.03.2002	Þætt við ymsinu fyrir milliðit
Breyting: 28.01.02	Útlit breytt í samræmi er innviðlögum og lögum skulabál breytt. Byggingarfrýningu og skráningartöflu breytt. Eignarhlutir minnkaðir og beini fólgað.

- ELDVARNAMERKINGAR**
- REI 60 = Berandi A60 eða B60 veggur
 - EI 60 = A60 eða B60 veggur
 - R60 = Burður í 60 mínútur, t.d. súla eða bíl.
 - EI30 = B30 hurð eða veggur
 - EICS 30 = B30 S (rykþétt og sjálflokandi).
 - EICS 60 = A60 eða B60 hurð.
 - E 30 = F30 gler.
- ECS 30 = F30 hurð (rykþétt og sjálflokandi).**
- A = er óbrennandi efni.**
B = er brennandi efni (t.d. úmbur).

KRark
Verkefni **LÖNSBRAUT 6**
Verkhúð **GRUNNMYND 1:H**
Hannað **Kristinn Ragnarsson 120944-2008**
Teiknað **Jorge G. Enriquez**
Mkv. **1:100**

Kristinn Ragnarsson arkitekt ehf.
Hildremál 19-2 hæð, 201 Kópavogur, Ísland
S. 564.2255. Fax. 544.4225
N. 581298.3009. www.krark.is krark@krark.is

Blað nr. **4** af **9**
Dags: 25.01.2001